


RELATIONSHANDLING	AE	2009-04-30
SET ANV	ANVÄNDRYMS ANSÖR	SNV SÄLJAV

RELATIONSHANDLING

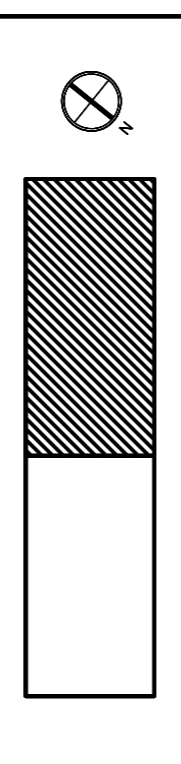

ORIENTERINGSPÄN

**PROLOGUS**  
The Global Distribution Solution

**LOGISTIC CONTRACTOR**  
www.logisticcontractor.se

K		
M		
E		
V		
S		

del av Flåhult 3:150 m.fl.  
Jönköping Kommun

OBJEKT NR	PROJEKT NR	ORDRUFÖR UTMÄRKE
07139	R017 / R08/STORBYGGET NY	MARKZONEN
2008-02-08	AT	B LUNDQVIST-WEST
	ANVÄNDRYMS	
	2008-02-08	B LUNDQVIST-WEST

NYBYGGNAD LOGISTIKANLÄGGNING  
PLAN

SKALA	NUMMER	SET
1:500 (A1)	A30-01-1100	