


SJÖGATAN 6J, PLAN 3
KONTOR, 380 KVM

KONTOR
380 KVM

TERRASS

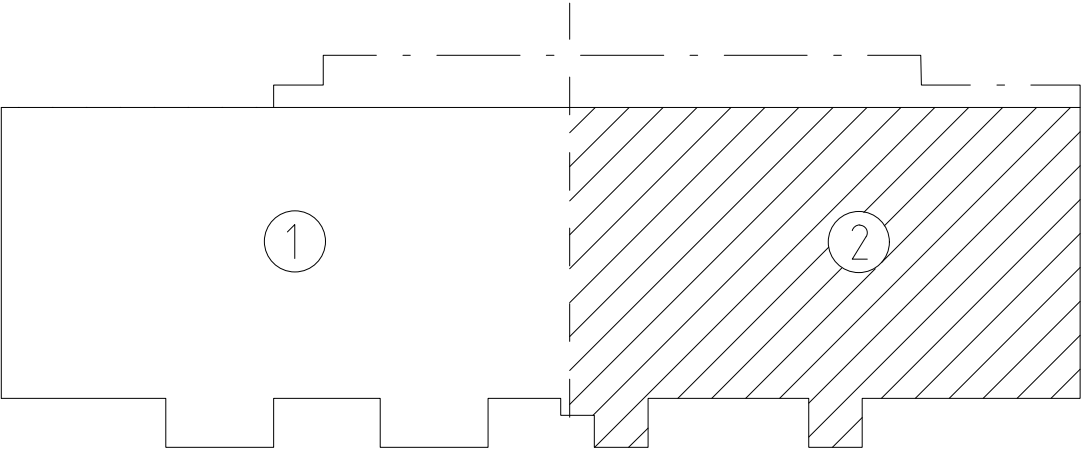

BET	ANT	ÄNDRINGEN AVSER	SIGN	DATUM
RELATIONSHANDLING				
HANDFORMAREN 2 SJÖGATAN 6				
ÖVIKS HUSTEKNIK AB				
ÖRNSKÖLDSVIK TEL: 070-6605450, 070-2117787				
UPPDRAG NR	14.01	RITAD AV	M.S.	HANDLÄGGARE M. SIDÉN
DATUM	2014-06-11	ANSVARIG	MARIE SIDÉN	
PLAN 3, DEL 2				
SKALA	A1 1:100 A3 1:200	NUMMER	A-40.1-320	BET

PLO: 2017-06-27 16:17 C:\Users\Husteknik\AppData\Local\Temp\AcPublish_6680\A4.0-P03.dwg Husteknik

DEL 2