




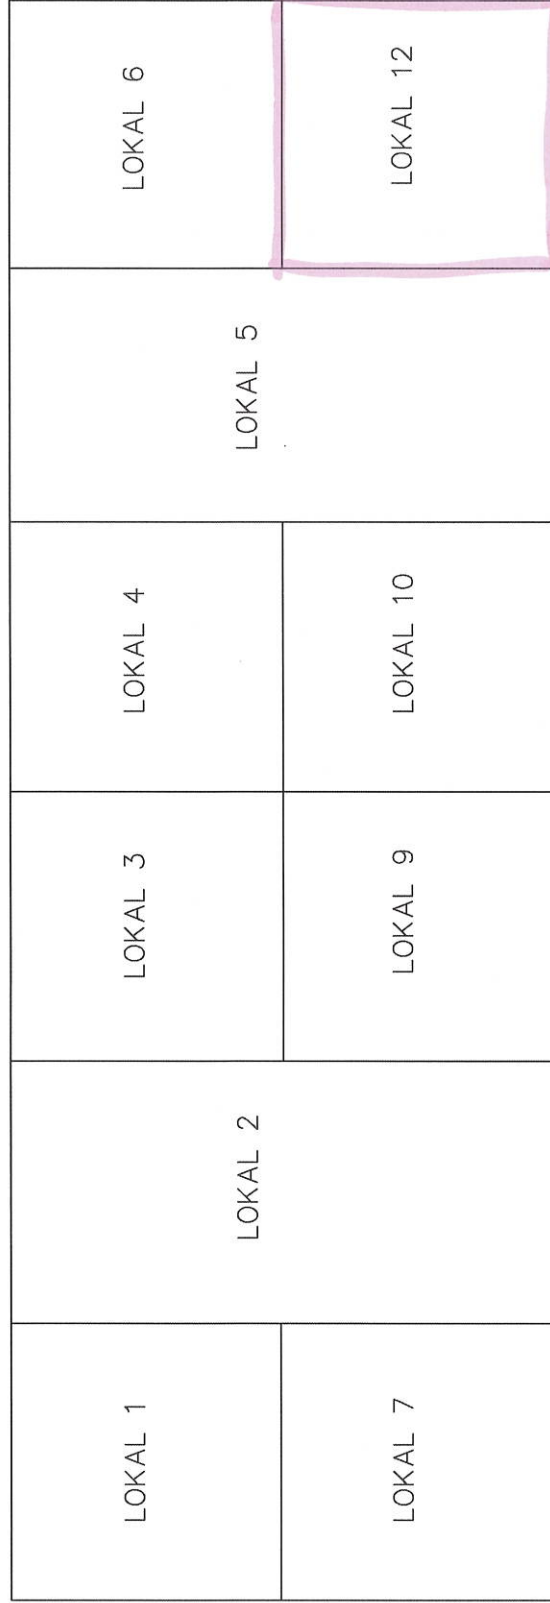

BJÖRRÖD 1:3

1:200/A3 

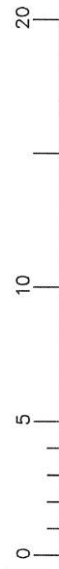

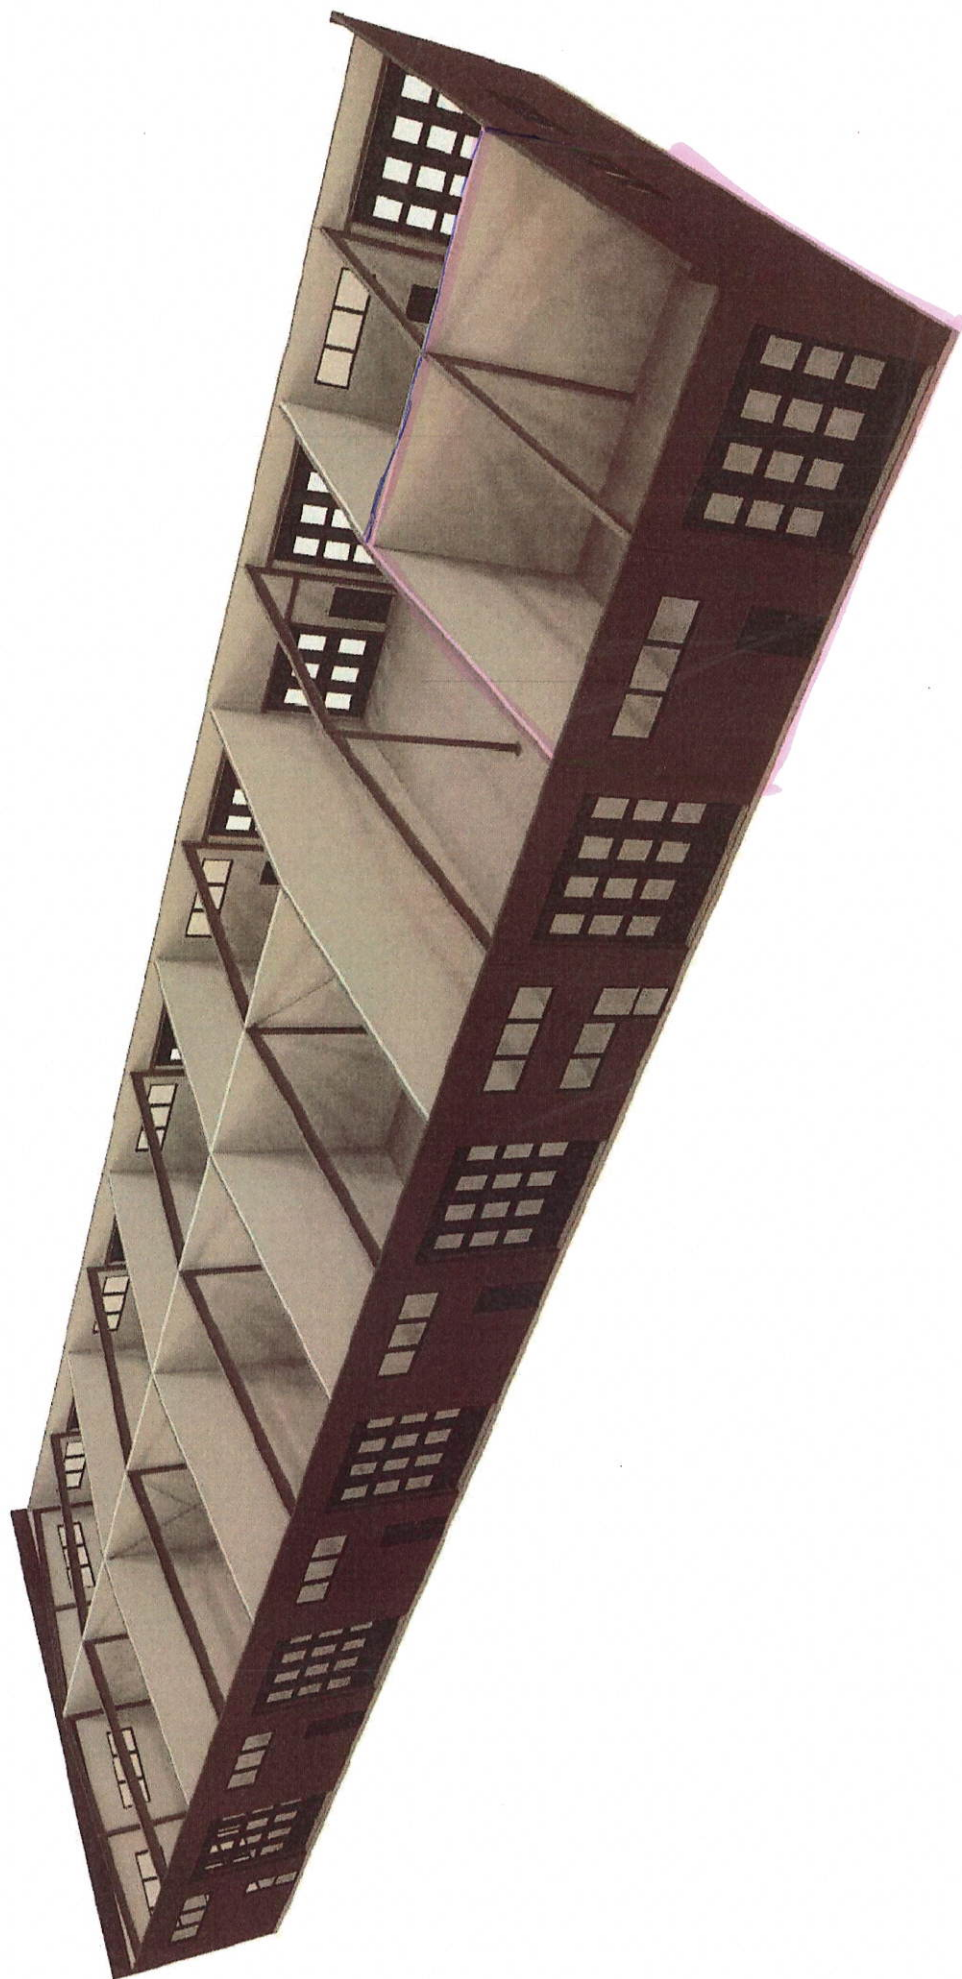

Kund:




Fastighetsbeteckning: Del av Björred 1:3
Status: RELATIONSHANDLING

Ritad av:
Jimmy Alenius
Tel: 070 421 83 57

Skala (A3): 1:---
Ritning:
Översiktsvy 3D

Datum: 2017-11-17
Ritning nr:
A02

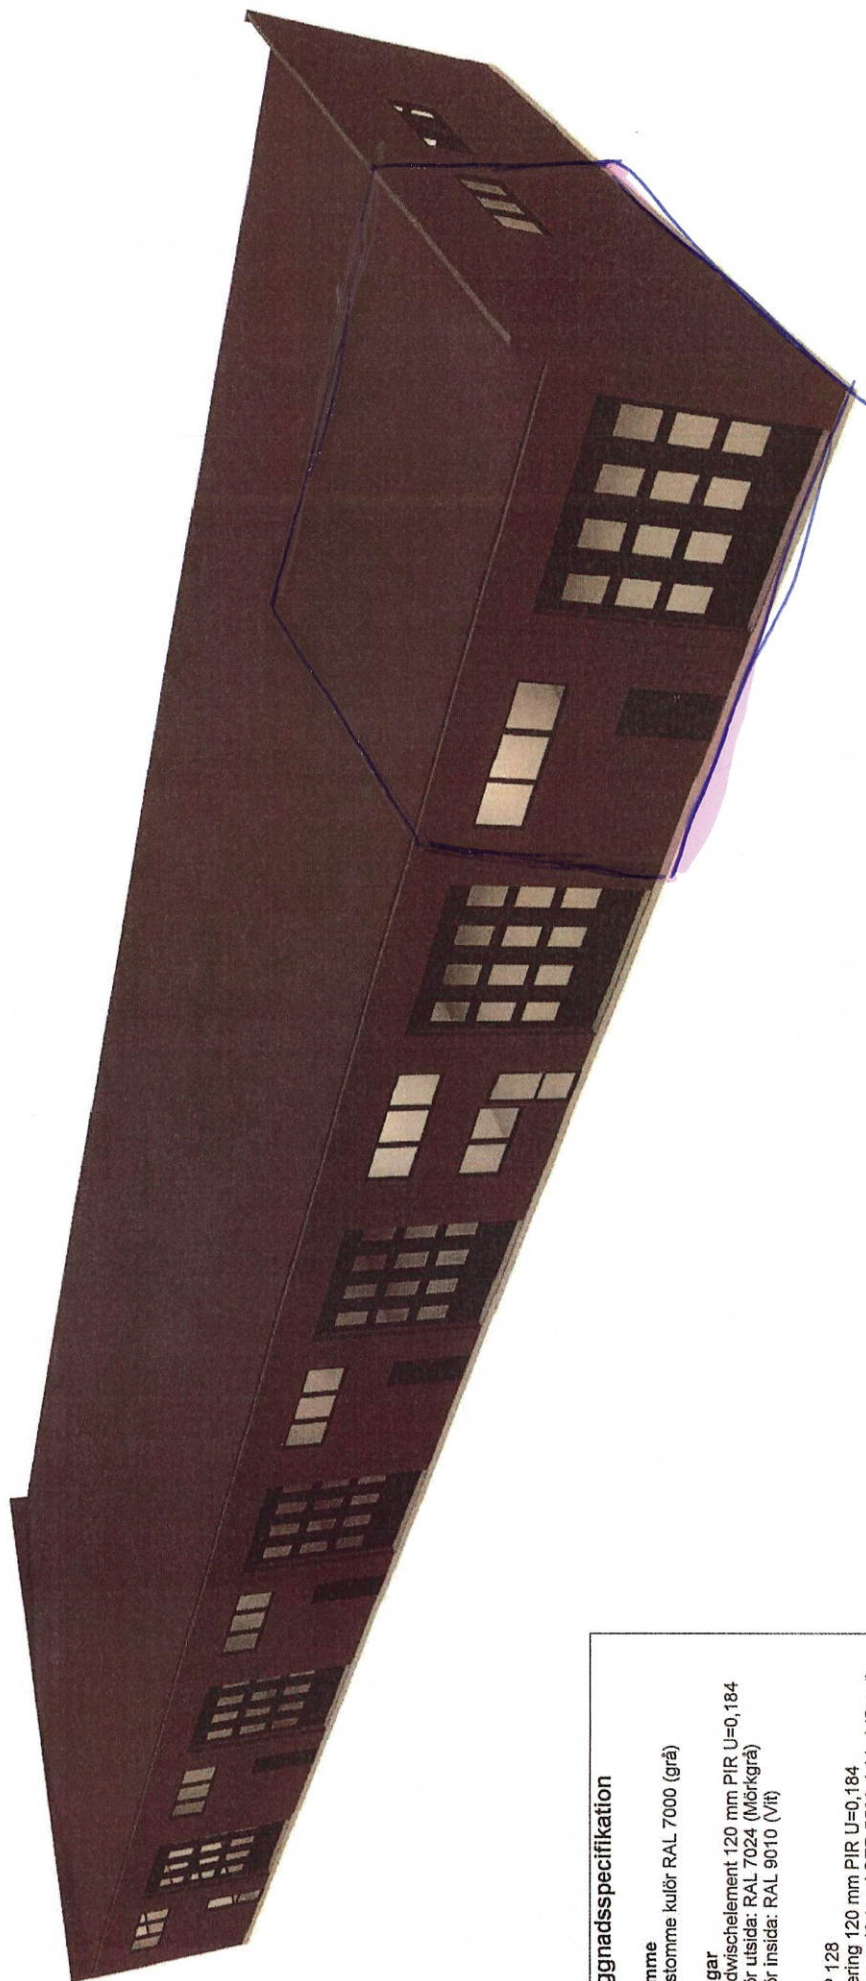

Byggnadsspecifikation

Stomme
Stålstomme kulör RAL 7000 (grå)

Väggar
Sandwichelement 120 mm PIR U=0,184
Kulör utsida: RAL 7024 (Mörkgrå)
Kulör insida: RAL 9010 (Vit)

Tak
TRP 128
Isolering 120 mm PIR U=0,184
Takpapp Katepal SEP 5500 dubbel (Svart)

Takavvattning
Hängrännor och stuprör, kulör: Svart

Fönster & glasparti
Dubbel energiglas med argonfyllning U=1,1
Kulör: Borstad AL, RAL 9005 (Svart)

Portar
Vikportar, Glasade, U=1,5



NORTHPOWER
STÅLHALLAR AB

Kund:



Fastighetsbeteckning: Del av Björred 1:3
Status: RELATIONSHANDLING

Ritad av:
Jimmy Alerius
Tel: 070 421 83 57

Skala (A3): 1:---
Ritning:
Översiktsvy 3D

Datum: 2017-11-17
Ritning nr:
A01