




Grön polygon:
lokal om 93 kvm

OBS! RITNINGEN ÄR UPPRÄTTAD EFTER DIGITALISERING AV PAPPERSKOPIOR, AVVIKELSER FRÅN VERKLIGHETEN KAN FÖREKOMMA.
#RITNING JUSTERAD EFTER UPPMÄTNING 2020-02-27 OCH 2020-03-09, HINDER I FORM AV INREDNING MEDFÖR ATT VISSA AVVIKELSER FRÅN VERKLIGHETEN KAN FÖREKOMMA.

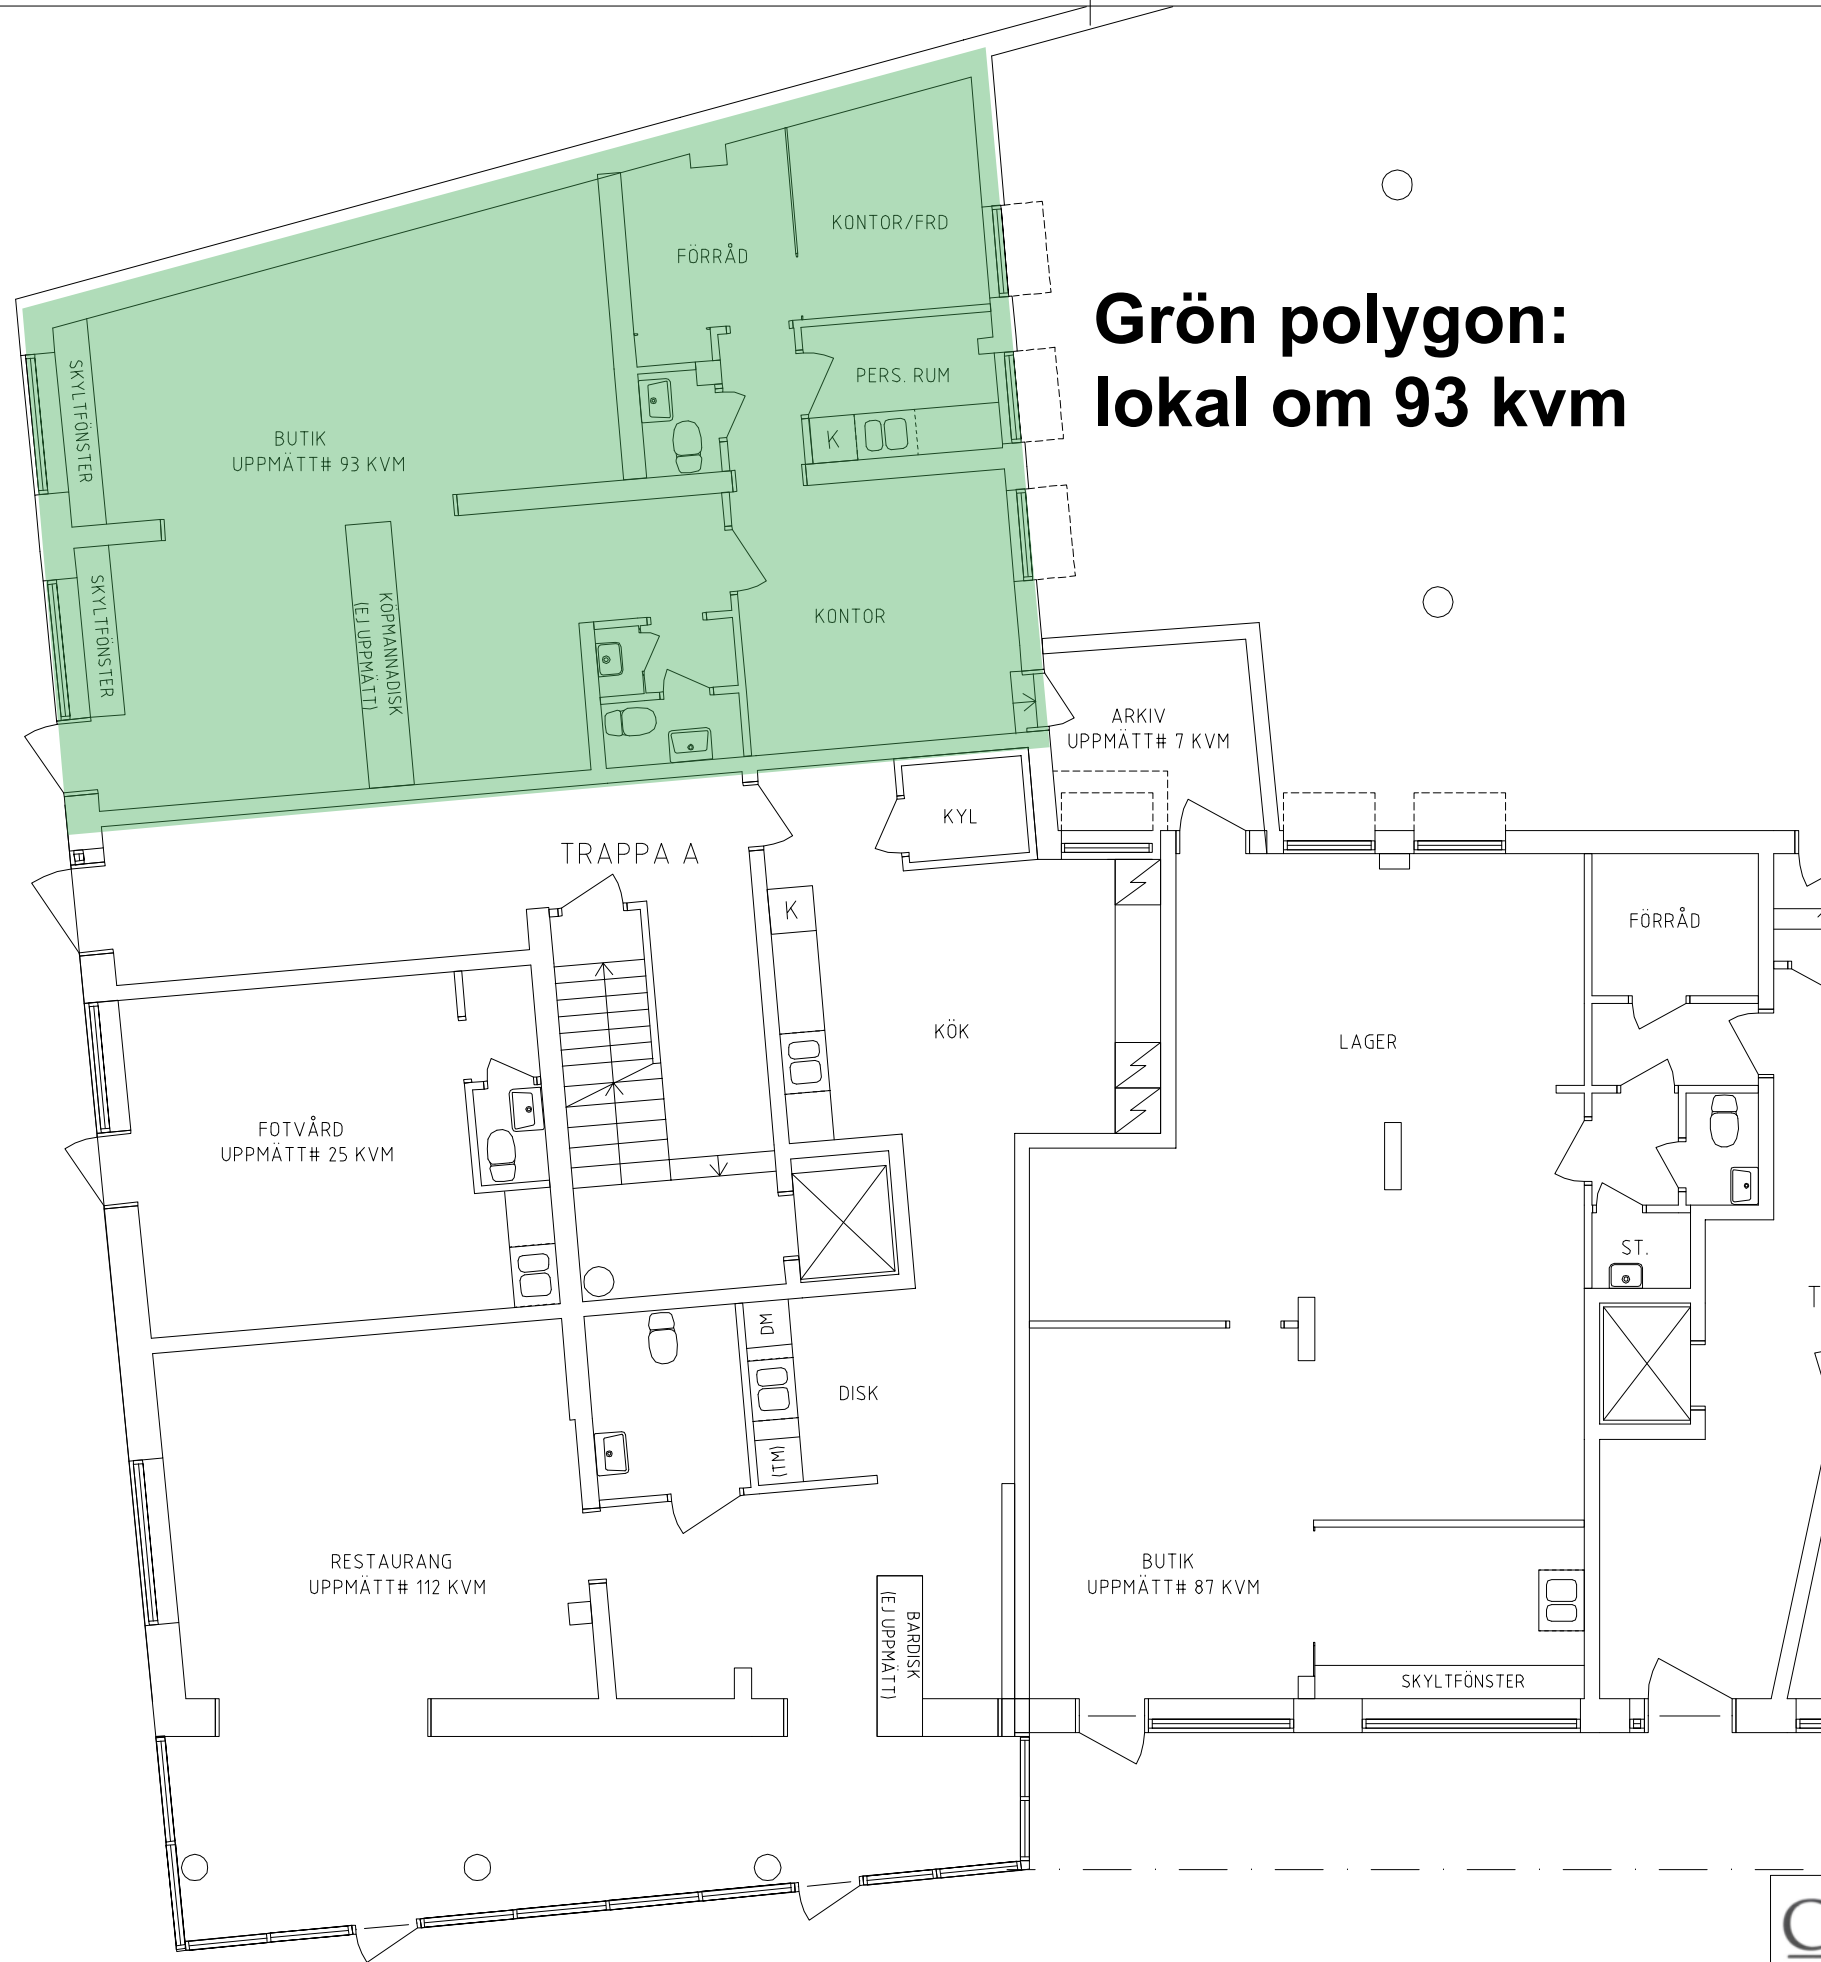

BET	ANT	ÄNDRINGEN AVSER	SIGN	DATUM
RELATIONSHANDLING				
KV. NÖTSKRIKAN 15				
nparkitekter				
Västerleden 41 Box 1034 271 00 Ystad Tel: 0411-55 75 30 www.nparkitekter.se				
CONTENTUS AB KV. NÖTSKRIKAN 15 - MALMÖ				
PLAN 1 - ENTRÉPLAN				
UPPDRAG NR	RITAD AV	HANDLÄGGARE		
DATUM	MM/CR	MYK		
SKALA A1	SKALA A3	NUMMER	I BET	
1:50	1:100	A-40-1-101		