
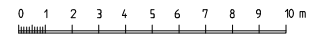


BET	AVT	PROJEKTION	ANSVAR	SOCH	DATUM
RELATIONSHANDLING					
Kv Thor 15					
nparkitekter					
Box 1034 271 00 Ystad Västerviken 41		Tel: 0411-55 75 50 Fax: 0411-55 75 38 www.nparkitekter.se			
UPPDRAG NR 062001	RITAD AV myk	HANDLGGARE myk		ANSVARIG myk	
DATUM 2008					
Kv Thor 15, Ystad, Ystads kommun					
EMBEYGGNAD					
PLAN 2 BOTTENPLAN					
SKALA A1 1:200	SKALA A2 1:200	NUMMER A03-61-021	BET		

Möjliga ytor att förhyra i
källare om totalt 127 kvm

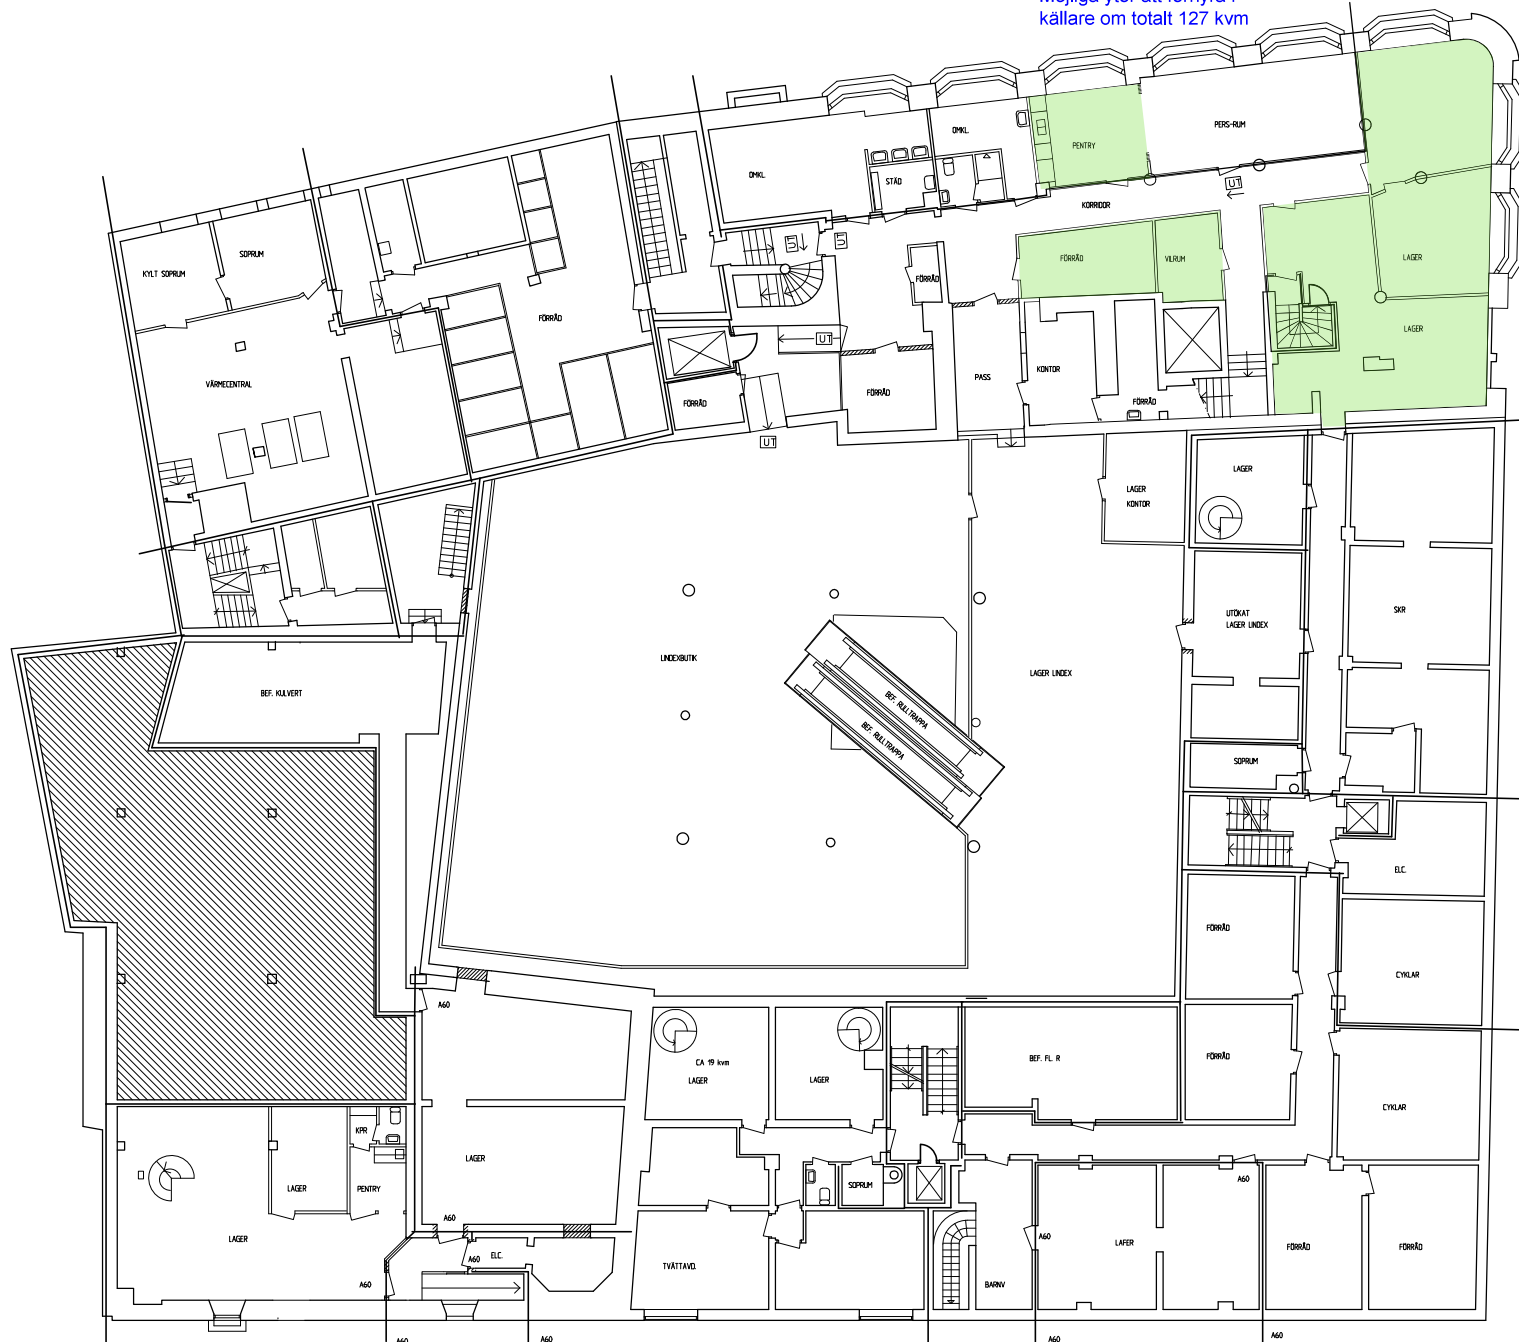

BET	MYT	ÄNDRINGEN AVSER	SKALA	NUMMER	DATEM
RELATIONSHANDLING					
Kv Thor 15					
nparkitekter					
Bok 1034 271 00 Ystad Västervägen 41		Tel: 0411-55 75 30 Fax: 0411-55 75 38 www.nparkitekter.se			
UPPDRAG NR 062001	RITAD AV myk	HANDLAGGARE myk	DATUM 2008		
Kv Thor 15, Ystad, Ystads kommun					
OMBYGGNAD					
PLAN 1 KÄLLARPLAN					
SKALA A1 1:100	SKALA A3 1:200	NUMMER A03-61-011	BET		