



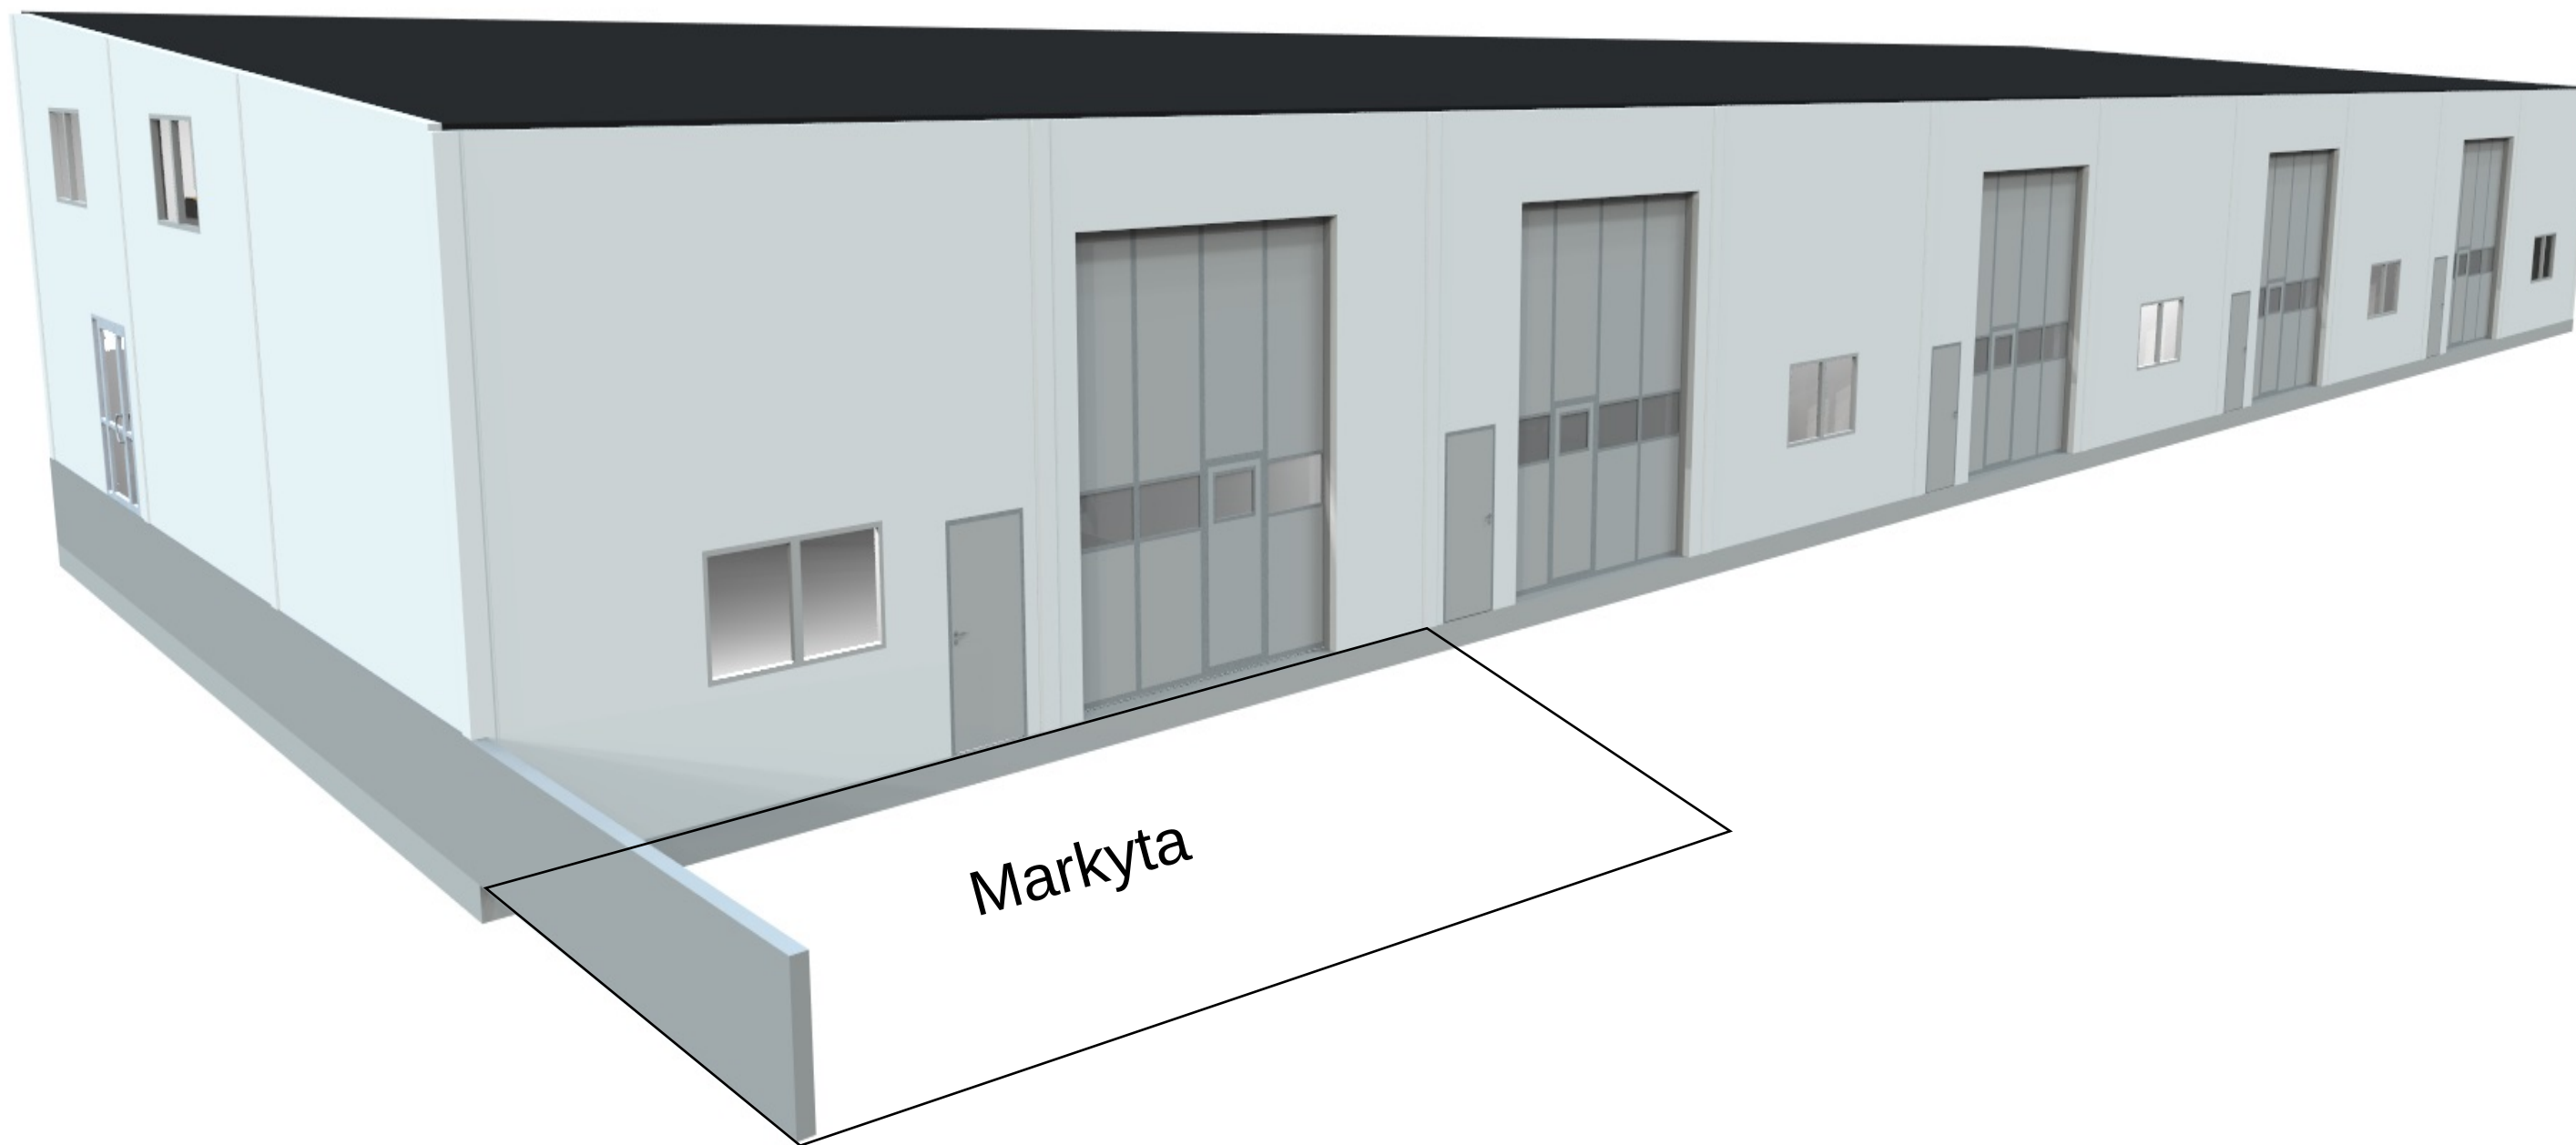

Fastighetsbeteckning: FLYGELEVEN
Status: **RELATIONSHANDLING**

Skala (A3): 1:---
Ritning:
3D översikt



Datum: 2015-10-07
Ritn nr:
A01

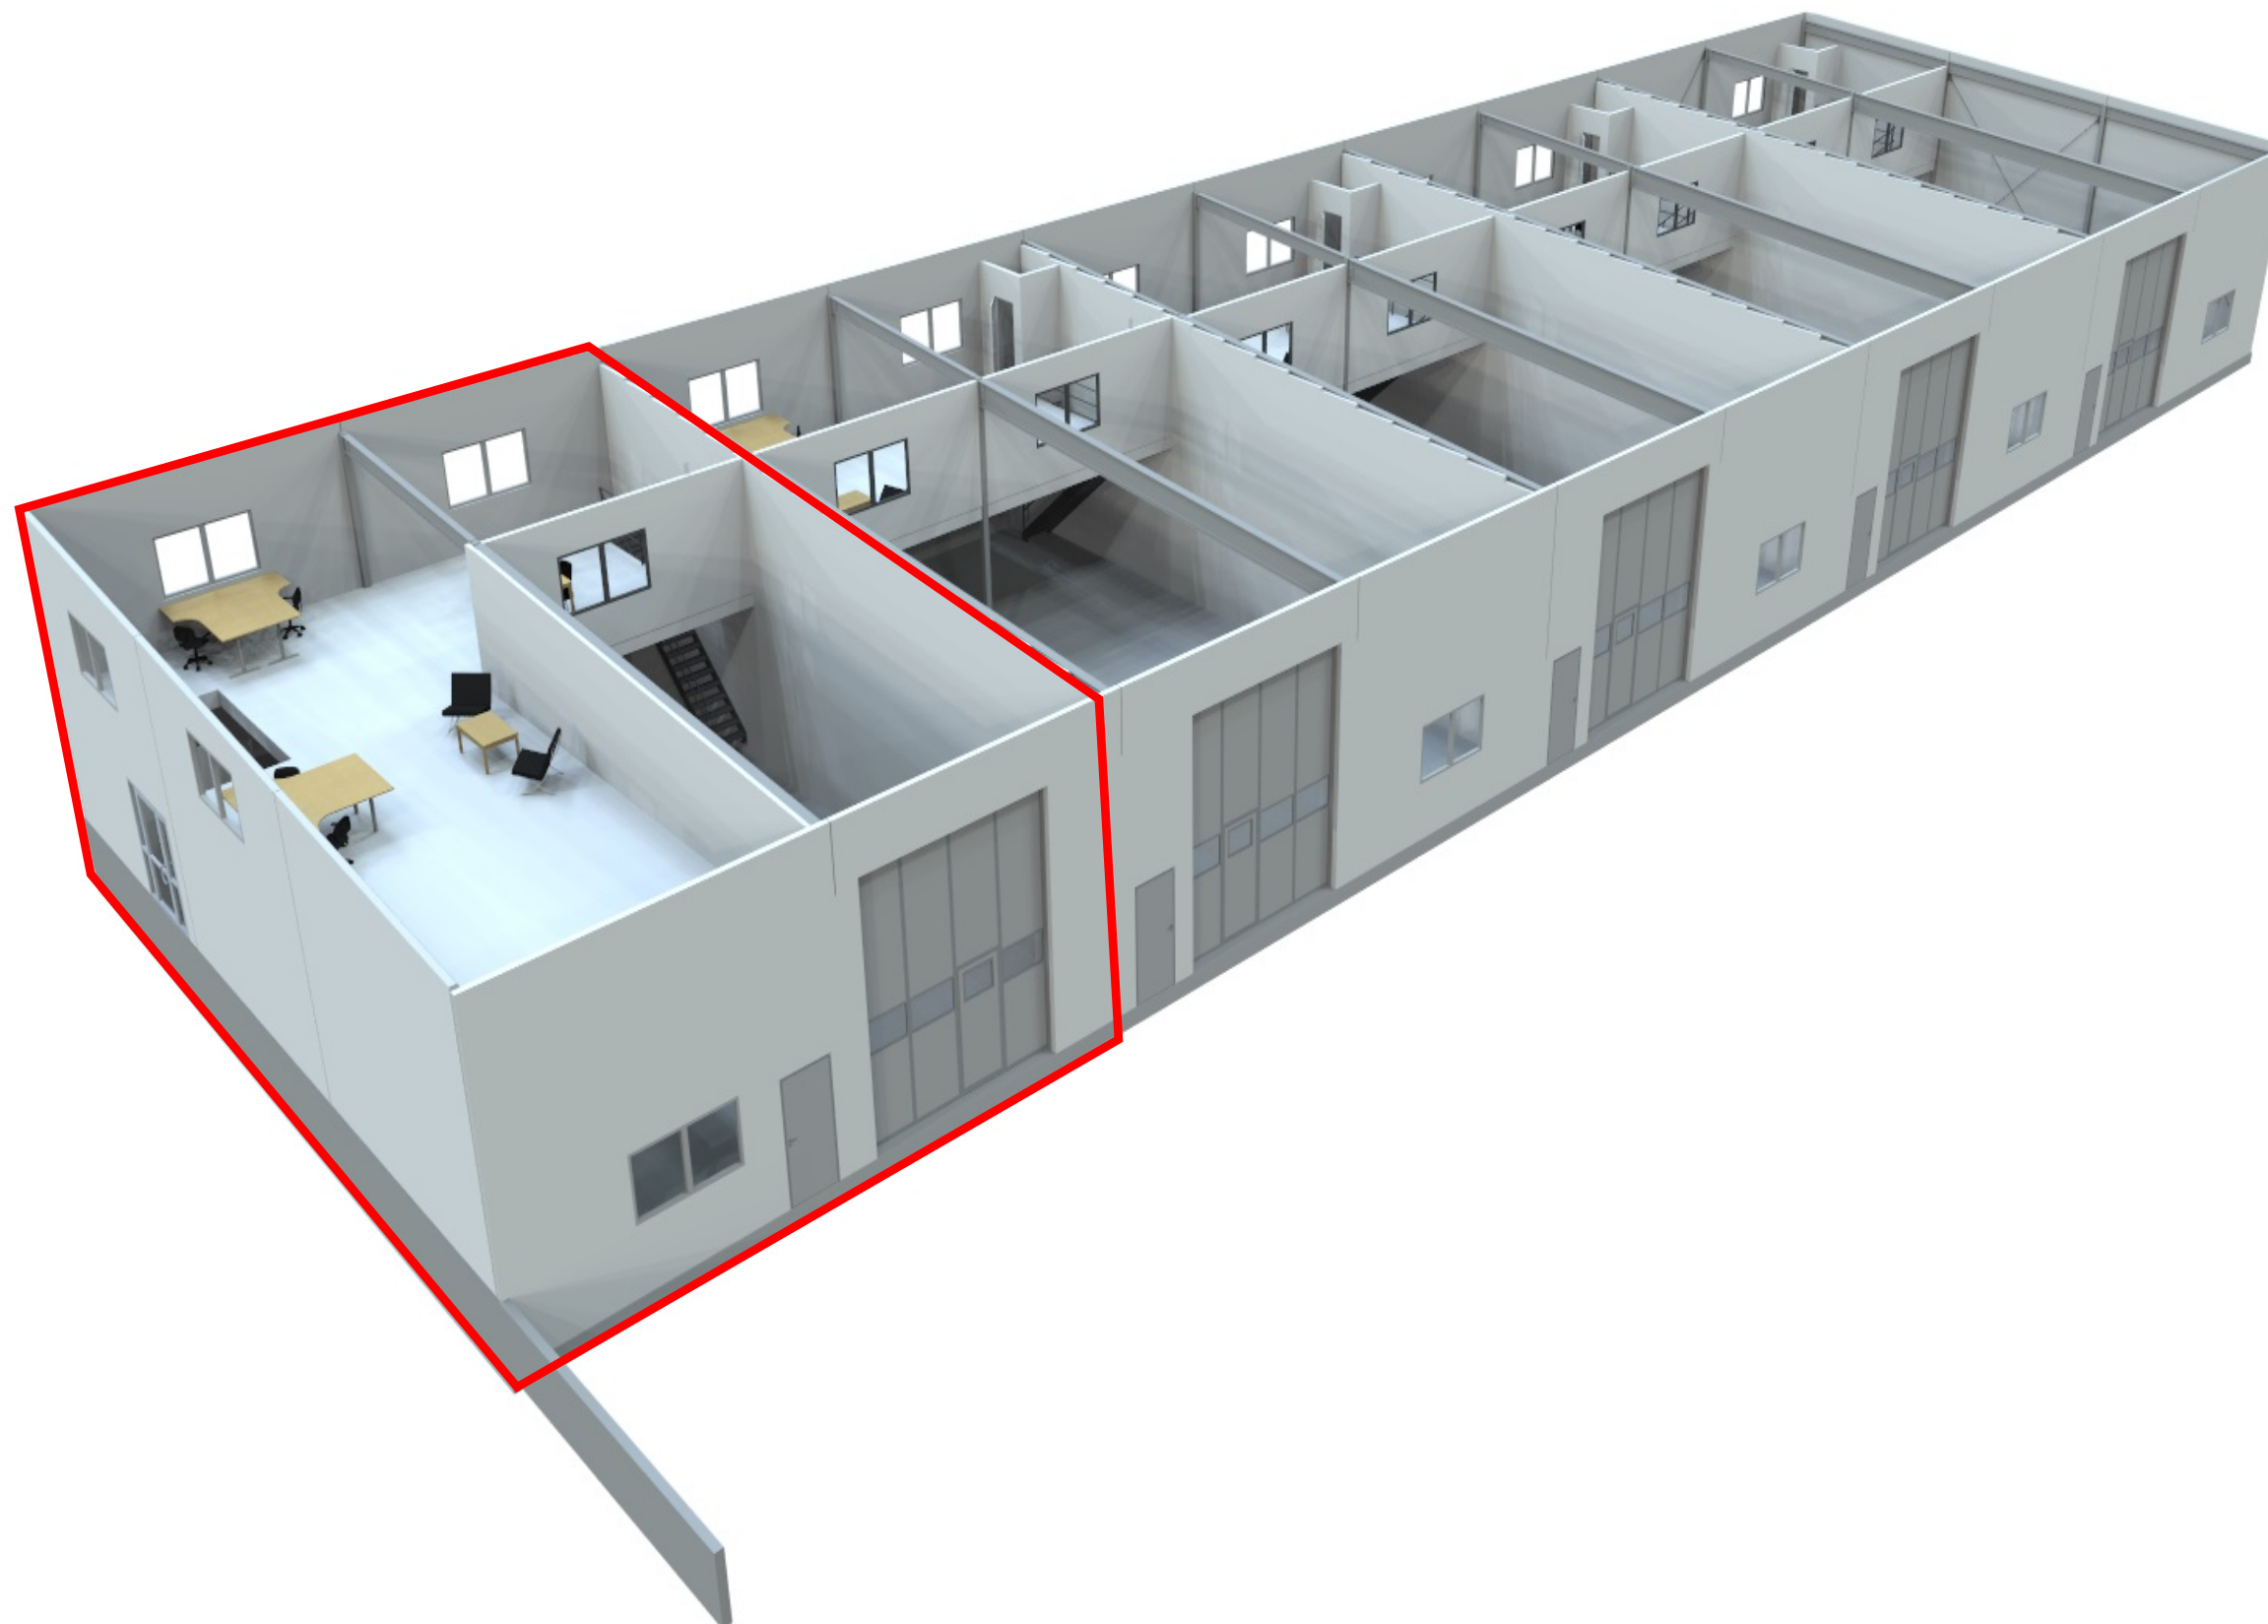

Fastighetsbeteckning: FLYGELEVEN
Status: **RELATIONSHANDLING**

Skala (A3): 1:---
Ritning:
3D översikt



Datum: 2015-10-07
Ritn nr:
A02

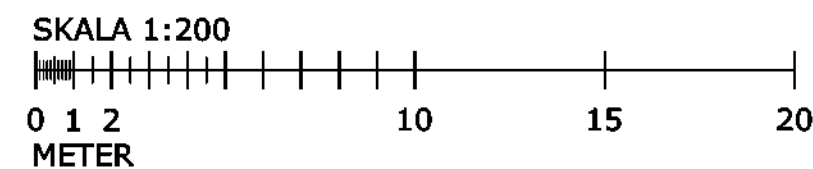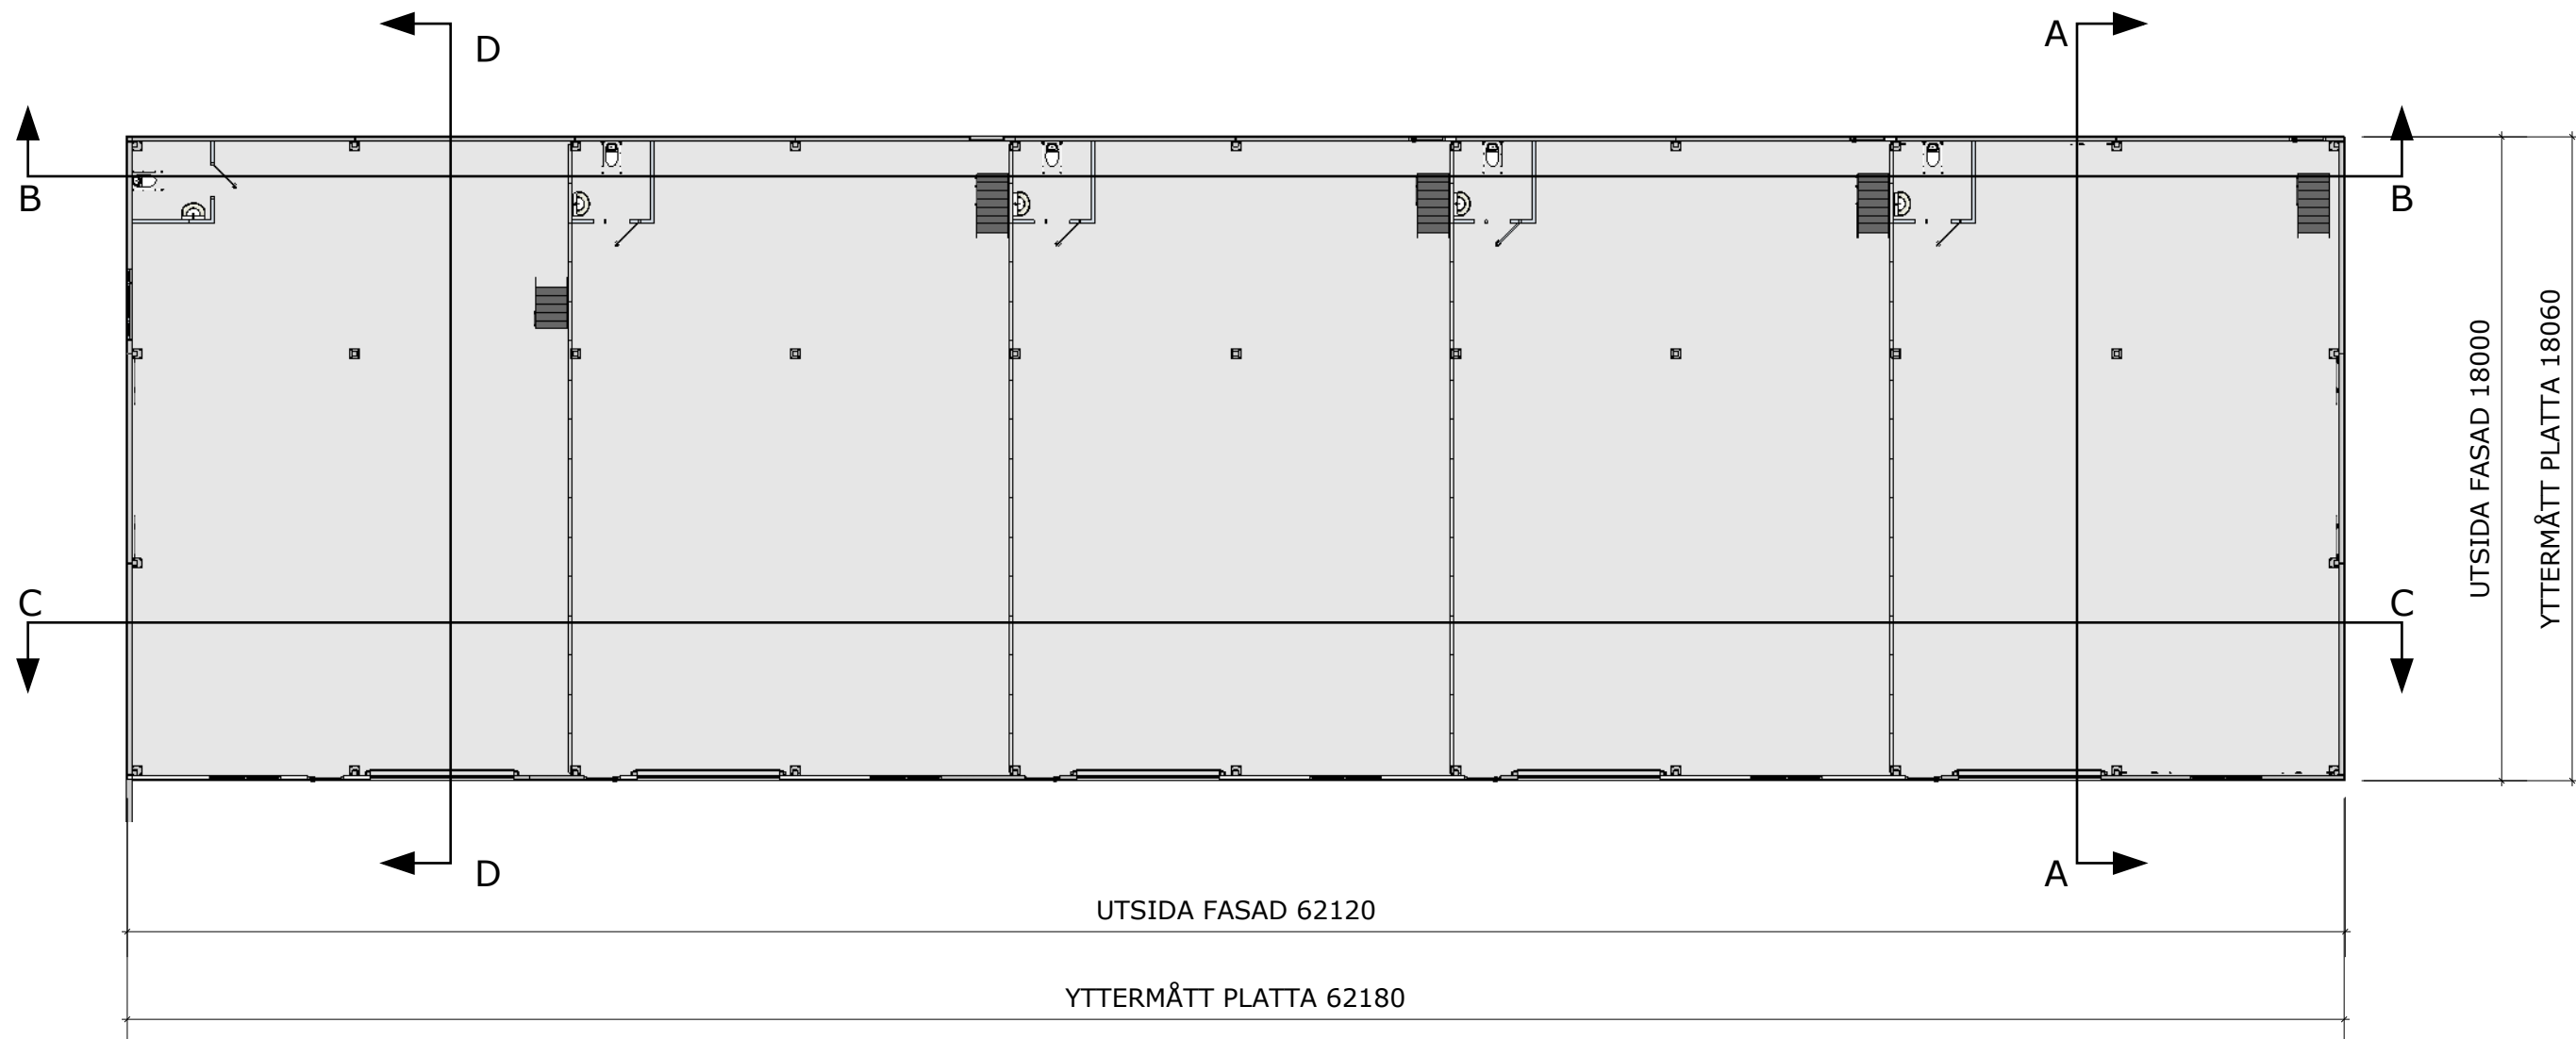

Fastighetsbeteckning: FLYGELEVEN
Status: **RELATIONSHANDLING**

Skala (A3): 1:200
Ritning:
Plan 1


Datum: 2015-10-07
Ritn nr:
A03

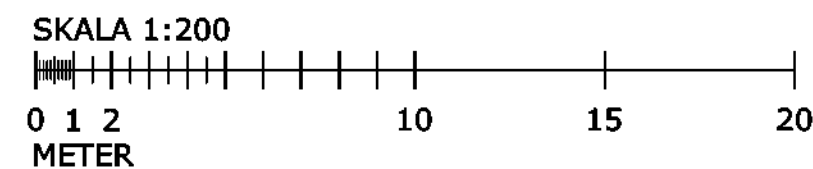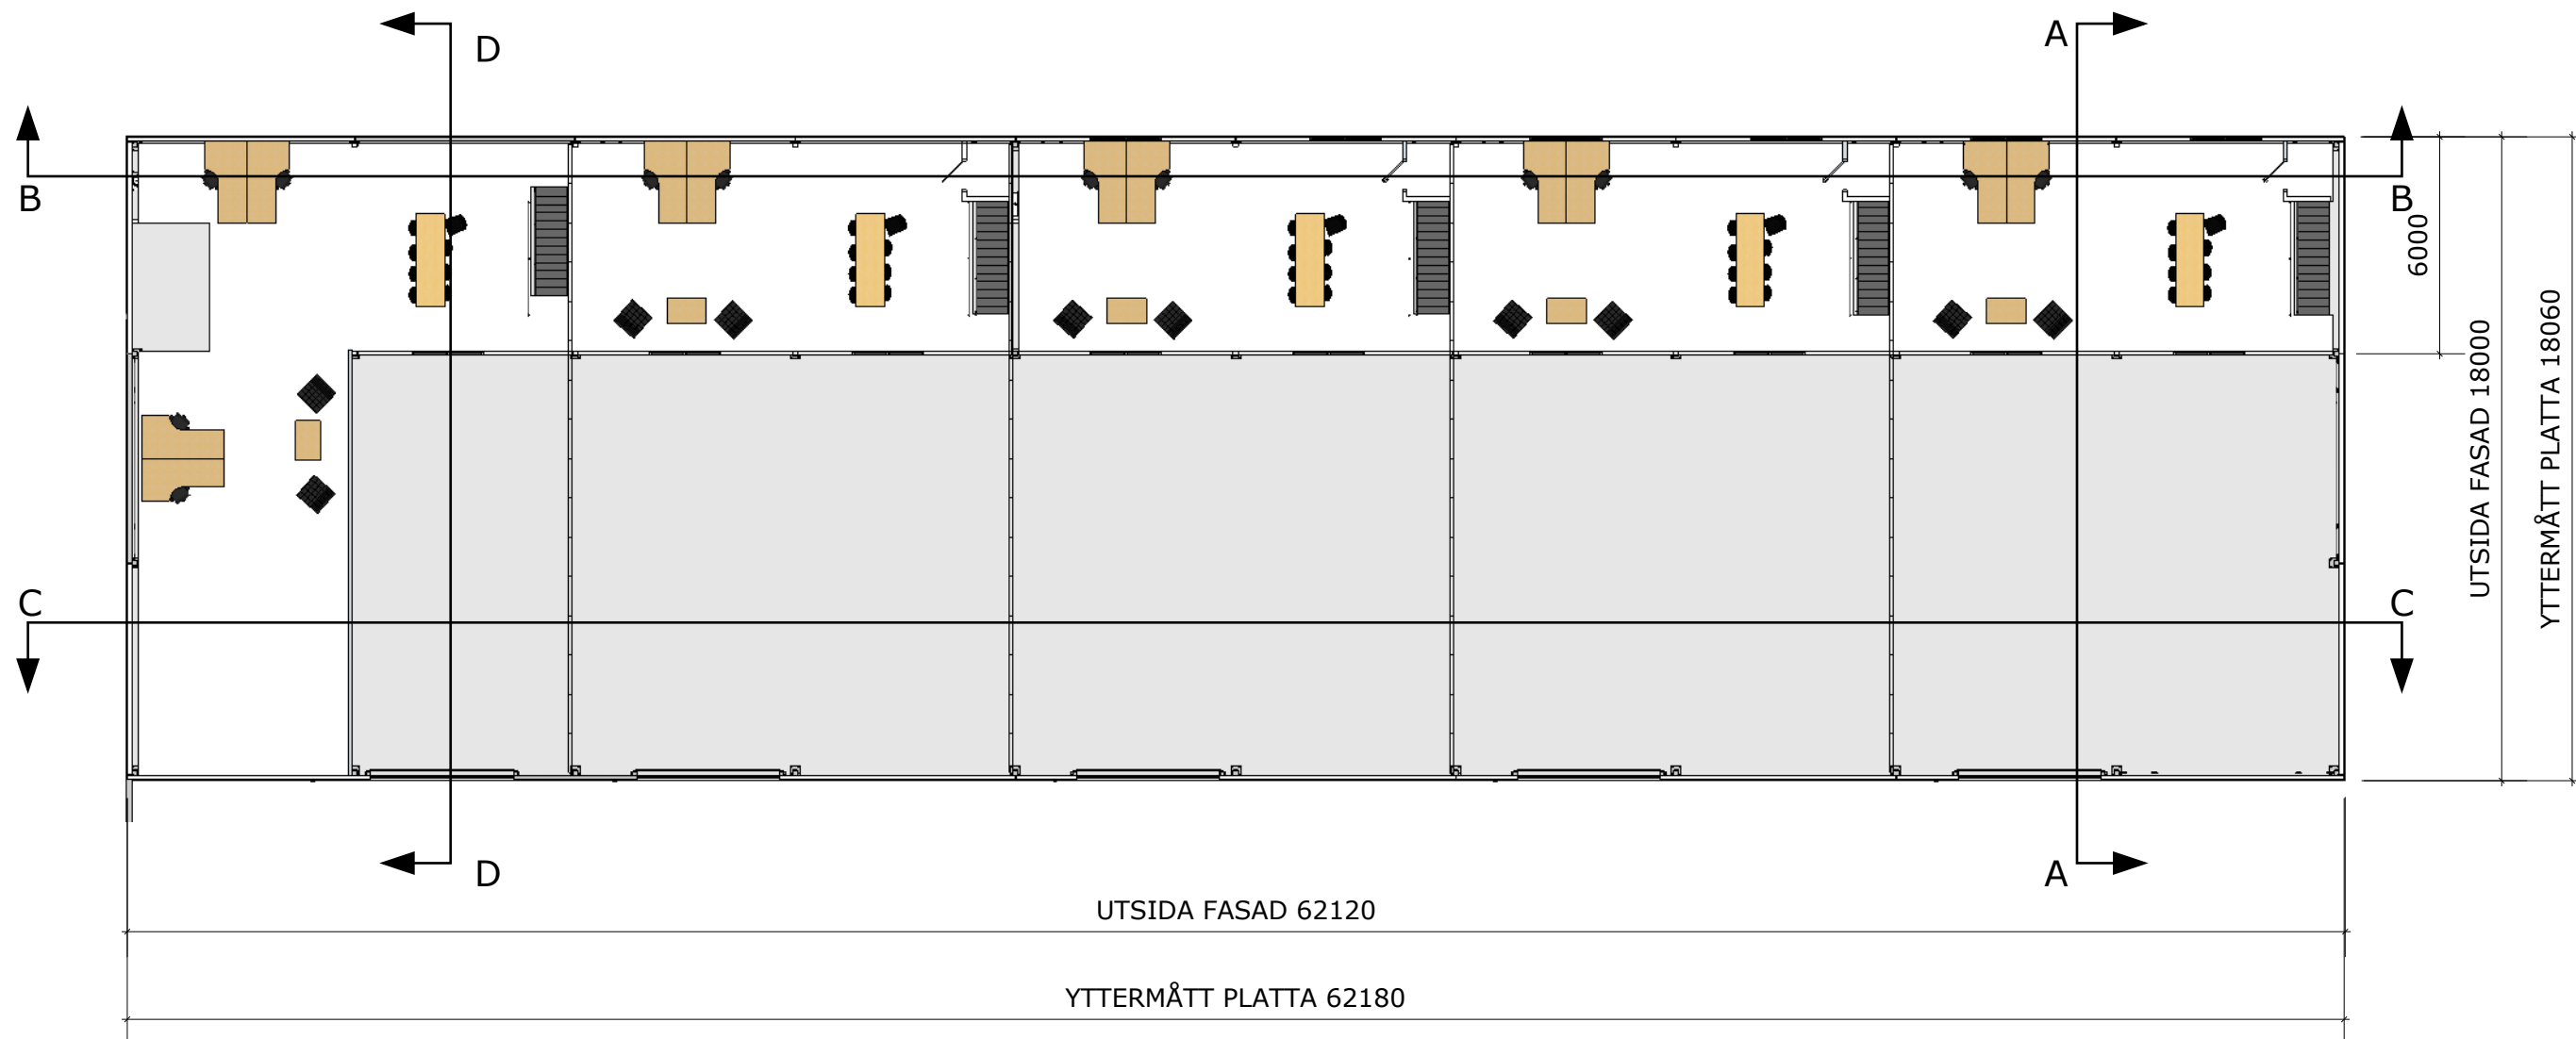


Fastighetsbeteckning: FLYGELEVEN
Status: **RELATIONSHANDLING**

Skala (A3): 1:200
Ritning:
Plan 2

Datum: 2015-10-07
Ritn nr:
A04

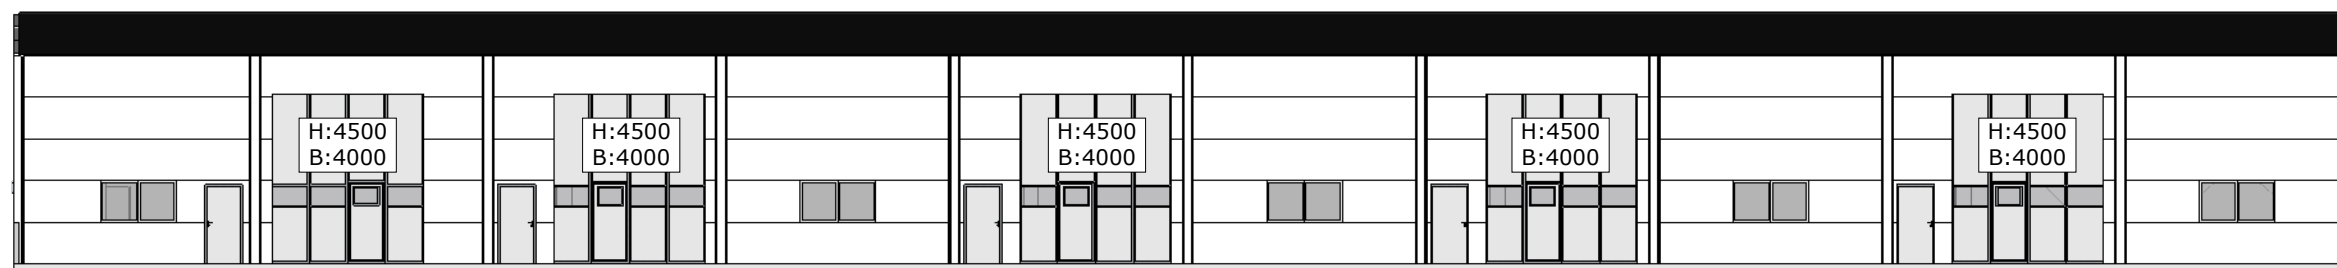

ÖST

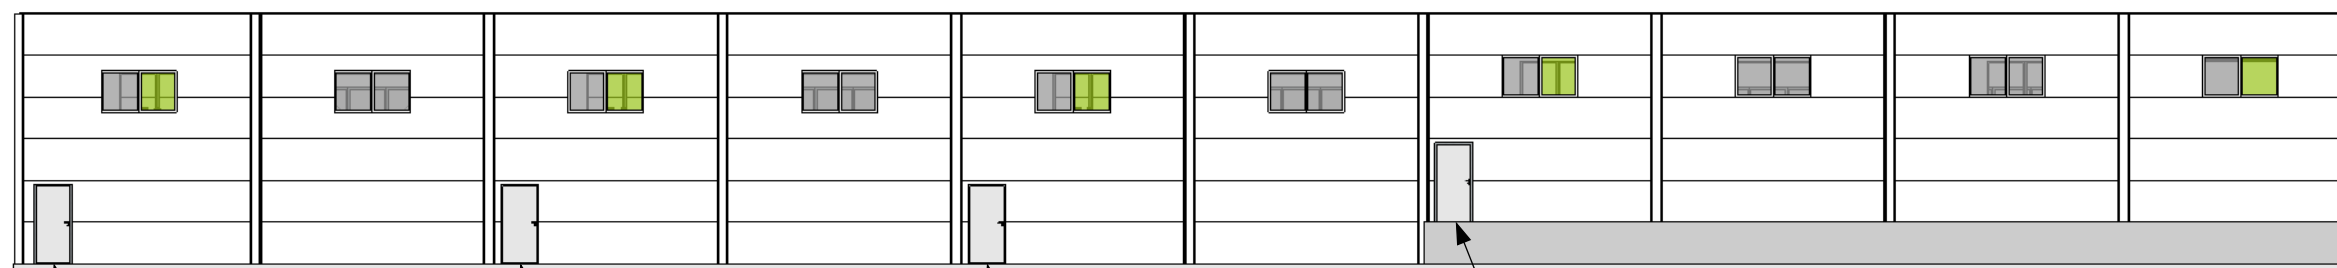


• Inåtgående

VÄST


• Inåtgående

• Inåtgående

• Inåtgående

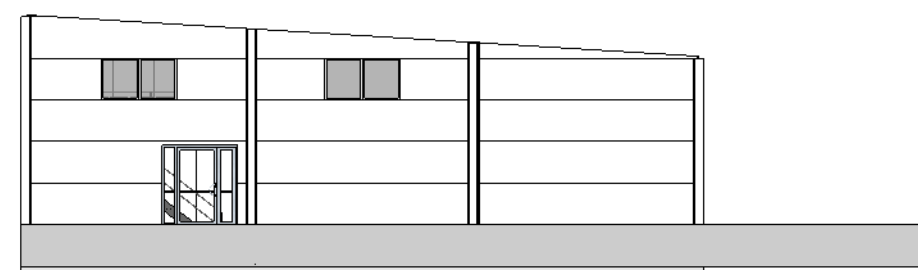

SYD

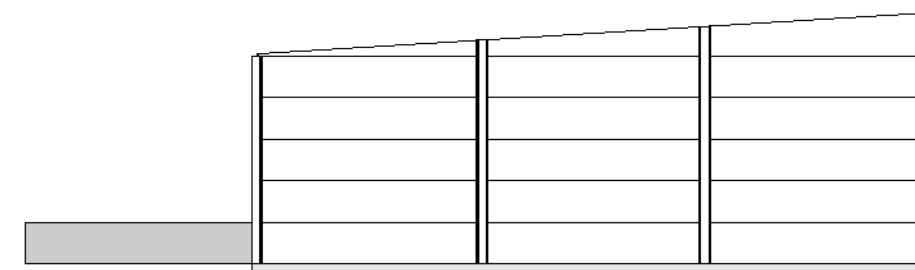


NORR

FÖRKLARING FÖNSTER:

 = ÖPPNINGSBART

SKALA 1:200




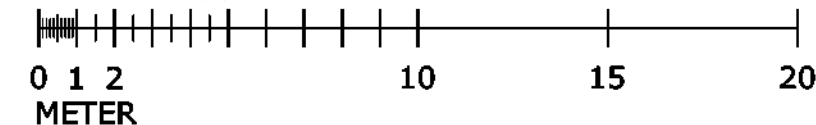


Fastighetsbeteckning: FLYGELEVEN
Status: **RELATIONSHANDLING**


Uppdragsnummer: Rörexpressen etapp 2
Ritad av: Daniel Hällqvist, 0736 55 04 95

Skala (A3): 1:200
Ritning:
Fasader

Datum: 2015-10-07
Ritn nr:
A06

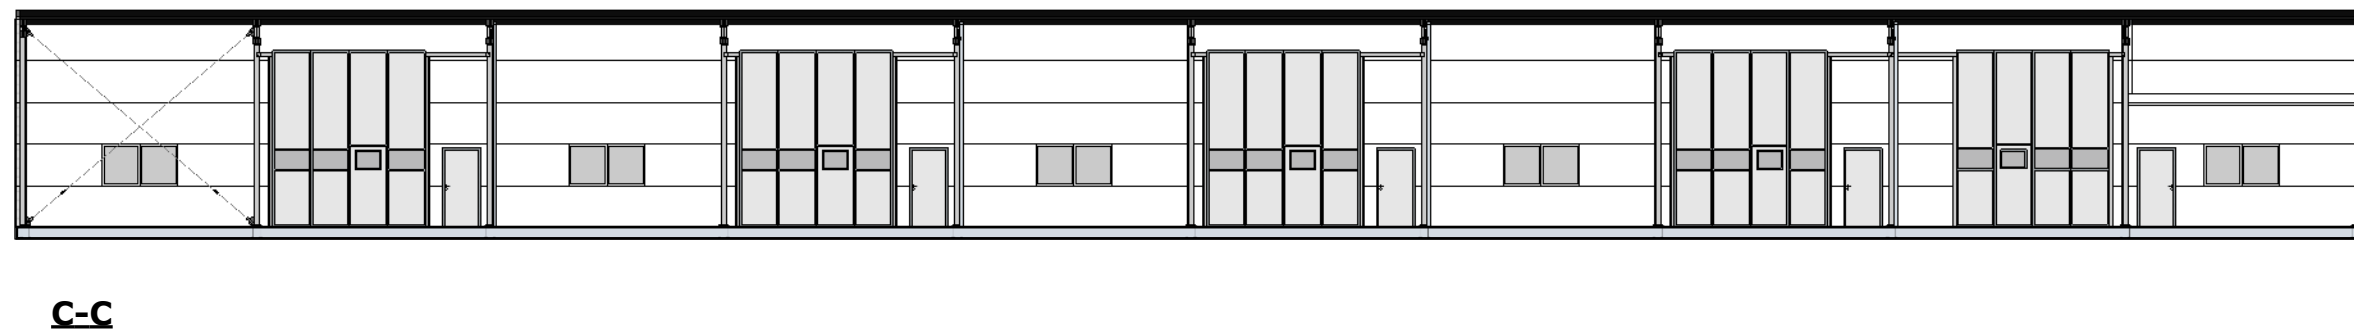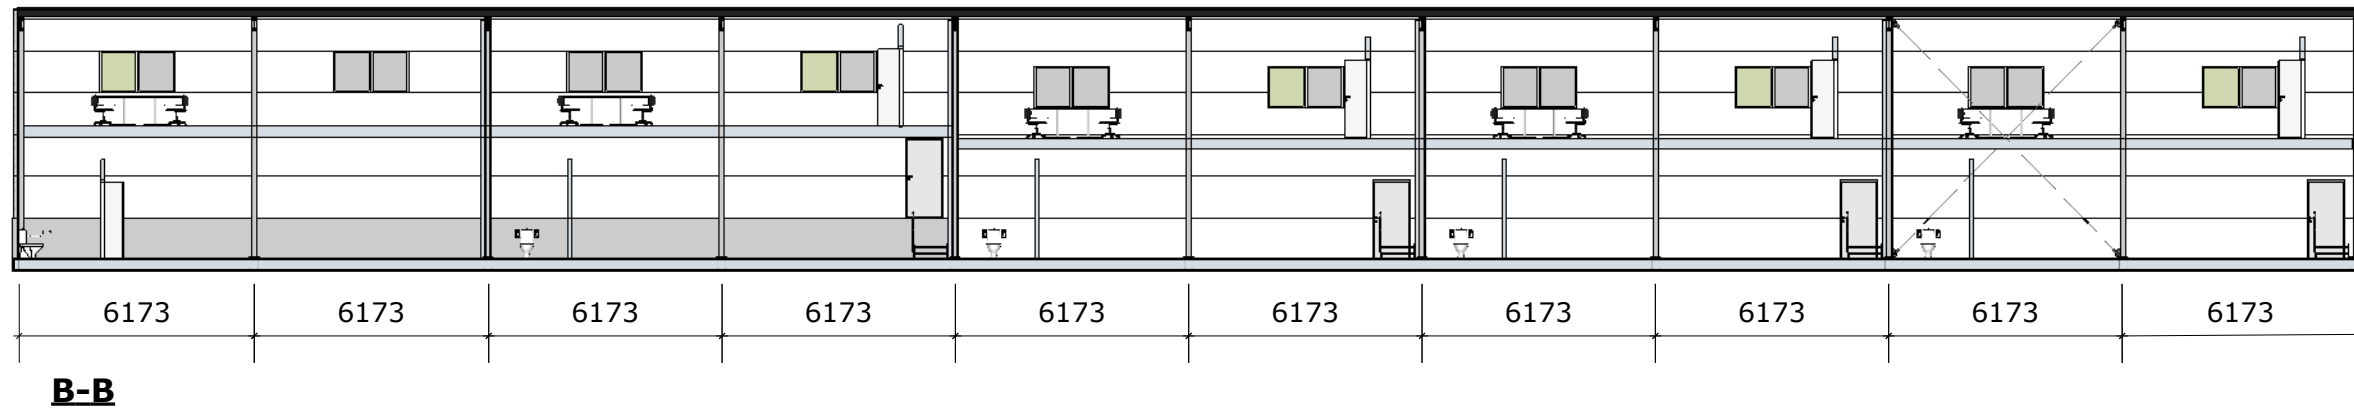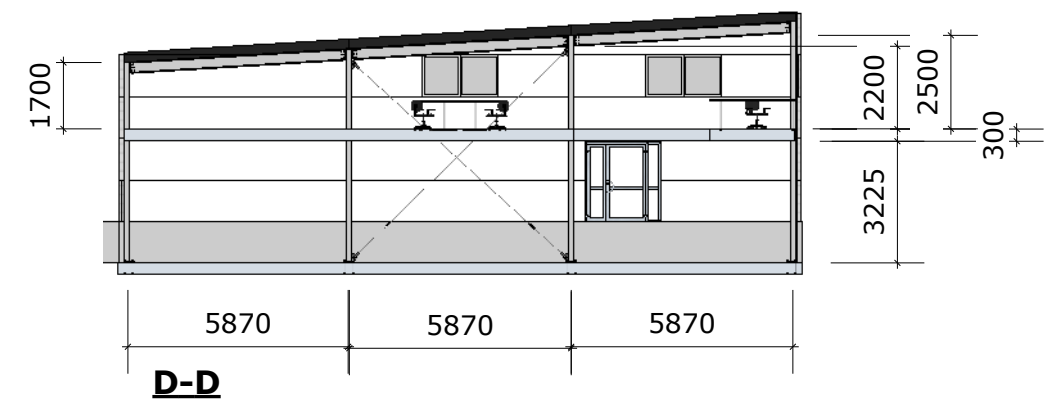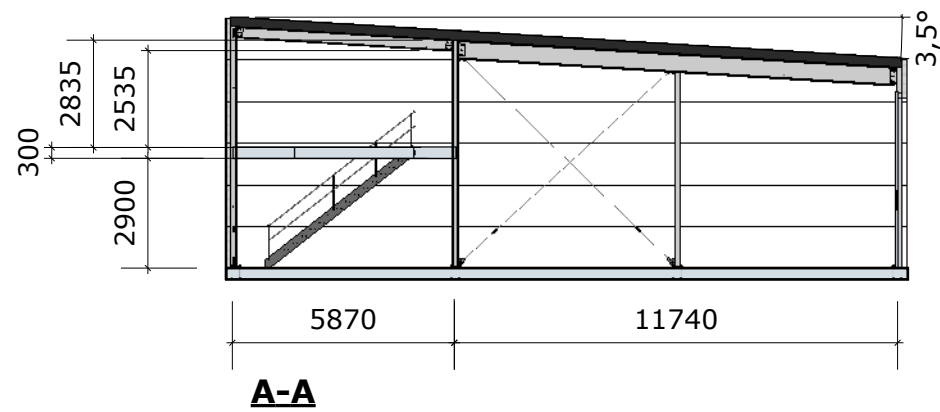

SKALA 1:200

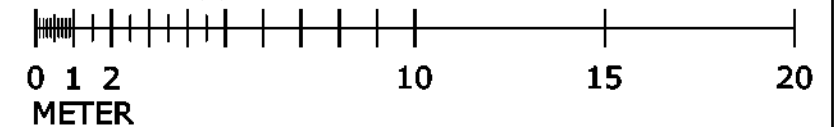

Fastighetsbeteckning: FLYGELEVEN
Status: **RELATIONSHANDLING**

Uppdragsnummer: Rörexpressen etapp 2
Ritad av: Daniel Hällqvist, 0736 55 04 95

Skala (A3): 1:200

Ritning:


Sektioner A-A & B-B

Datum: 2015-10-07

Ritn nr:

A07

 =Väggpanel PIR 120 H=1100, utsida RAL 9002 (interiörvit) insida RAL 9002 (interiörvit)

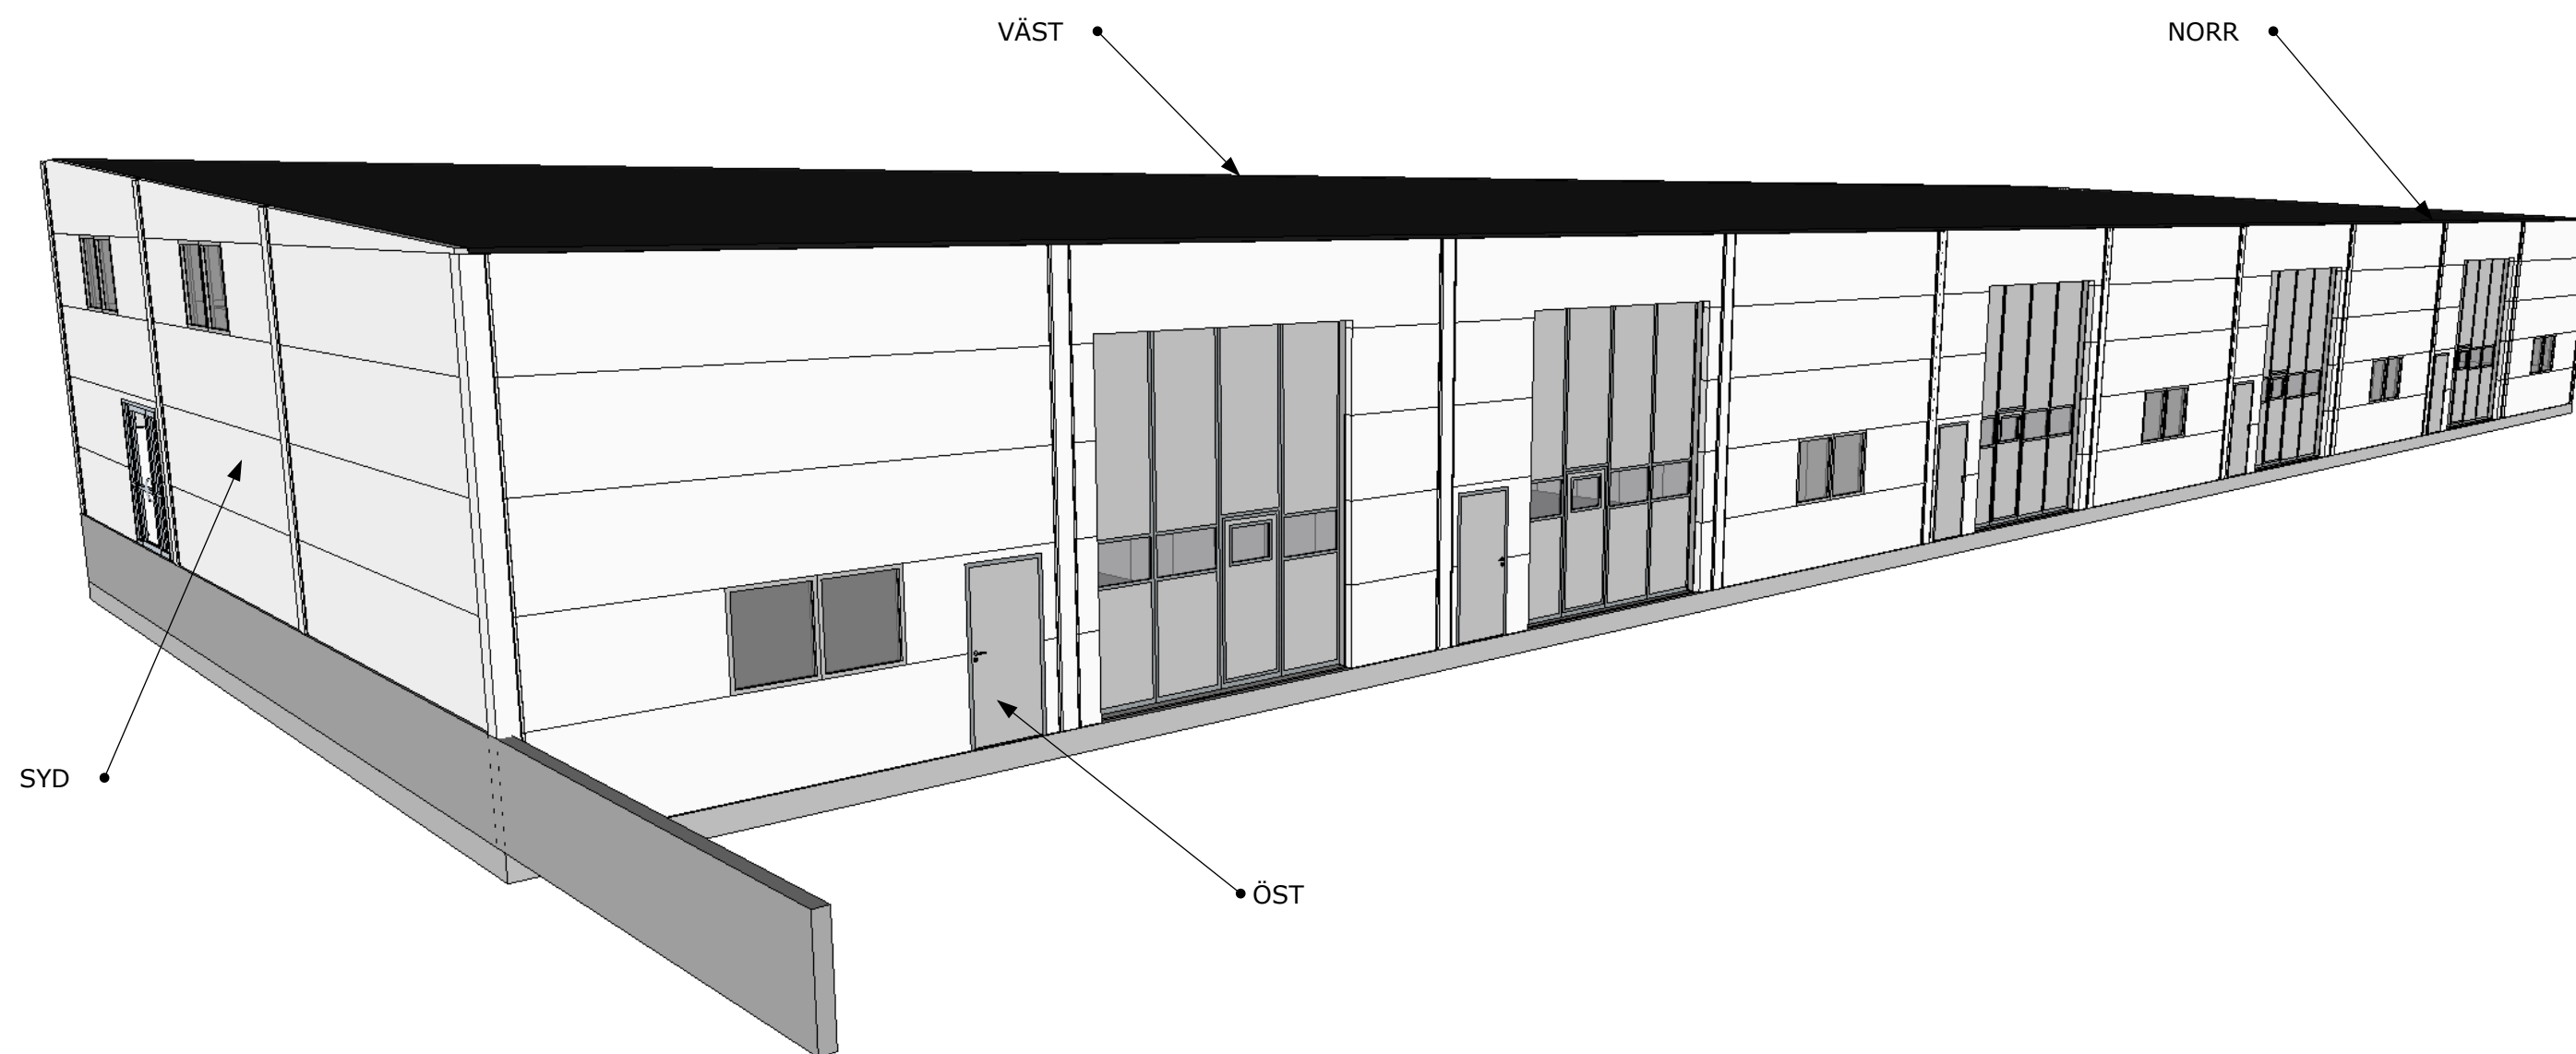

Fastighetsbeteckning: FLYGELEVEN
Status: **RELATIONSHANDLING**

Uppdragsnummer: Rörexpressen etapp 2
Ritad av: Daniel Hällqvist, 0736 55 04 95

Skala (A3): 1:---

Ritning:

Översiktsvy väggar

Datum: 2015-10-07

Ritn nr:

V02