

SYDOST ▾

PARKERING

70.45

NORDOST ▾

18.67

▾ SYDVÄST

18.67

BOTTENPLAN

NORDVÄST ▴

35.17

70.45



2.67

17.82

2.54

12.25

Notera:
Inventering, ritningar och handlingar upprättades efter inmätning via 3D-scanning. Precision vid inmätning var 8mm på 20m. Kontrollmått bör alltid tas innan om- eller tillbyggnation.

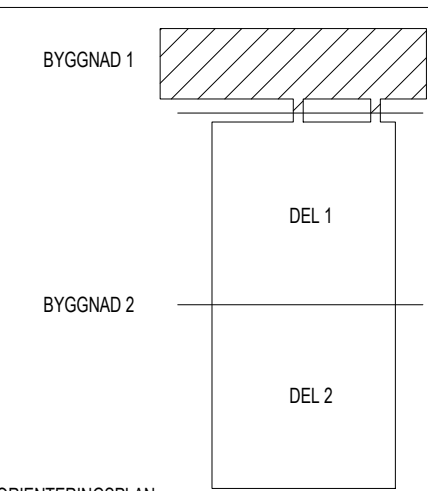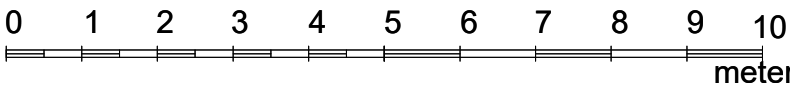

ORIENTERINGSPLAN

BET	ÄNDRINGAR/SEER	DATUM	SIGN
-----	----------------	-------	------

RELATIONSHANDLING

PLÅTEN 5, KALMAR

FASTIGHETSBOLAGET EMILSHUS AB

RESCAN Innovations Sweden AB
BLOCKHUSVÄGEN 6, 35261 VÄXJÖ

UPPDRAG NR	RITADAV	HANDLAGGARE
------------	---------	-------------

DATUM	ANSVARIG	IS
-------	----------	----

2021-06-30	ISTVAN SZABO	
------------	--------------	--

BYGGNAD 1 - BOTTENPLAN

SKALA	NUMMER	BET
-------	--------	-----

A1 1:100	A40.1-110	
----------	-----------	--