

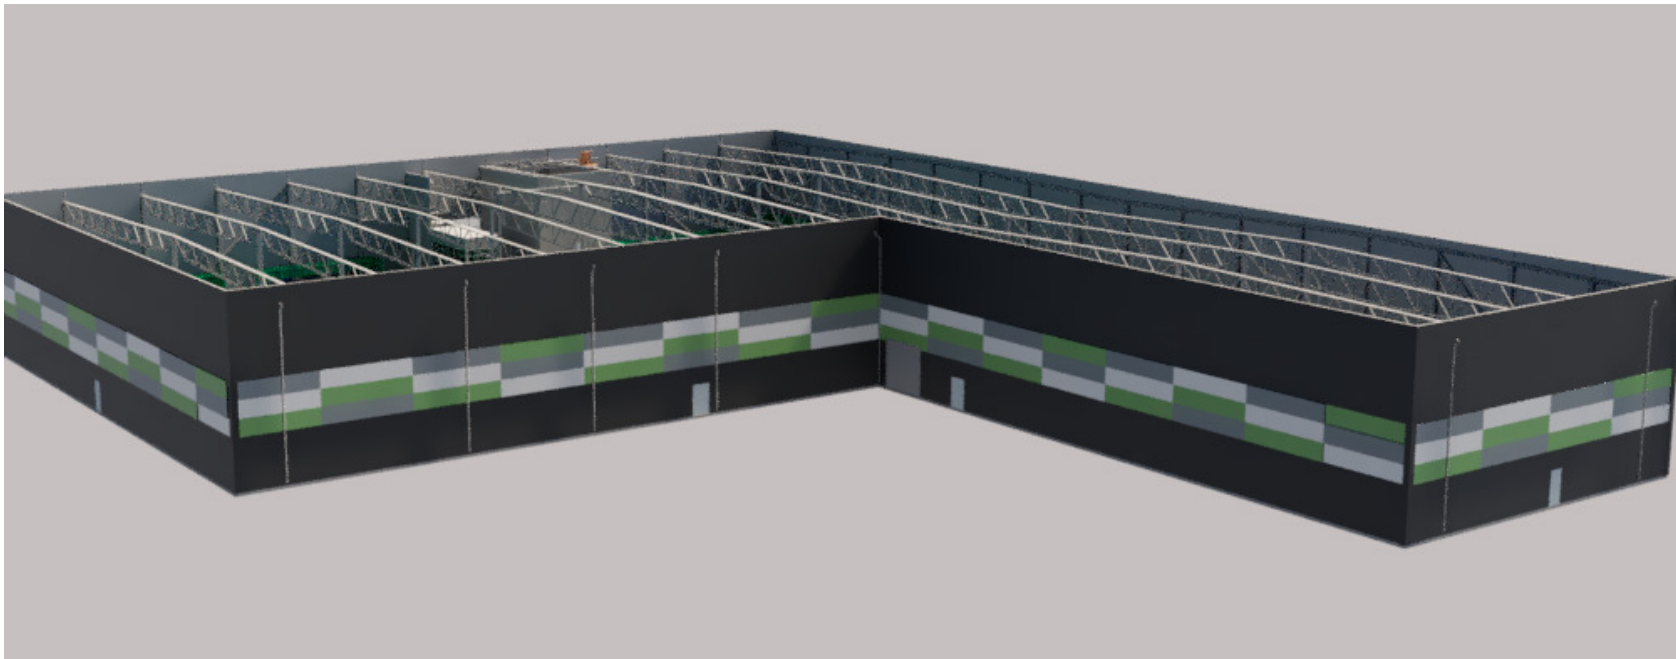
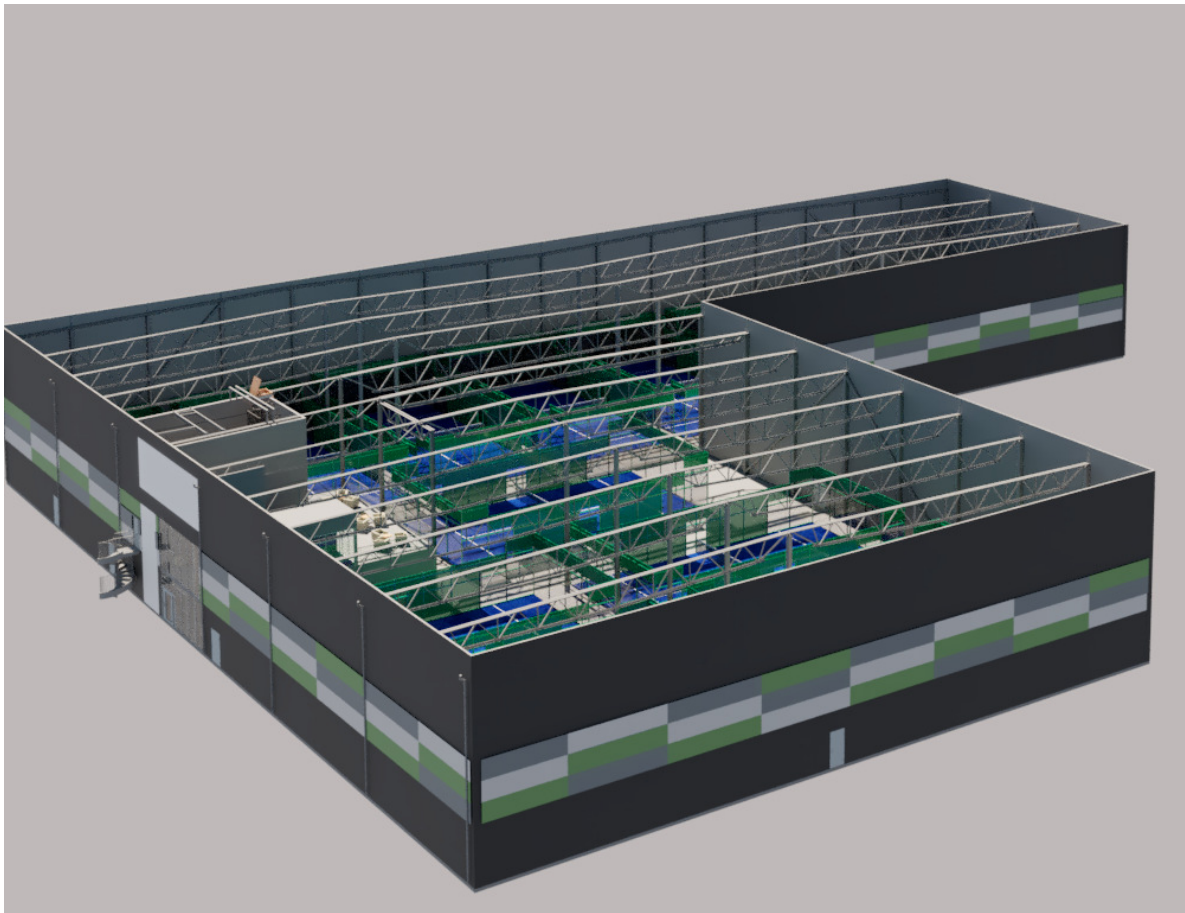



SEKTION A

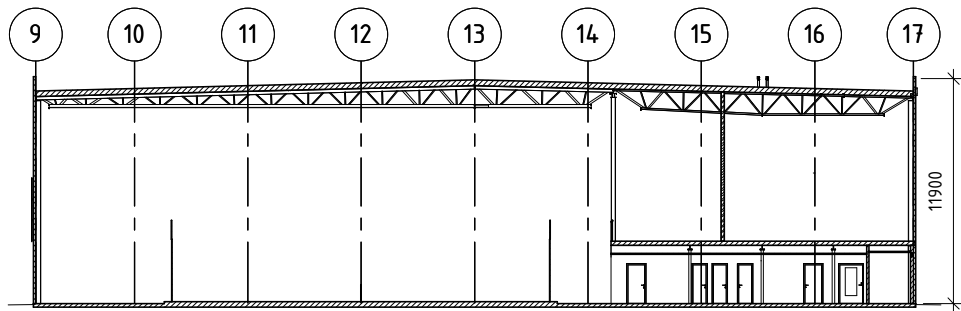

SEKTION B

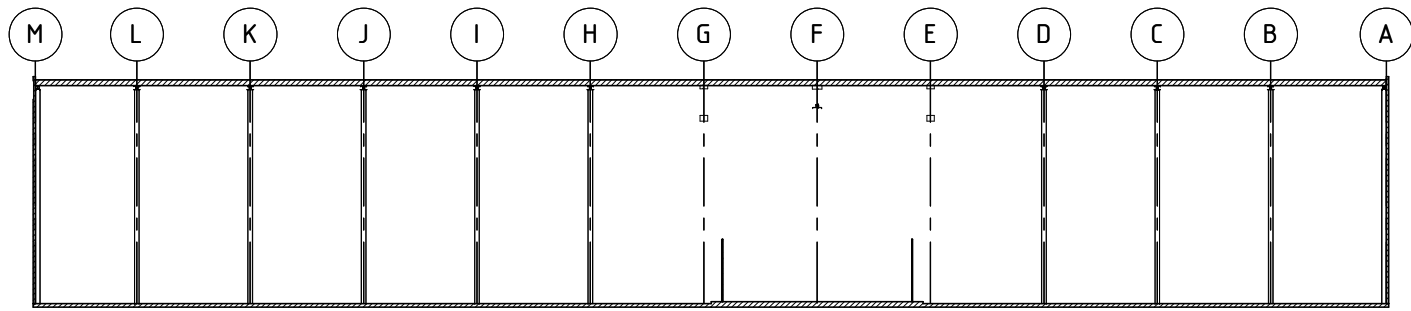

SEKTION C

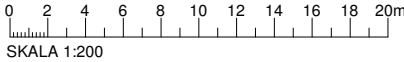

BET	ANT	ÄNDRINGEN AVSER	DATUM	SIGN
RELATIONSHANDLING				
7 8 5 6 1 2 3 4				
APP Properties				
ENTREPRENÖR				
GÄRAHOLMS BYGG AB				
Sundberg Byggekonsult				
A	Sundberg Byggekonsult AB			tel. 0706-394639
K1	Sundberg Byggekonsult AB			tel. 0706-394639
M	Lindås Gräv AB			tel. 0470-548851
E	Växjö Elmontage AB			tel. 0735-466595
V	Cretec			tel. 0727-197866
VS	Cretec Installation AB			tel. 0727-190770
UPPDRAGS NR 21085		RITAD/KONSTR AV SY		HANDLAGGARE H. SUNDBERG
DATUM 220401		ANSVARIG		
NYBYGGNAD PADEL ARENA				
SEKTION & 3D-VY				
SKALA A1 1:200 A3 1:400		NUMMER A40.3-01		BET