




ENTRÉ MOT ÖSTER

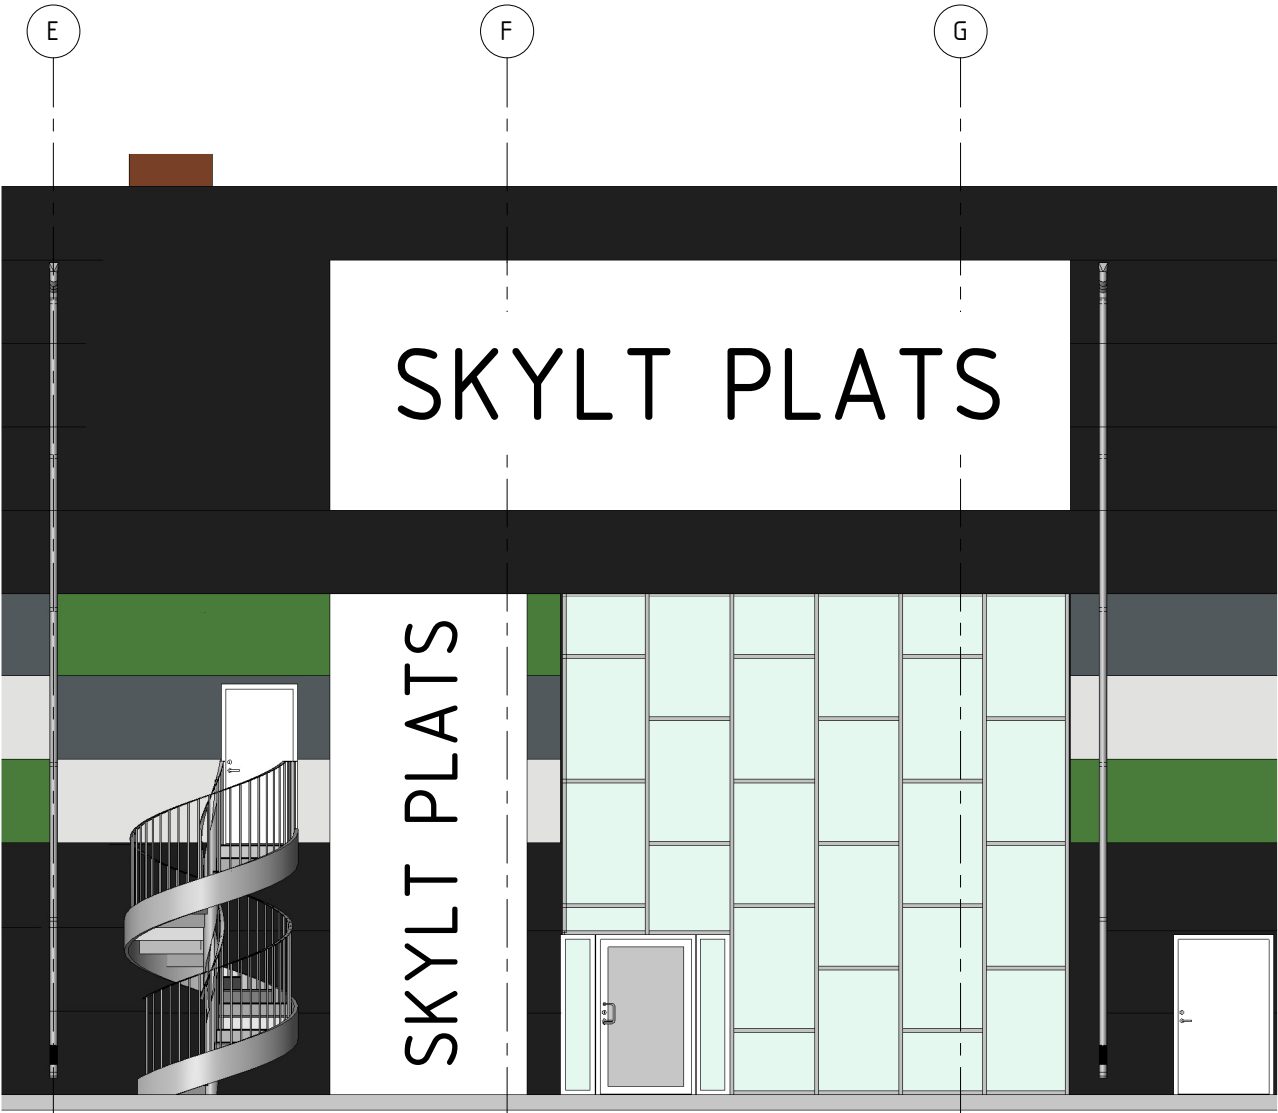

BET	ANT	ÄNDRINGEN AVSER	DATUM	SIGN
RELATIONSHANDLING				
7 8 5 6 1 2 3 4 				
APP Properties				
ENTREPRENÖR				
GÄRAHOLVS BYGG AB				
 Sundberg Byggkonsult				
A	Sundberg Byggkonsult AB			tel. 0706-394639
K1	Sundberg Byggkonsult AB			tel. 0706-394639
M	Lindås Gräv AB			tel. 0470-548851
E	Växjö Elmontage AB			tel. 0735-466595
V	Cretec			tel. 0727-197866
VS	Cretec Installation AB			tel. 0727-190170
UPPDRAGR A1 A3		RITAD/KONSTR. AV SY		HANDLÄGGARE H. SUNDBERG
DATUM 220401		ANSVARIG		
NYBYGGNAD PADEL ARENA				
ENTRÉ				
SKALA A1 1:50 A3 1:100		NUMMER A4.0.2-02		BET