



FASAD MOT VÄSTER


FASAD MOT ÖSTER

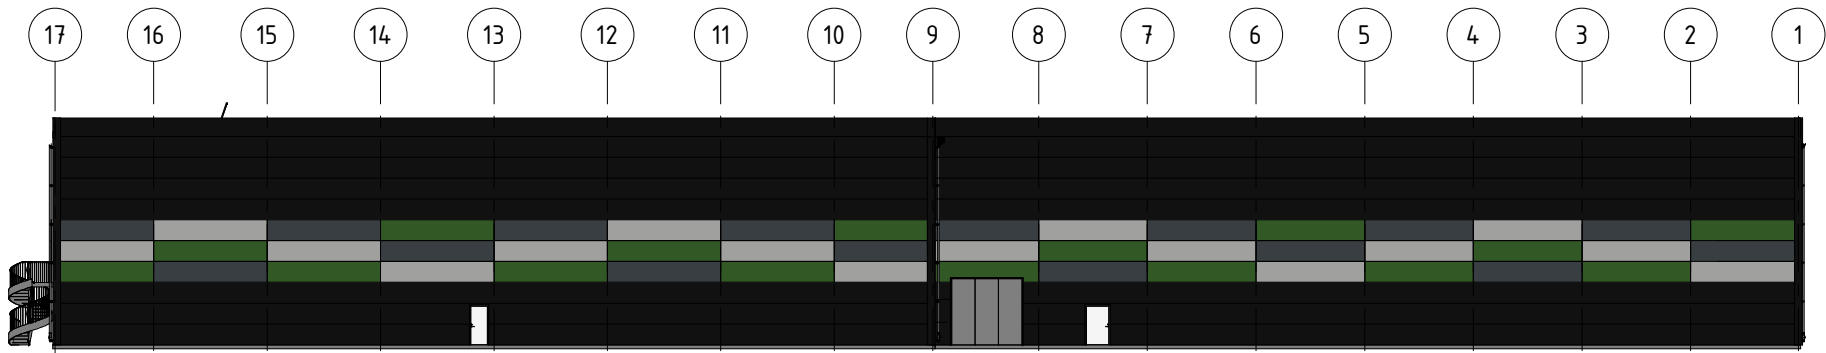

FASAD MOT NORR

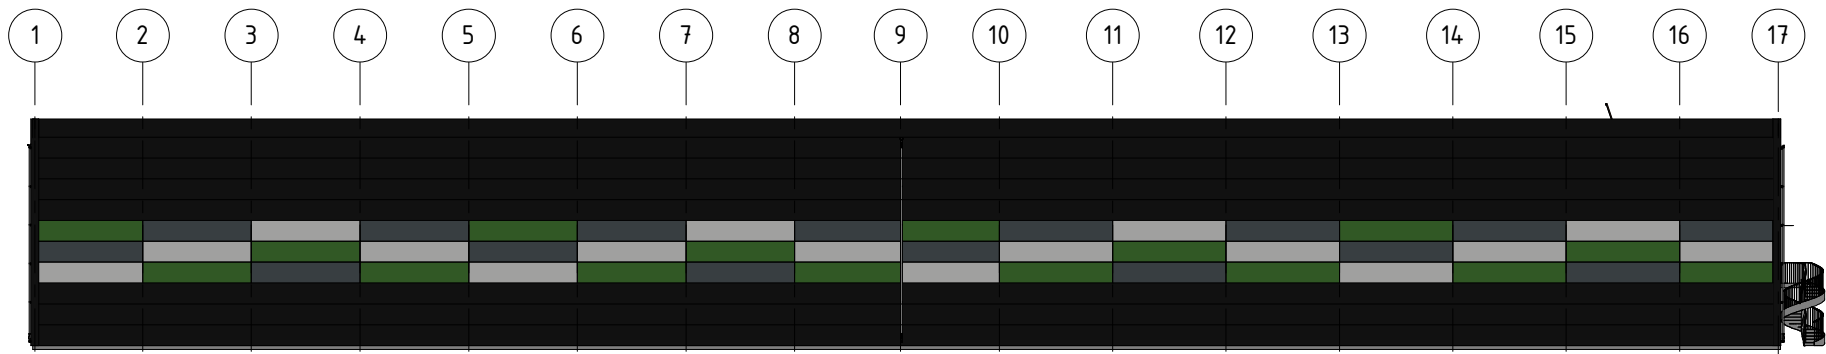

FASAD MOT SÖDER

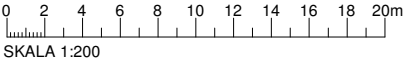

BET	ANT	ÄNDRINGEN AVSER	DATUM	SIGN
RELATIONSHANDLING				
7 8 5 6 1 2 3 4 				
APP Properties				
ENTREPRENÖR				
GÄRAHOLVS BYGG AB				
 Sundberg Byggekonsult				
A	Sundberg Byggekonsult AB			tel. 0706-394639
K1	Sundberg Byggekonsult AB			tel. 0706-394639
M	Lindås Gräv AB			tel. 0470-548851
E	Växjö Elmontage AB			tel. 0735-466595
V	Cretec			tel. 0727-197866
VS	Cretec Installation AB			tel. 0727-190170
UPPDRAGSNR 21085		RITAD/KONSTR AV SY		HANDLAGGARE H. SUNDBERG
DATUM 220401		ANSVARIG		
NYBYGGNAD PADEL ARENA				
FASAD				
SKALA A1 1:200 A3 1:400		NUMMER A40.2-01		BET