


MÅTT UTGÅR FRÅN
LINJE 17 & LINJE E

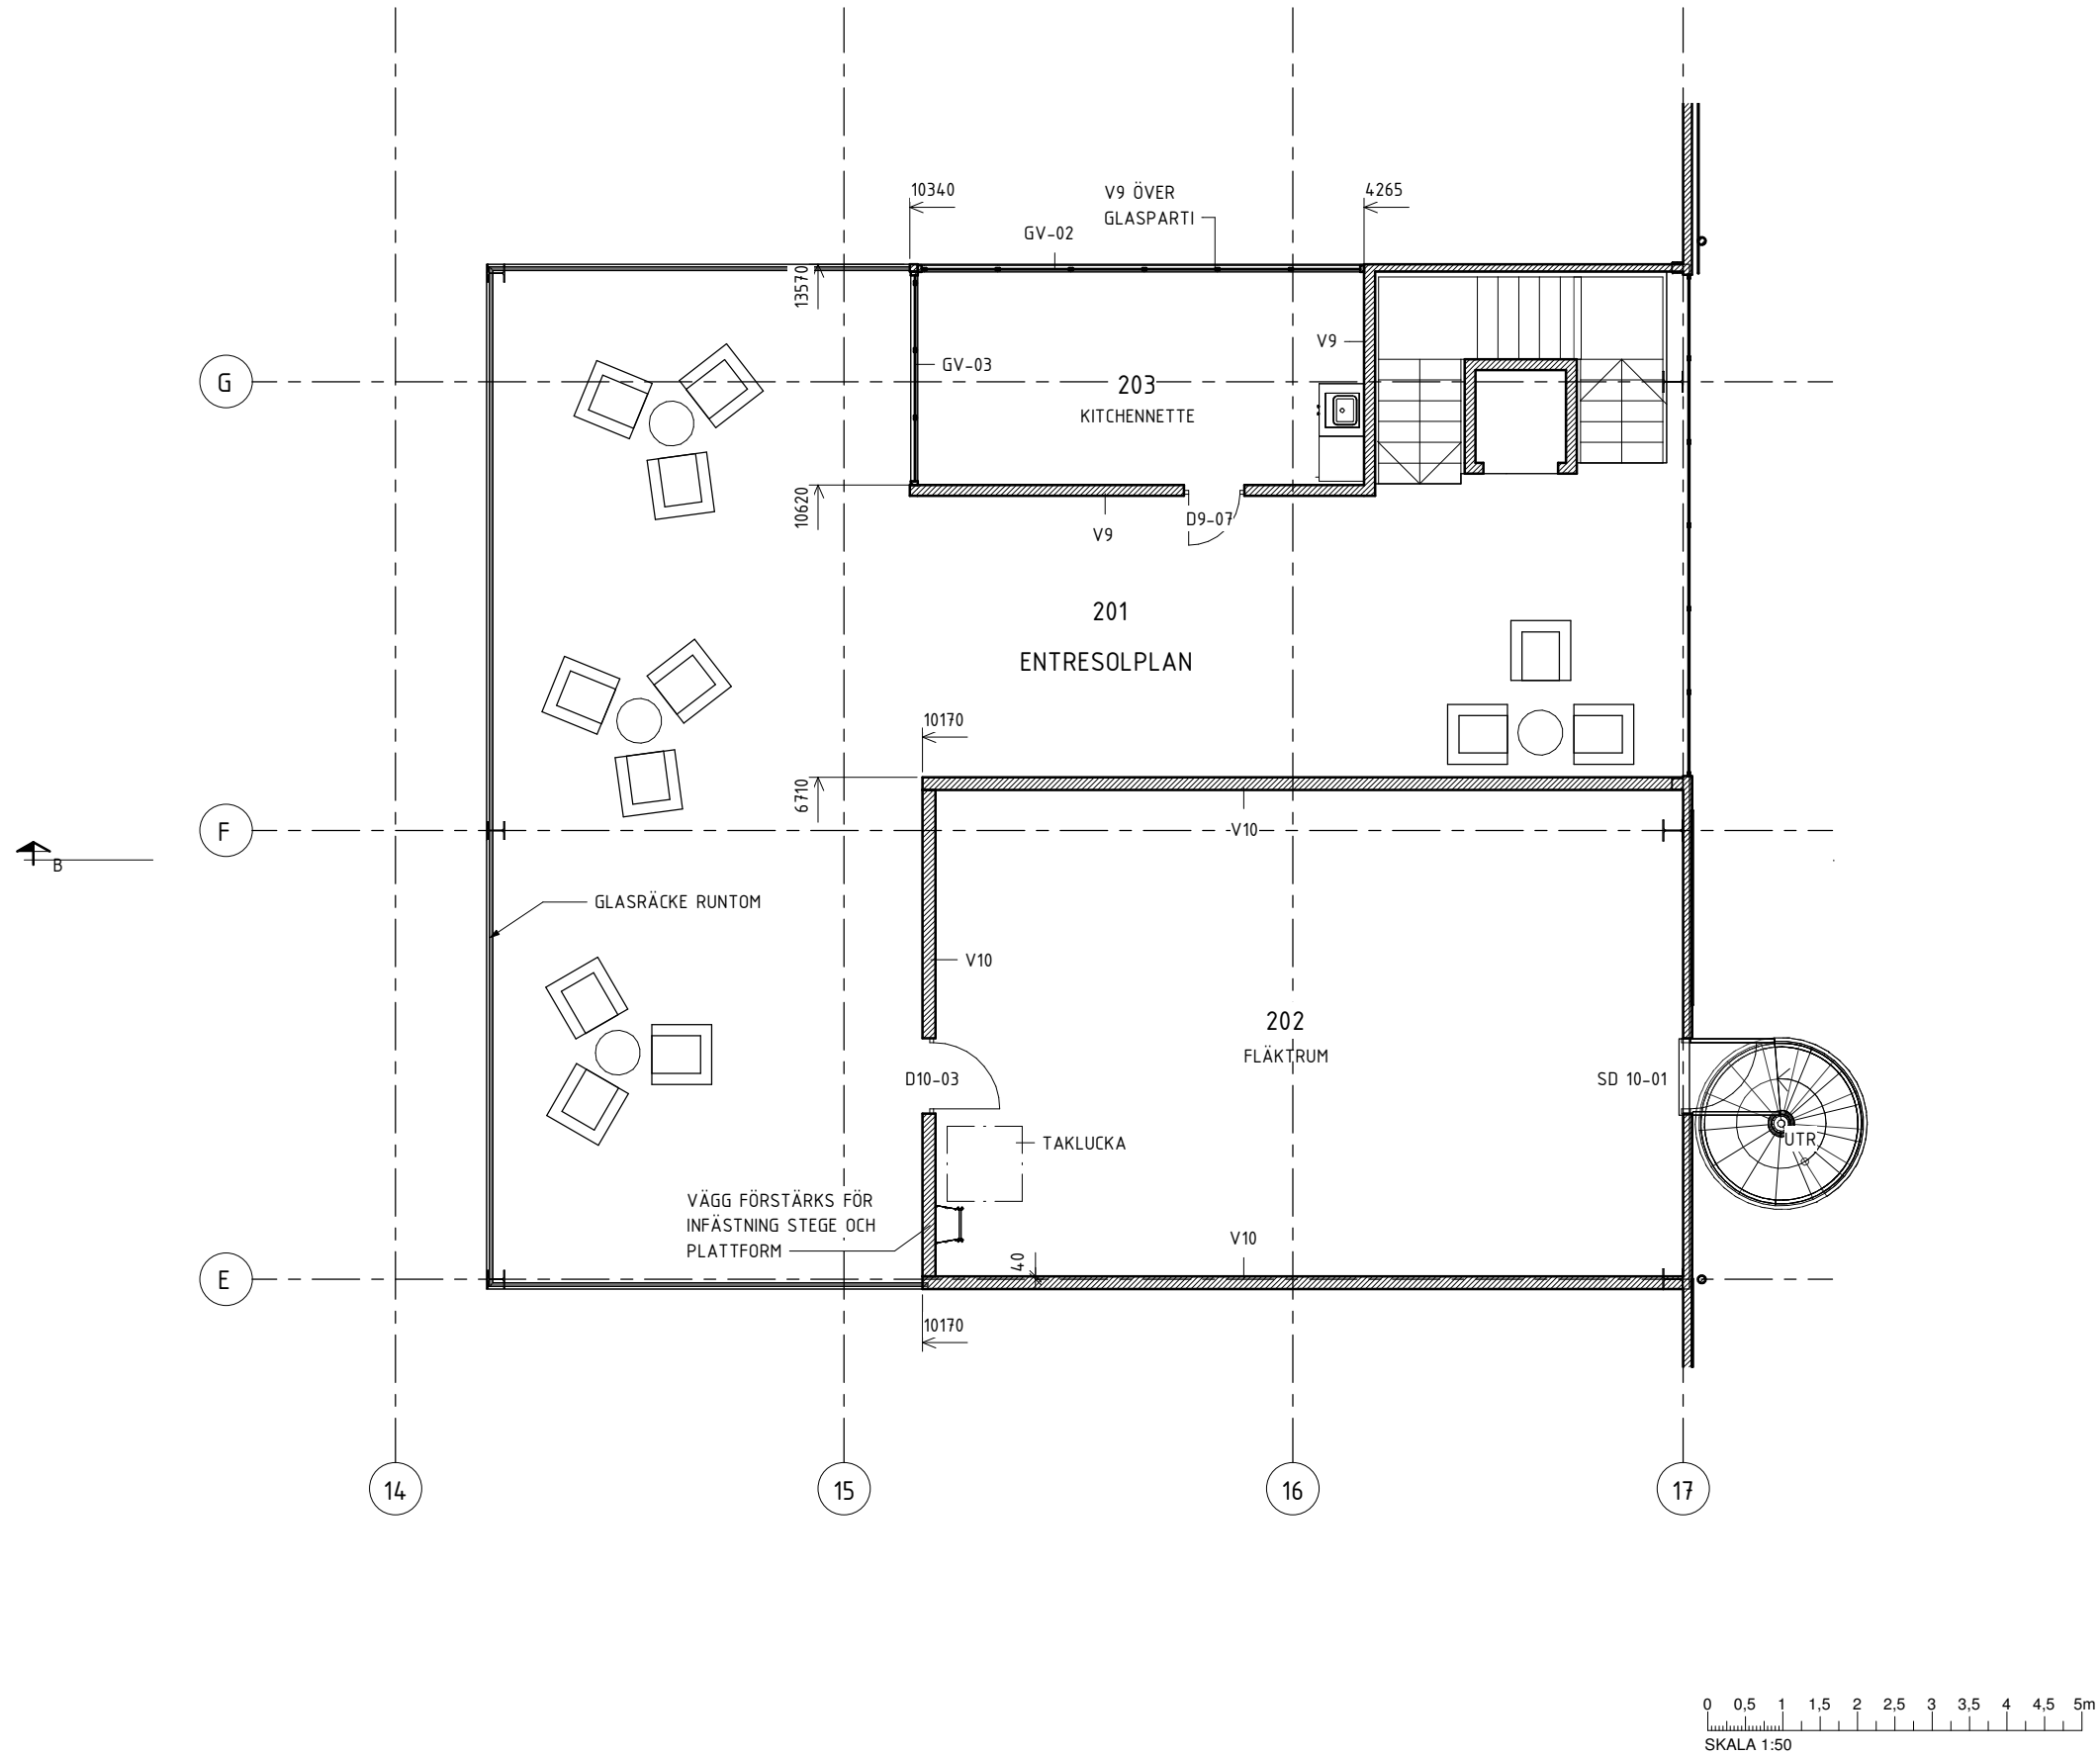

BET	ANT	ÄNDRINGEN AVSER		DATUM	SIGN
RELATIONSHANDLING					
7 5 8 1 2 3 4 					
APP Properties					
ENTREPRENÖR					
GÄRAHOLVS BYGG AB					
Sundberg Byggekonsult					
A	Sundberg Byggekonsult AB				tel. 0706-394639
K1	Sundberg Byggekonsult AB				tel. 0706-394639
M	Lindås Gräv AB				tel. 0470-548851
E	Växjö Elmontage AB				tel. 0735-466595
V	Cretec				tel. 0727-197866
VS	Cretec Installation AB				tel. 0727-190170
UPPDRAG NR 21085		RTAD/KONSTR AV SY		HANDLÄGGARE H. SUNDBERG	
DATUM 220401		ANSVARIG			
NYBYGGNAD PADEL ARENA					
RUM PLAN 2					
SKALA A1 1:50 A3 1:100		NUMMER A4.0.1-06			
					BET