


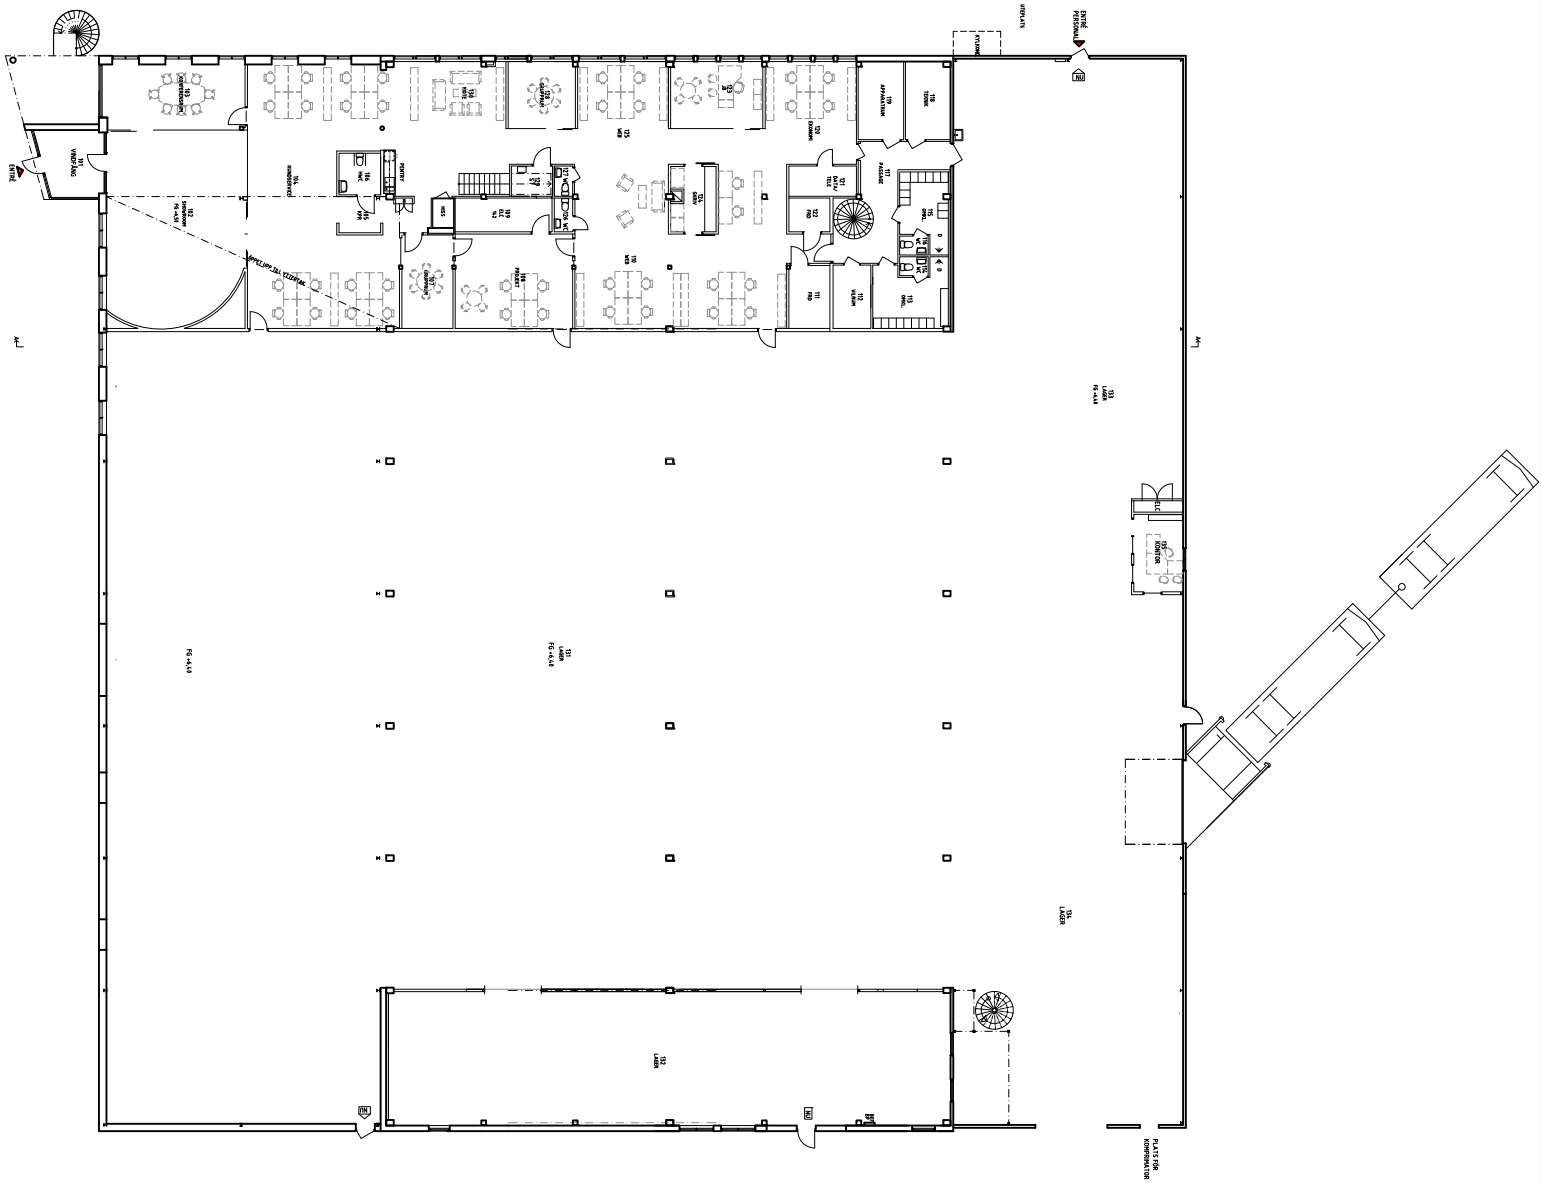

PLAN 1

0 1 2 3 4 5 6 7 8 9 10m

BET		ANT	ARBOMÄN AVSEEN		STIG	DATUM	
HANDLING							RELATIONSHANDLING
MATS DAHLSTRÖM ARKITEKTKONTOR							
KV MUTTERN 3							
DÅTUM		2023/09/22		PROJEKTANSVARIG			
				Mats Dahlström			
PLAN 1							
SKALA A1/A3		1:200/1:400		MÄTTEN		R 01	
						BET	

EXTERNA REFERENSER: