


FÖRKLARINGAR

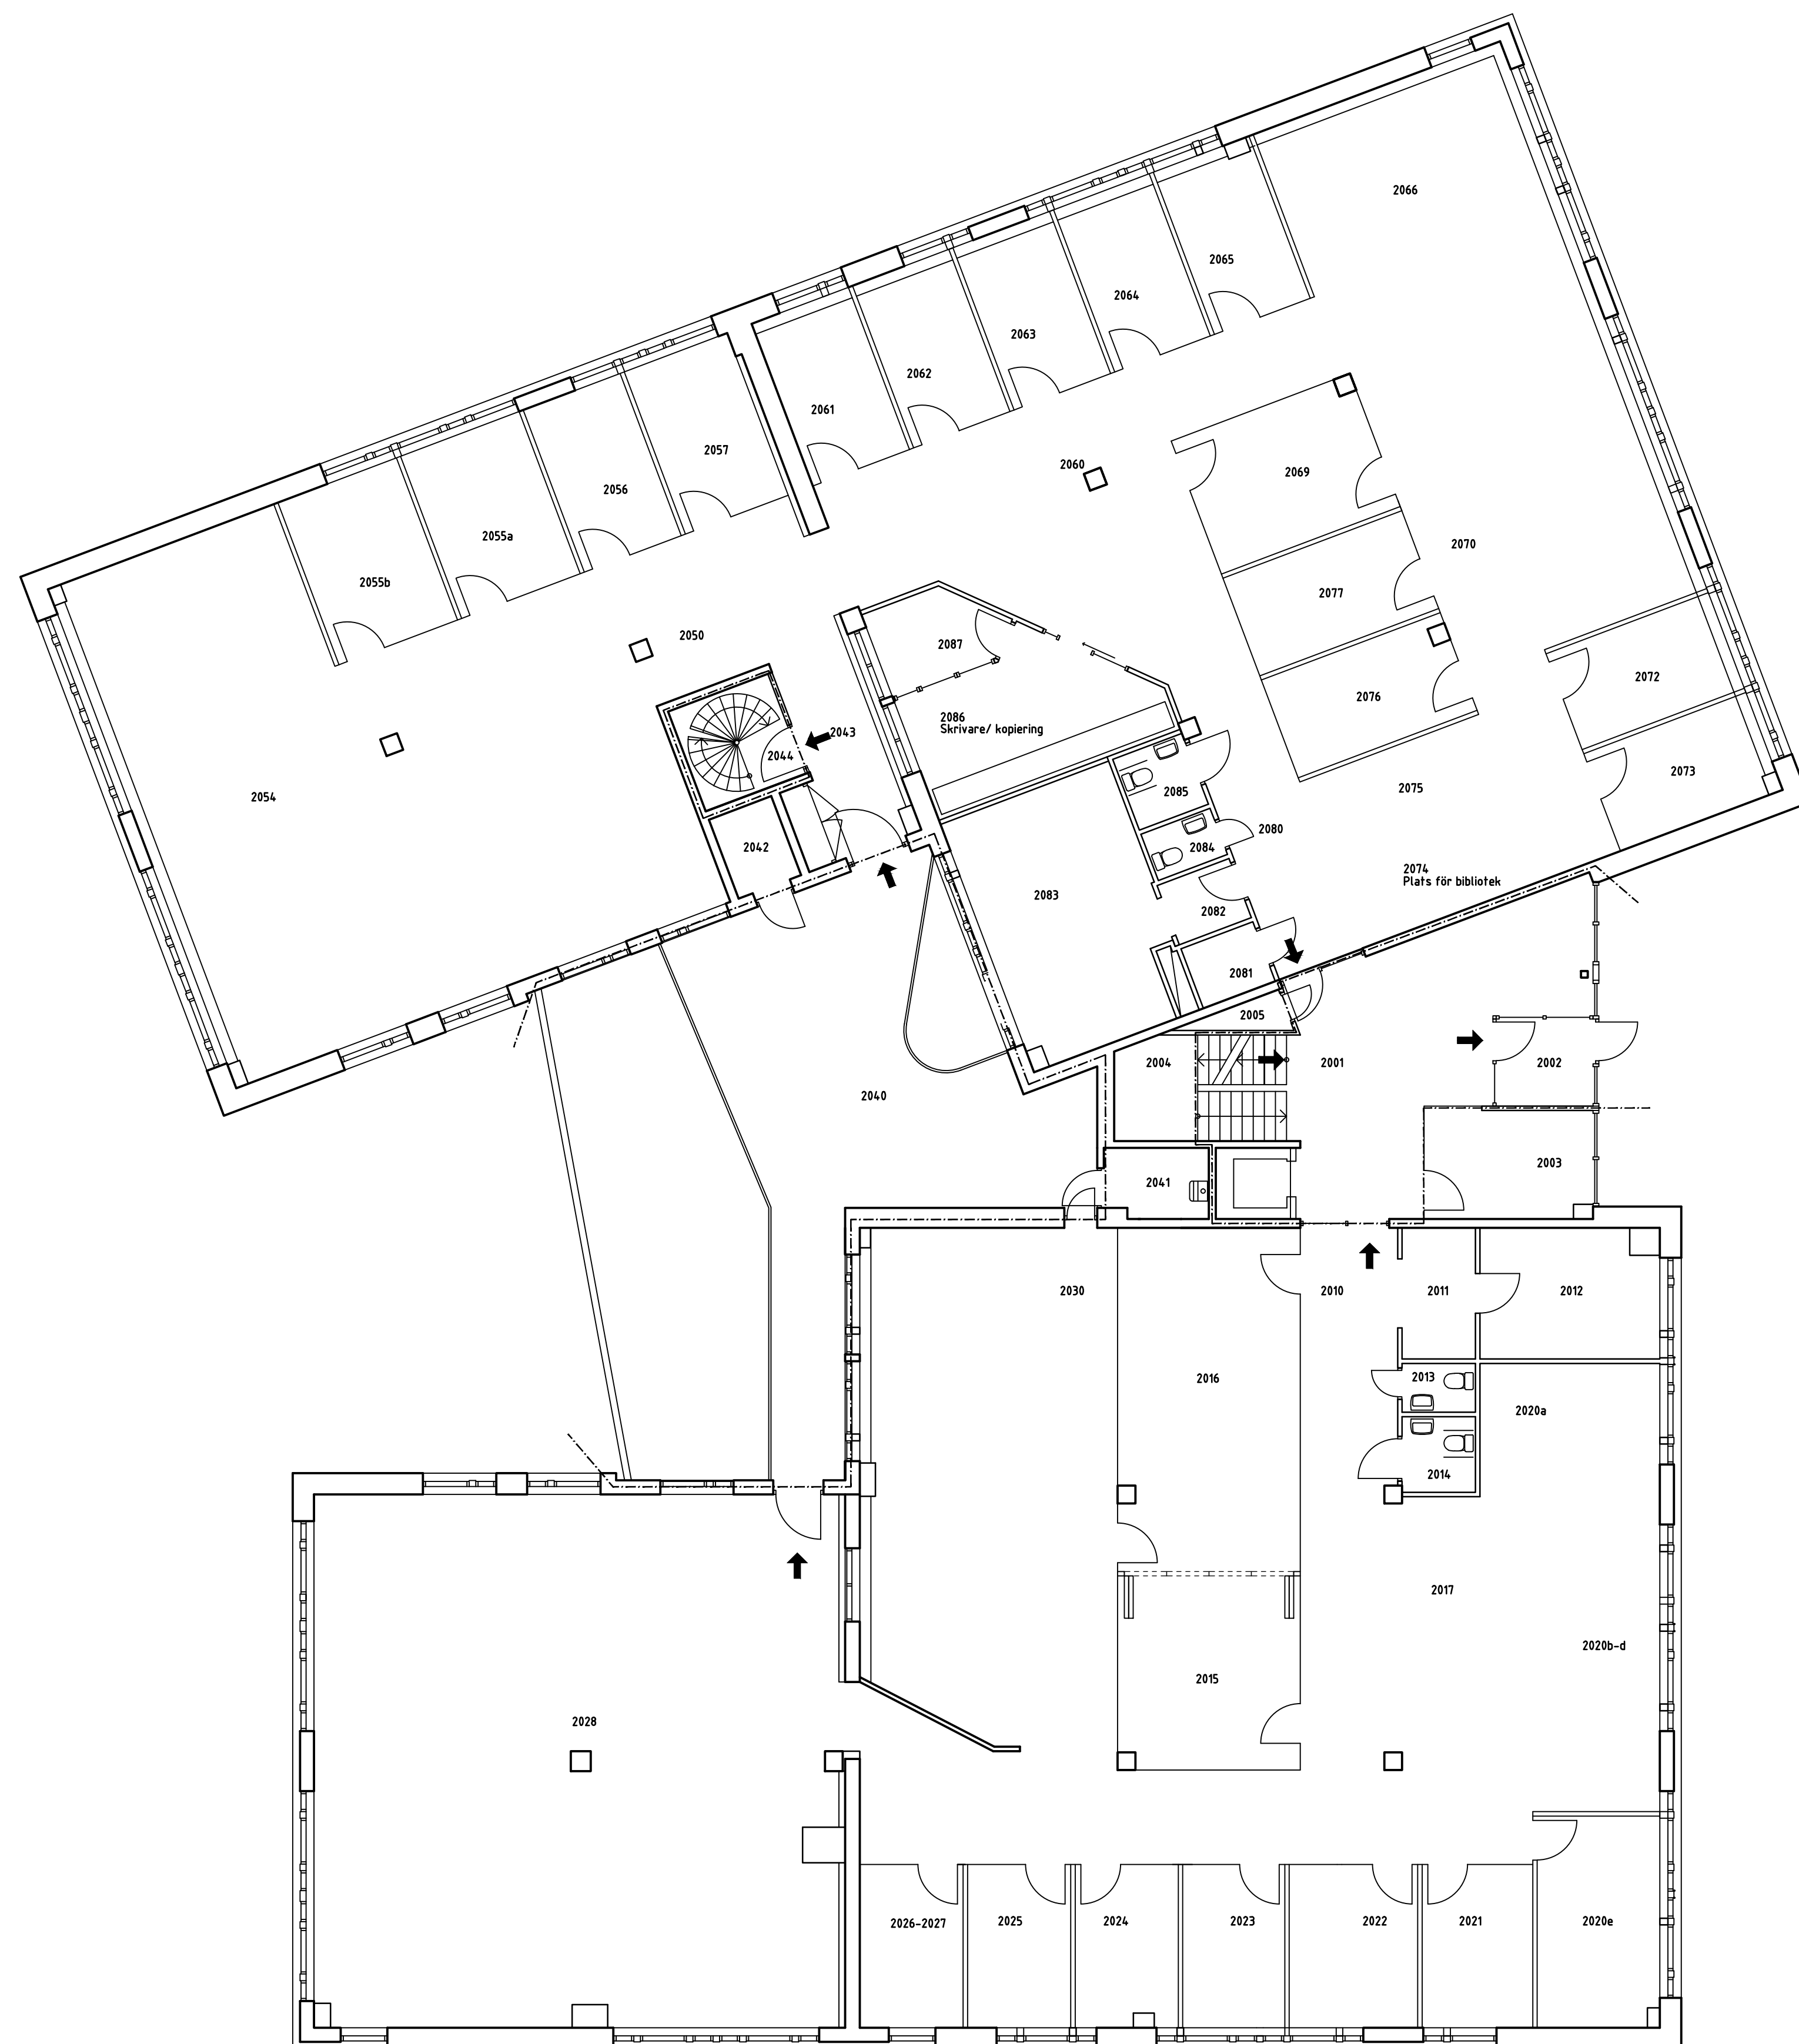

B		MINDRE JUSTERINGAR	2023-05-02	EN
A		BRANDCELLER INFÖRDA	121128	HE
BET	ANT	ÄNDRINGEN AVSER	DATUM	SIGN

RELATIONSHANDLING

KV. OXBACKEN 7

NYFOSA

CANDID
FASTIGHETSUTVECKLING AB

UPPDAGNR 7940710	RITAD/KONSTR AV E.NORDLUND	HANDLÄGGARE E.NORDLUND
DATUM 2012-11-16	ANSVARIG S.DAHL	

OMBYGGNAD KONTOR WSP
PLANRITNING
PLAN 2, ENTRÉVÅN.

SKALA 1:100	NUMMER A-40.1-20	BET B
----------------	---------------------	----------