
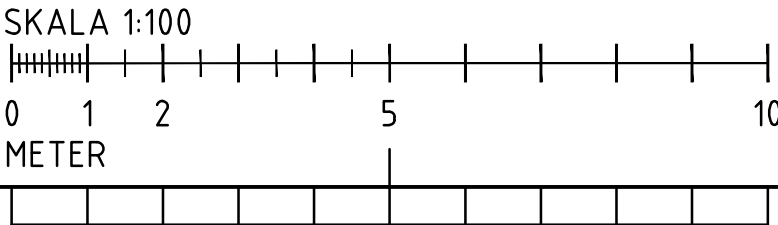


FÖRKLARINGAR

-----	BRANDCELLSGRÄNS E60
-----	MÅLAD FONDVÄGG

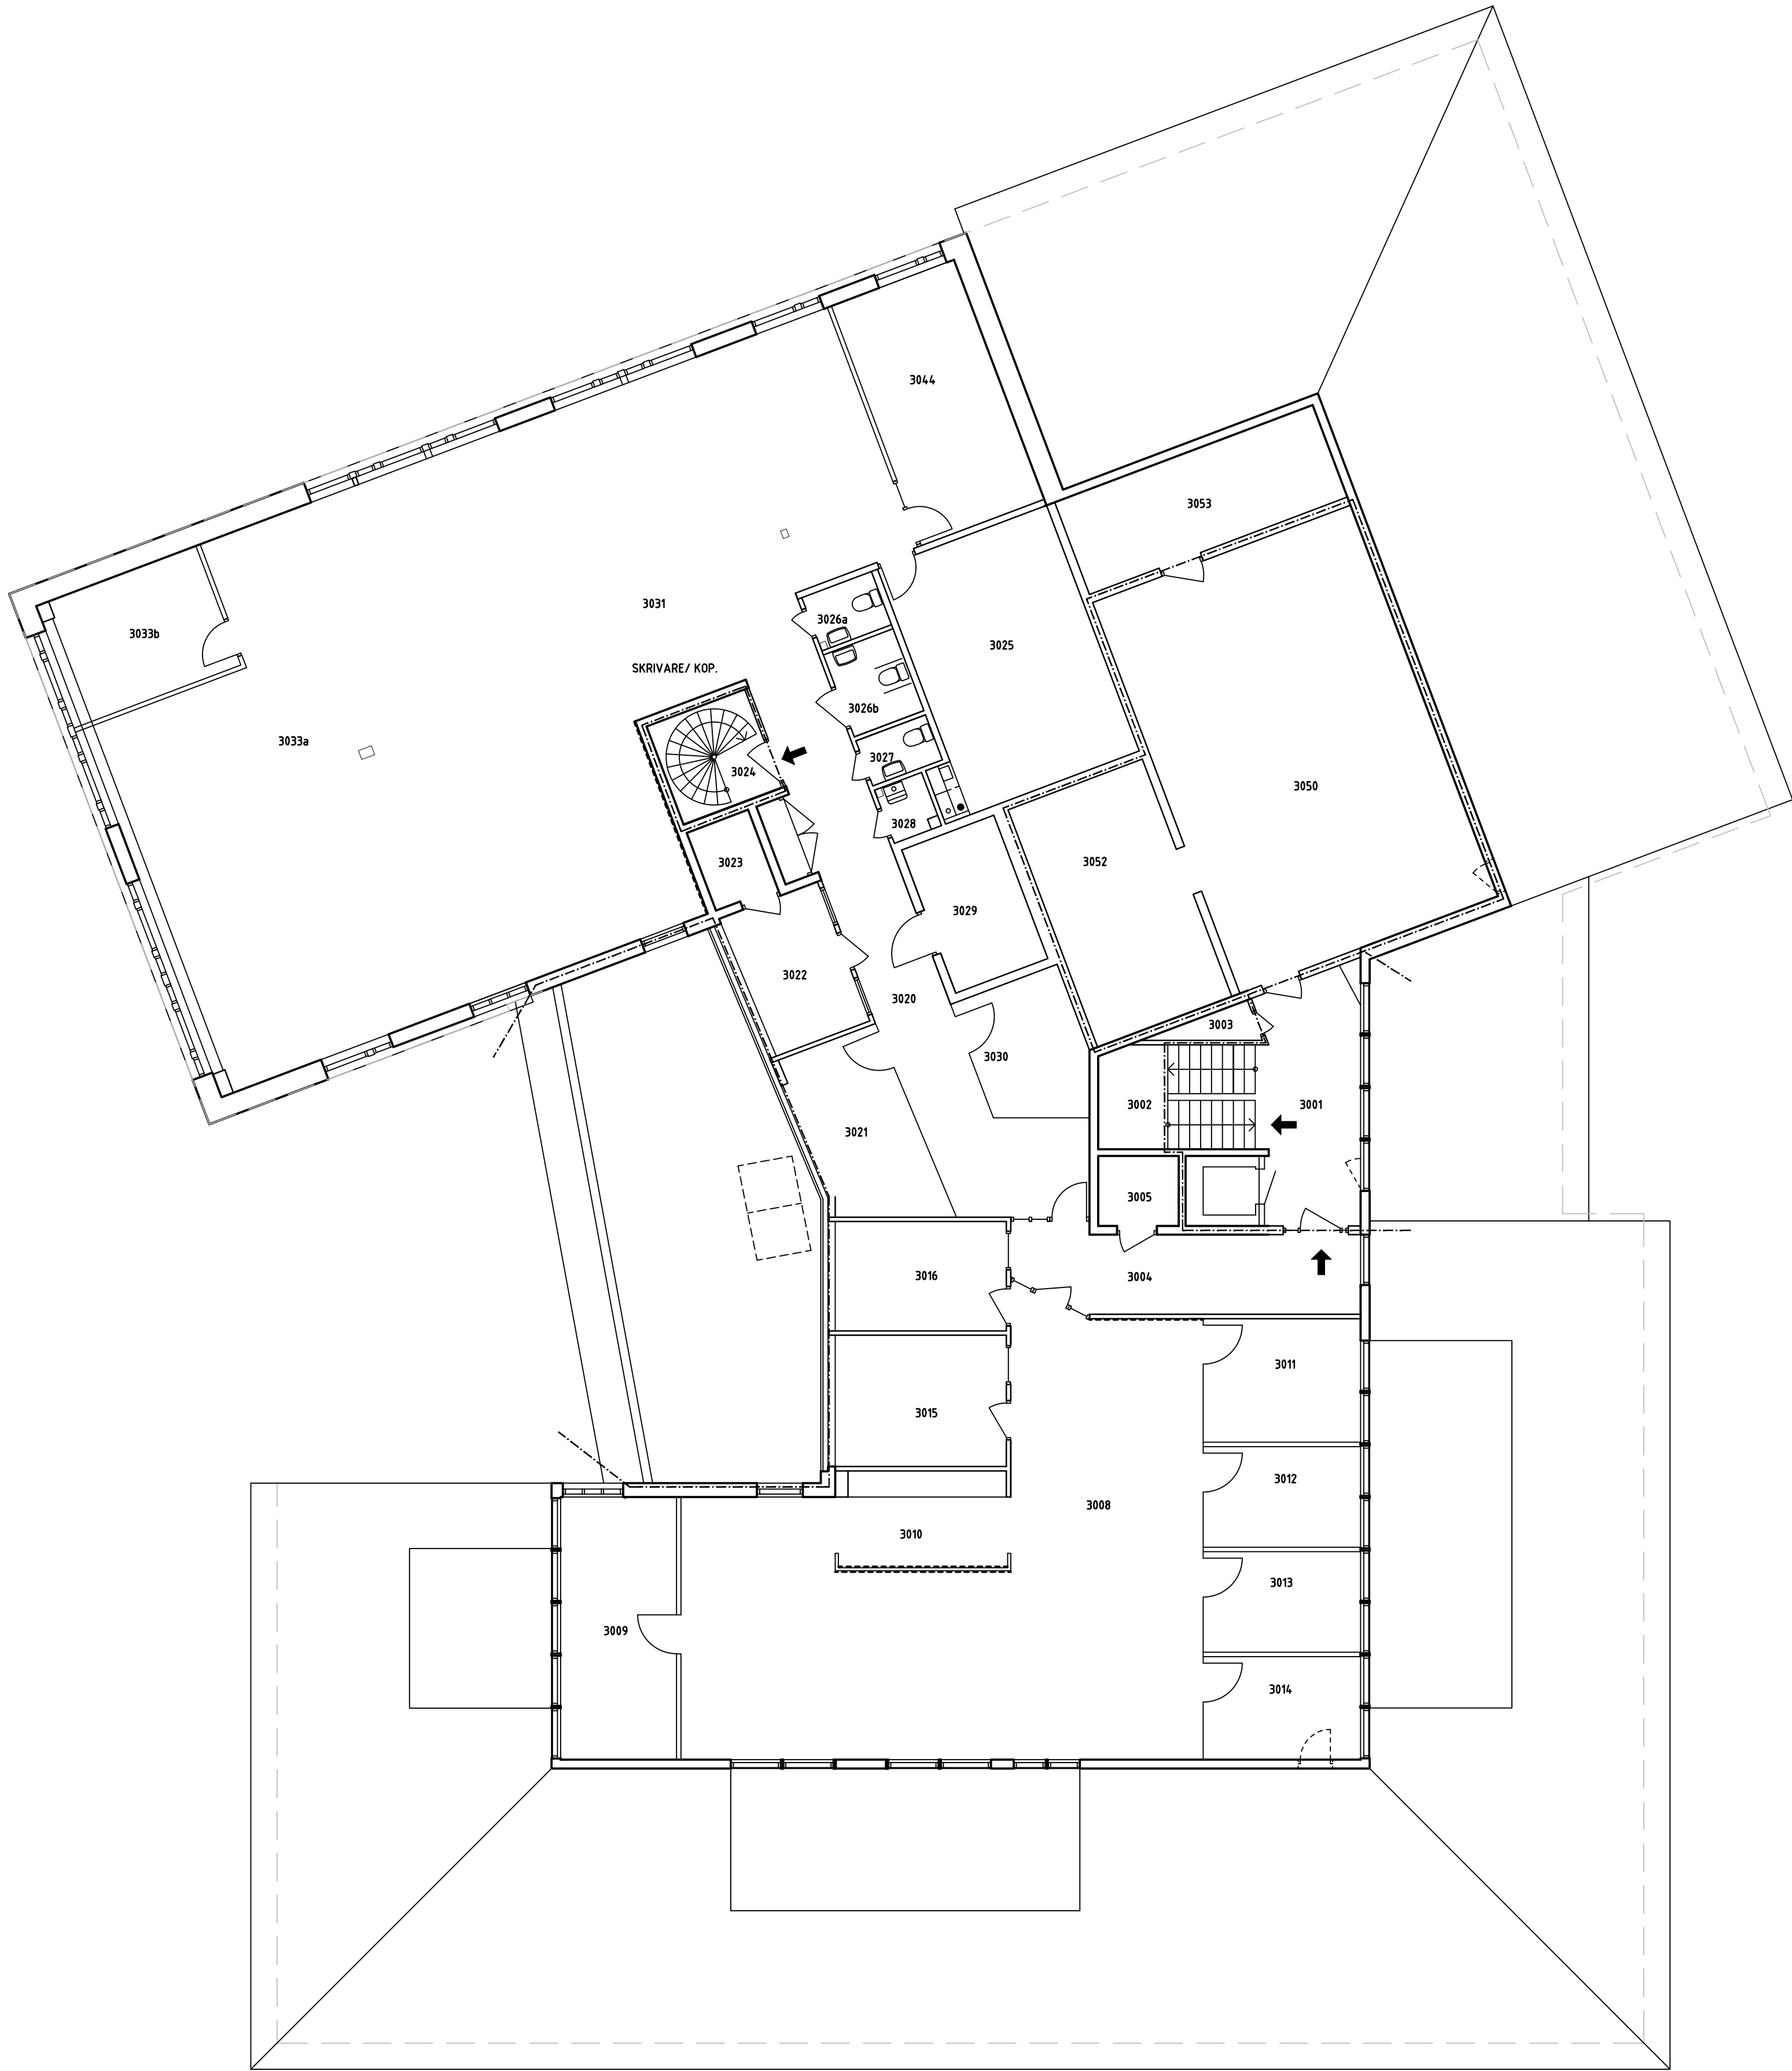

B		MINDRE JUSTERINGAR	2023-05-02	EN
A		BRANDCELLER INFÖRDA	121128	HE
BET	ANT	ÄNDRINGEN AVSER	DATUM	SIGN

RELATIONSHANDLING

KV. OXBACKEN 7

NYFOSA



UPPDRAGS NR	RITAD/KONSTR AV	HANDLAGGARE
794.0710	E.NORDLUND	E.NORDLUND
DATUM	ANSVARIG	
2012-11-16	S.DAHL	

OMBYGGNAD KONTOR WSP
PLANRITNING
PLAN 3, 1 TR.

SKALA	NUMMER	BET
1:100	A-40.1-30	B