
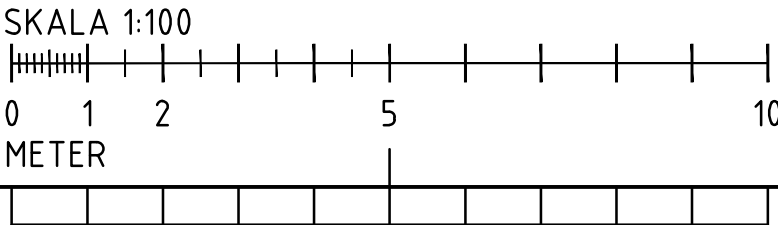


FÖRKLARINGAR

----	BRANDCELLSGRÄNS EI60
-----	MÅLAD FONDVÄGG

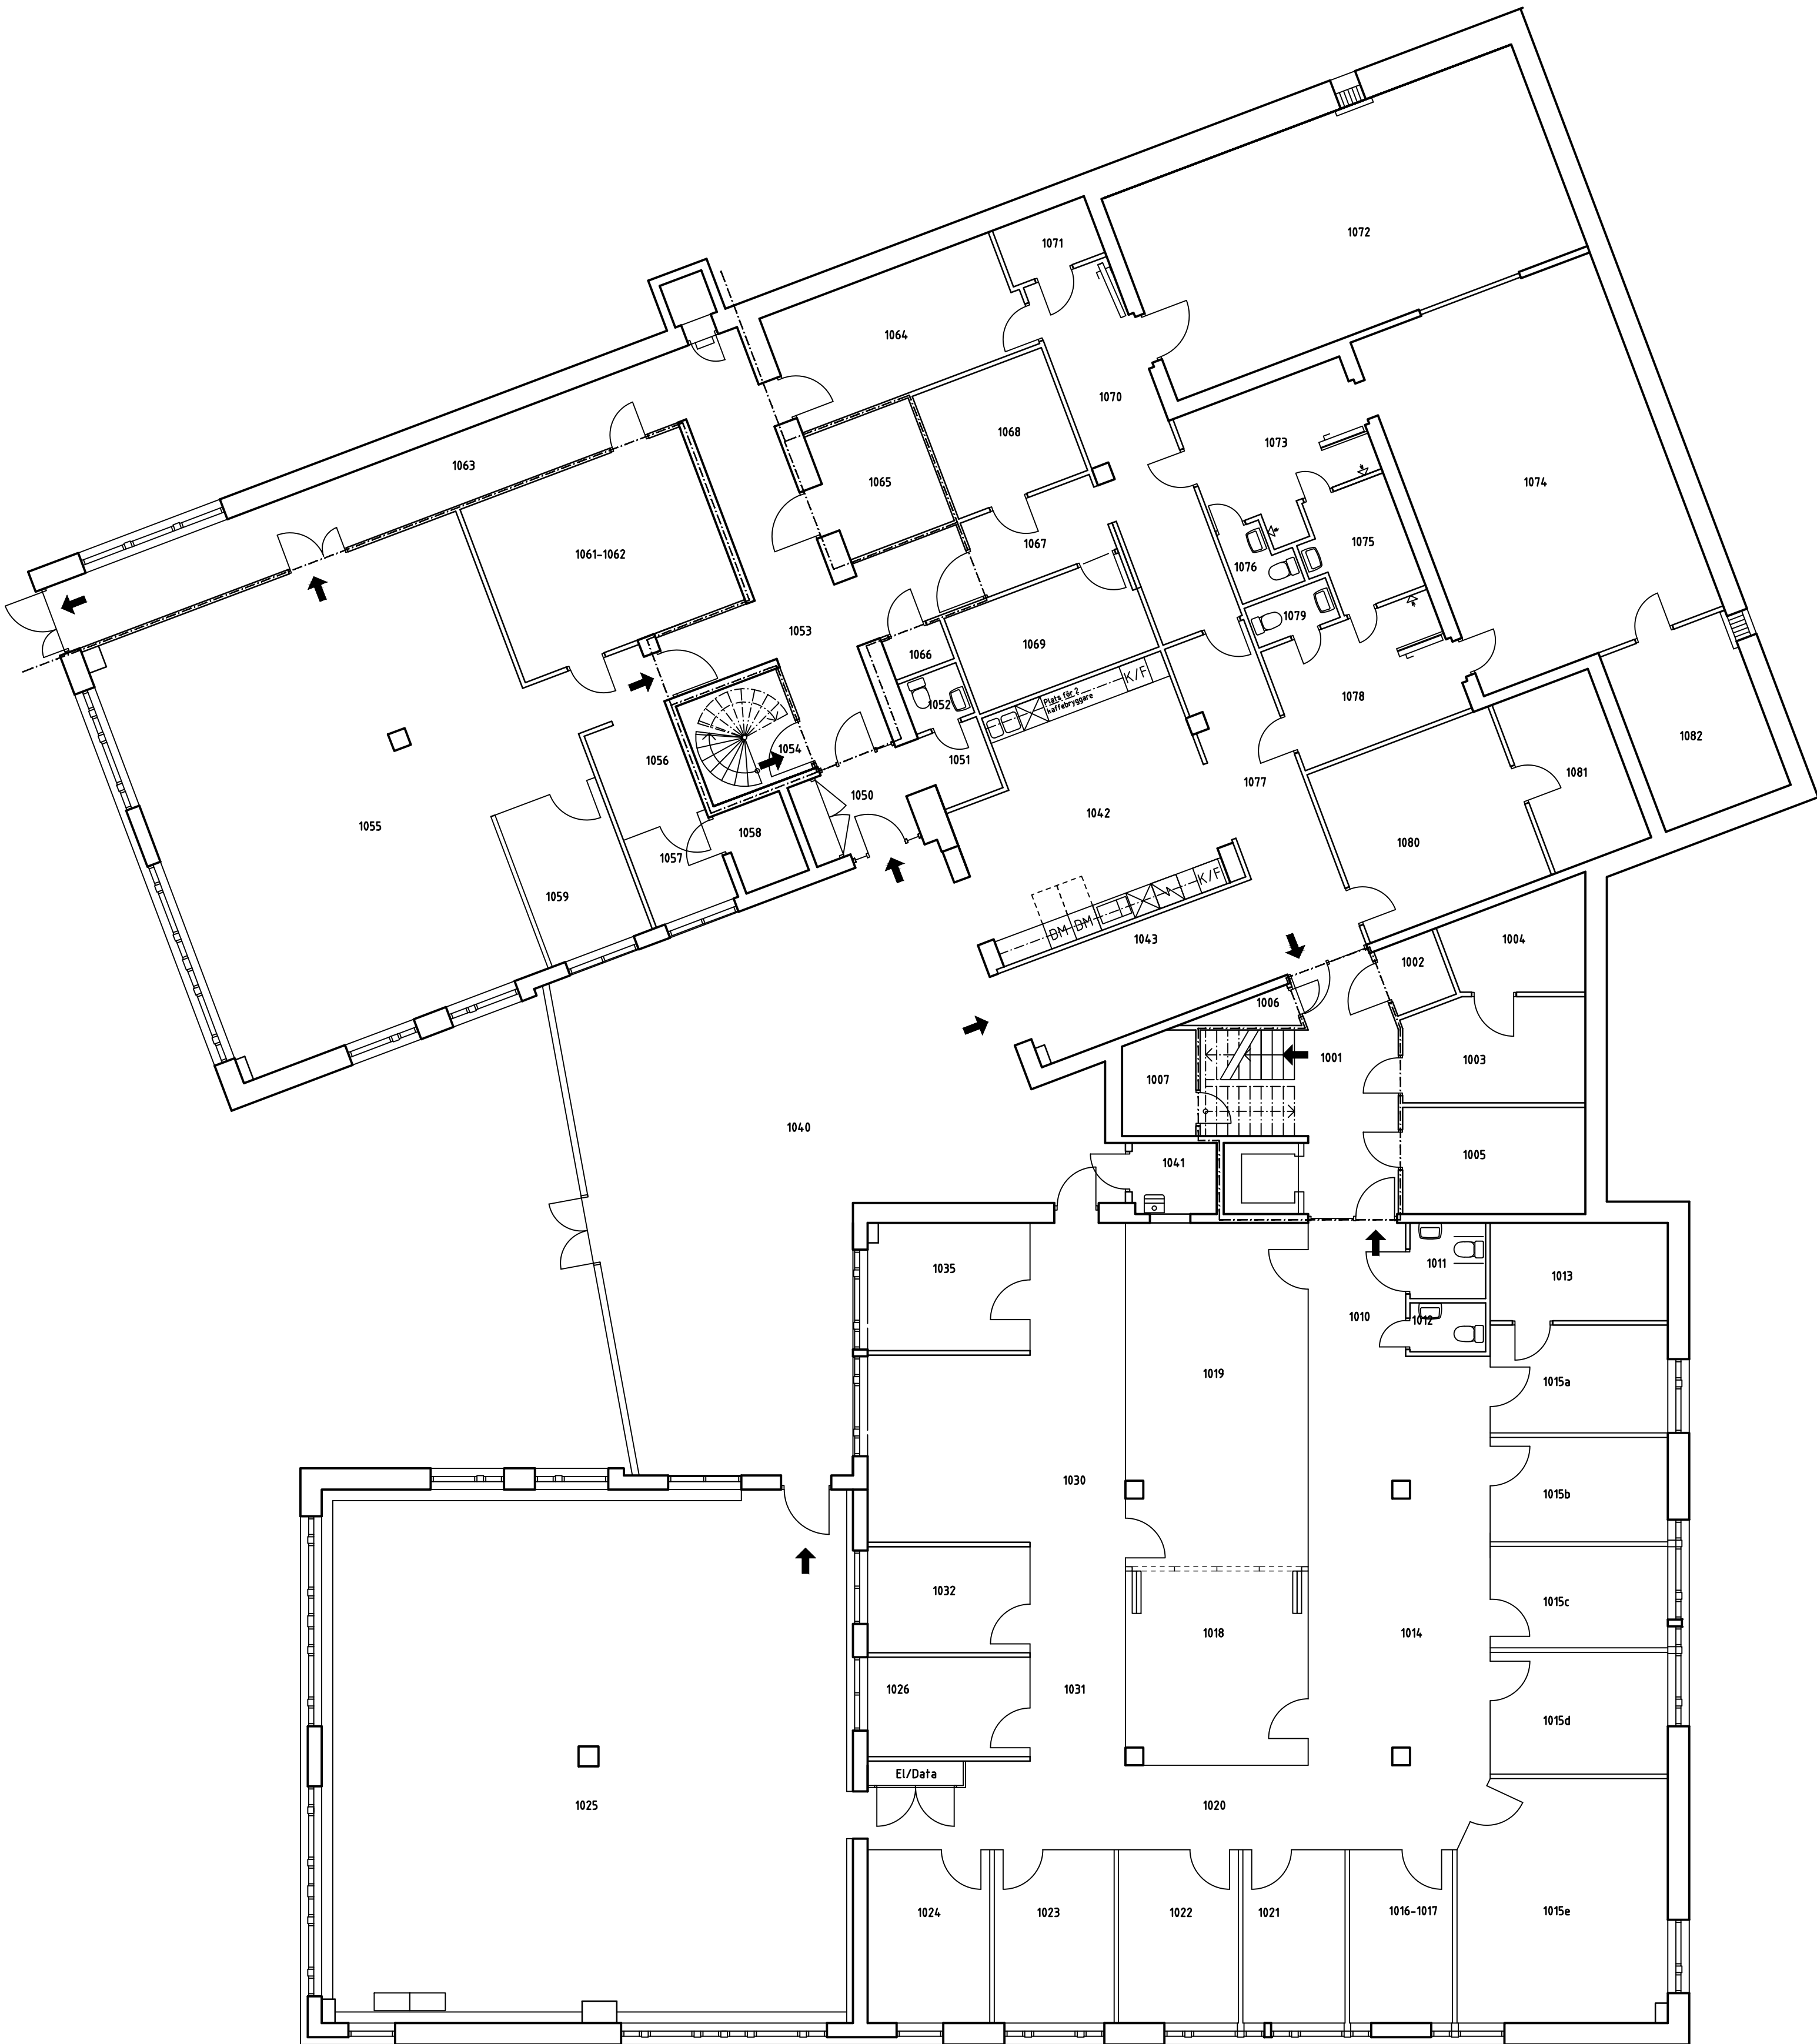

B		MINDRE JUSTERINGAR	2023-05-02	EN
A		BRANDCELLER INFÖRDA	121128	HE
BET	ANT	ÄNDRINGEN AVSER	DATUM	SIGN

RELATIONSHANDLING

KV. OXBACKEN 7

NYFOSA

CANDID
FASTIGHETSUTVECKLING AB

UPPDRAG NR 794.0710	RITAD/KONSTR AV E.NORDLUND	HANDLAGGARE E.NORDLUND
DATUM 2012-11-16	ANSVARIG S.DAHL	

OMBYGGNAD KONTOR WSP
PLANRITNING
PLAN 1, KV.

SKALA 1:100	NUMMER A-40.1-10	BET B
----------------	---------------------	----------