


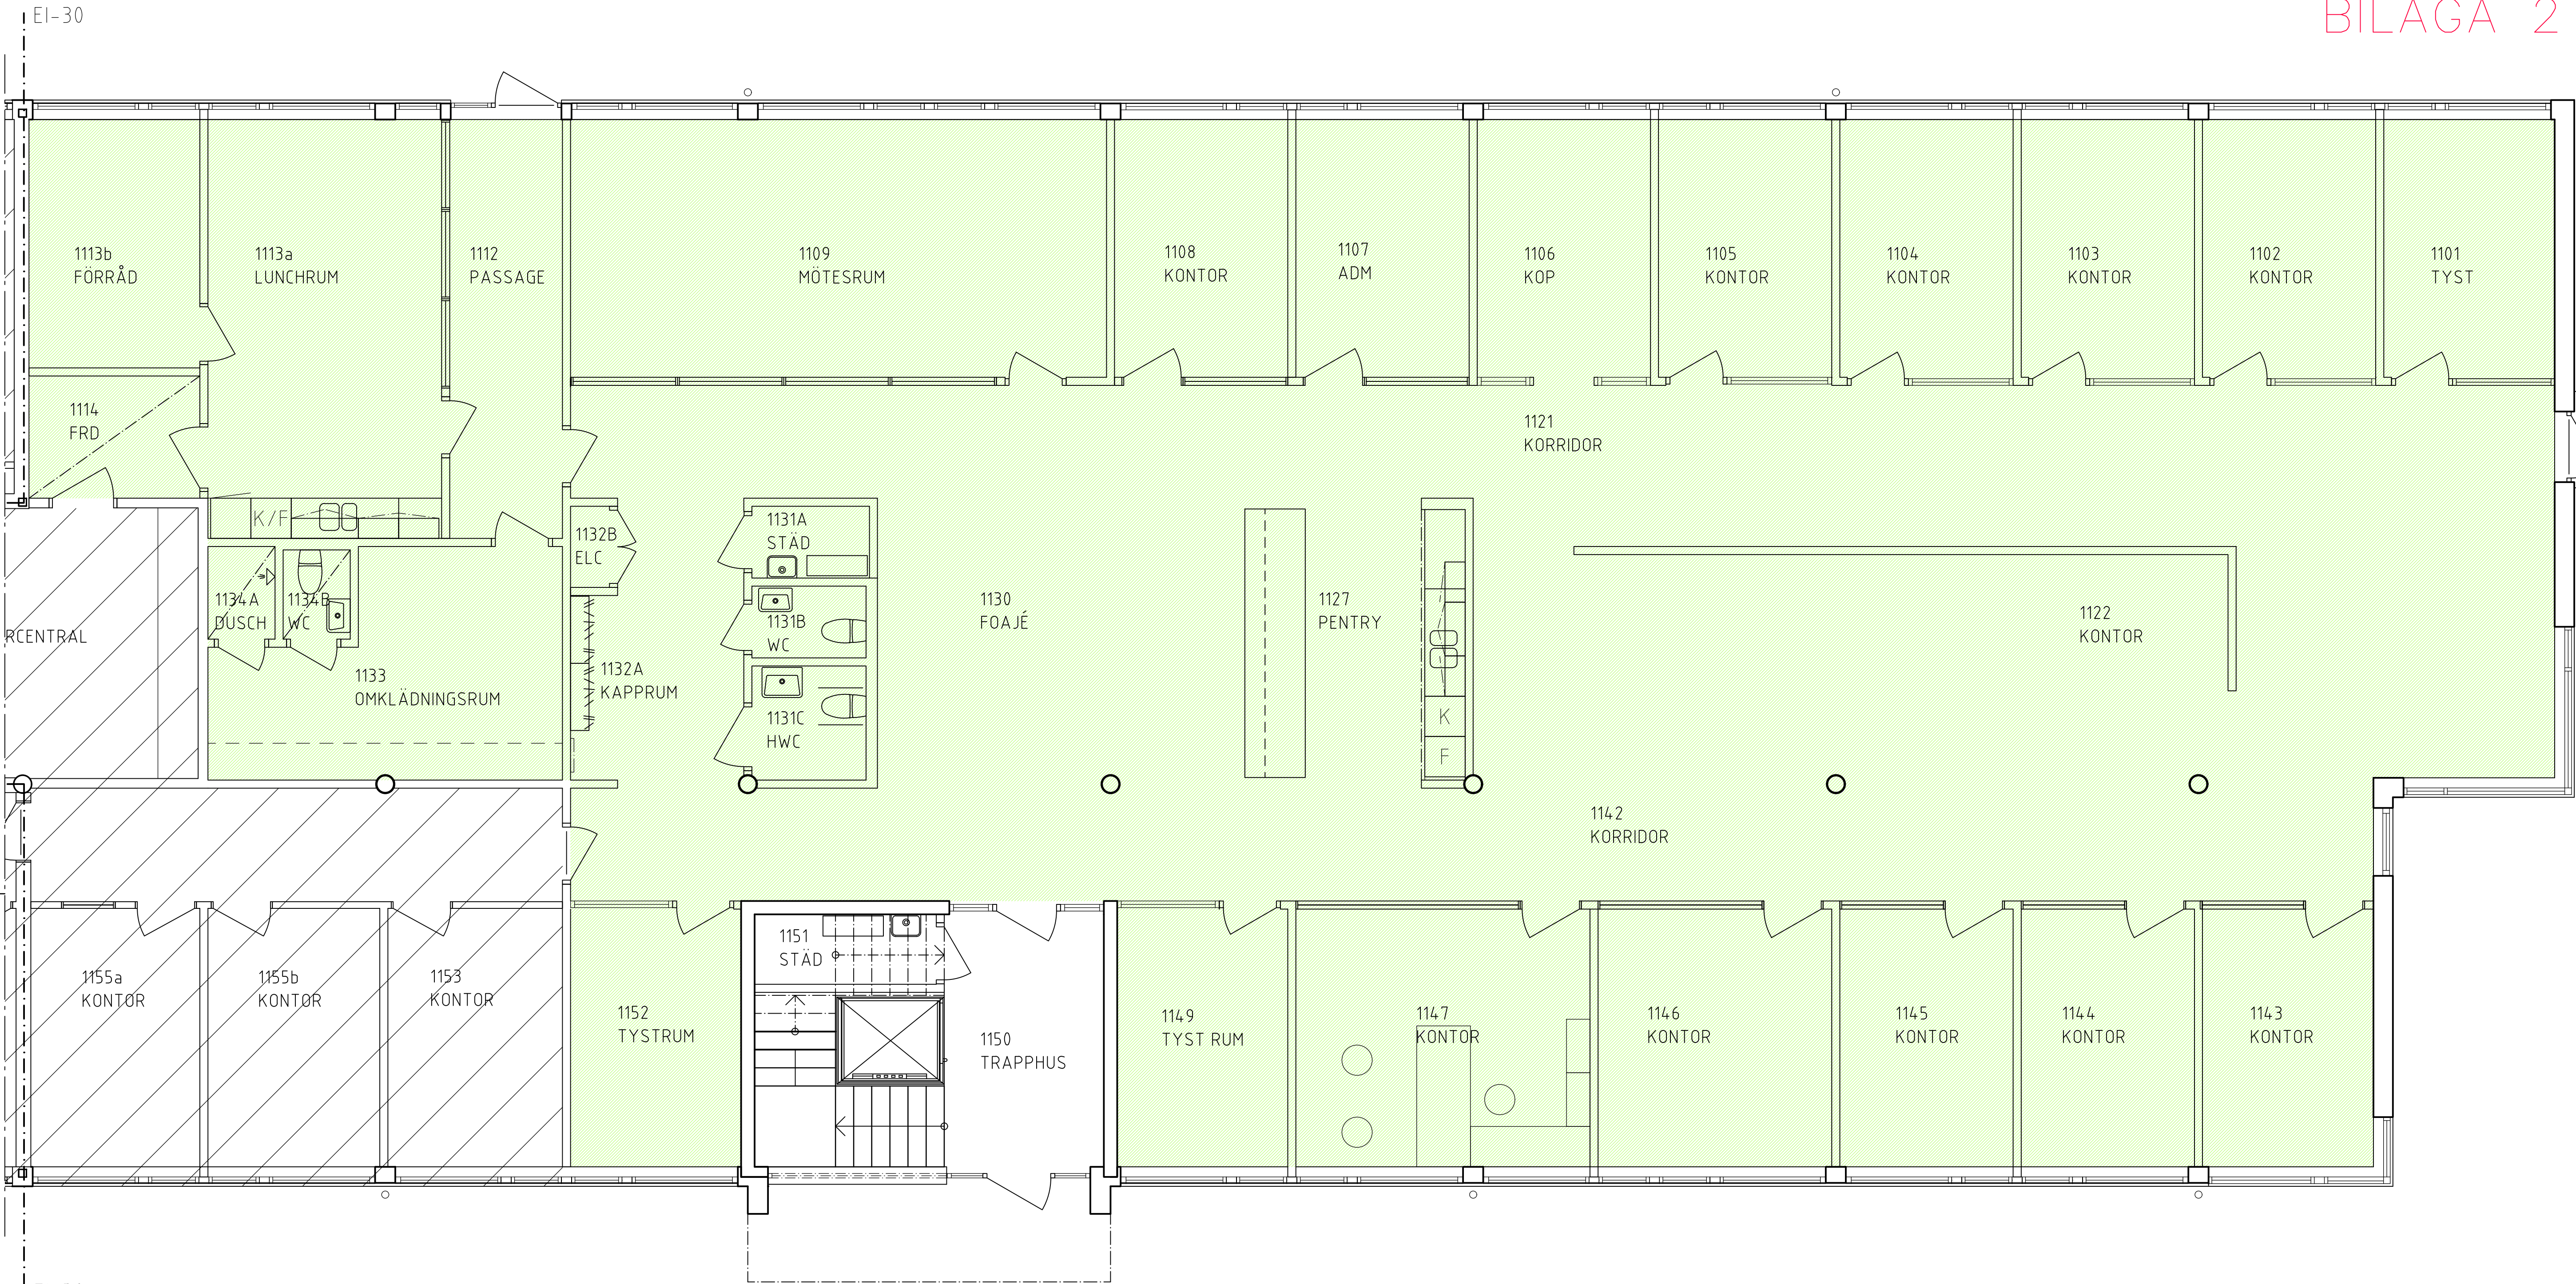

PLAN 1, DEL 1, BOTTENVÅNING
SKALA 1:50

FÖRKLARINGAR

ALLA MÅTT ÄR TEORETISKA. DET ÅLIGGER ENTREPRENÖREN ATT
INNAN ARBETET PÅBÖRJAS UTFÖRA UPPMÄTNINGAR OCH
AVVÄGNINGAR PÅ DE BEFINTLIGA KONSTRUKTIONSELMER.
PÅVERKAR UTFORMNINGEN AV NYA KONSTRUKTIONSELMER.
ALL NY KONSTRUKTION ANPASSAS EFTER VERKLIGA UPPMÄTTA
MÅTT.
ALLA MÅTT I MILLIMETER.
ALLA PLUSHÖJDER I METER.


FÖRKLARINGAR

- BET. BETONGVÄGG
- BET. VÄGGAR
- NYA PLATSBYGGDAVÄGGAR
- NYA SYSTEMVÄGGAR
- BET. DÖRR
- NY DÖRR
- NY GLASAD DÖRR

FÖRESKRIFTER

HÄNVISNINGAR

AREA: 491 KVM

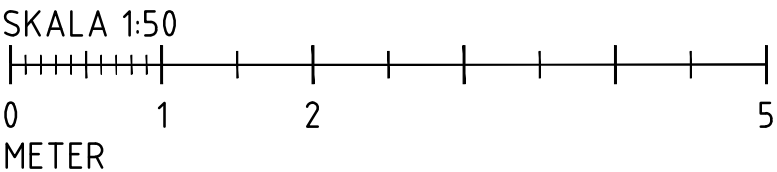

BET	ANT	ÄNDRINGEN AVSER	SIGN	DATUM
RELATIONSHANDLING				
KAROSSEN 5				
				
Candid Fastighetsutveckling AB				
FORSKARVÄGEN 1, SE-702 18 ÖREBRO				
UPPDRAGSNUMMER	RITAD AV		HANDLÄGGARE	
-	E. NORDLUND		SOFIA DAHL	
DATUM	ANSVARG			
2020-02-06	HENRIK ANDRÉ			
BETTORPSGATAN 12C, ÖREBRO				
-				
PLAN 1, DEL 1, BOTTENVÅNING				
SKALA	NUMMER		I BET	
A1: 1:50	A-30.1-111			
A3: 1:100				