

FÖRKLÄRNINGAR
--- BRANDCELLSGRÄNS ID 601

FÖRESKRIFTER

HÄNSYNNINGAR

RELATIONSHANDLING


Kv Nativakten
Solenhushem
Ombyggnad

Kont. Lönner
Bygghus AB
FÖRKLÄRNINGS- OCH
RELATIONSHANDLINGAR
ID 101 OCH 102

4777
2006-03-31
ID11 KÄSTAD
ID11 KÄSTAD

PLAN 1

1000/200 A305:11

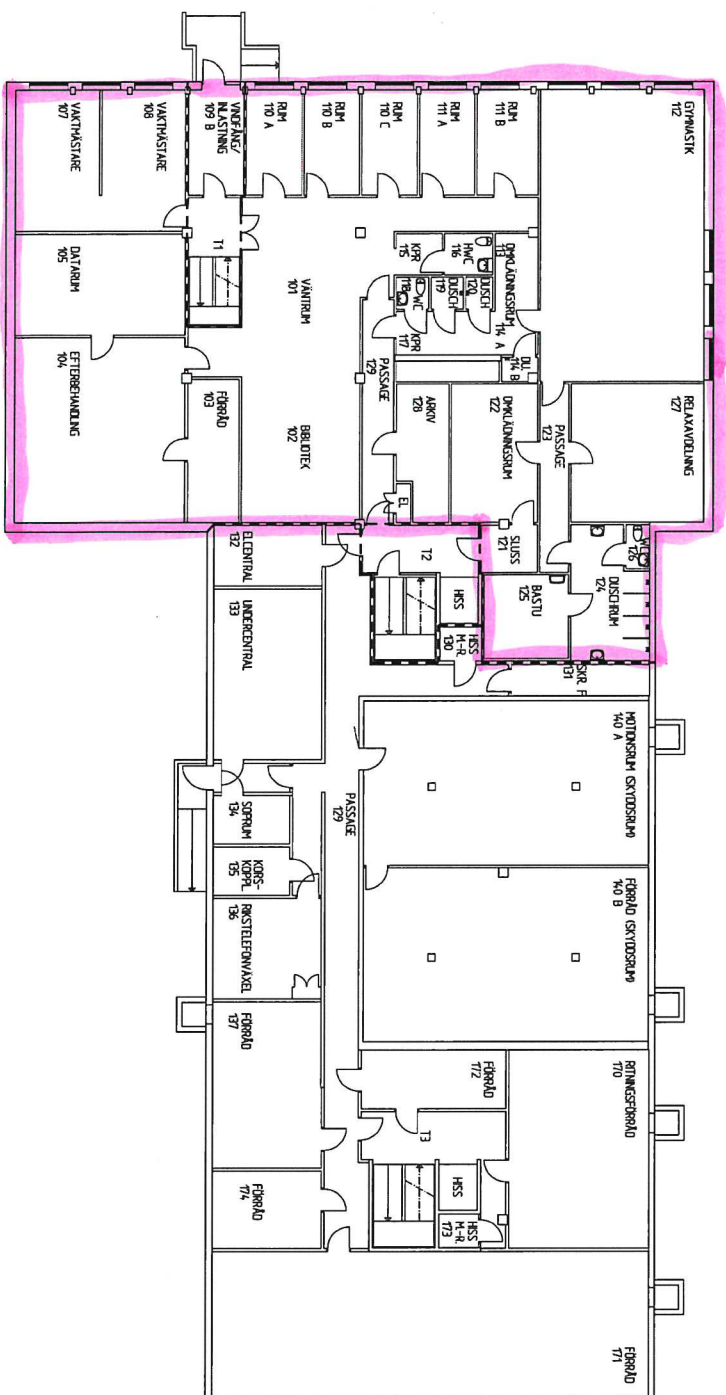

ca 589 kvm

