


**FÖRKLARINGAR**

MÄTTANGIVELSER I MM.  
 NY VÄGG

SE RITN. E60-03

KÄLLARPLAN

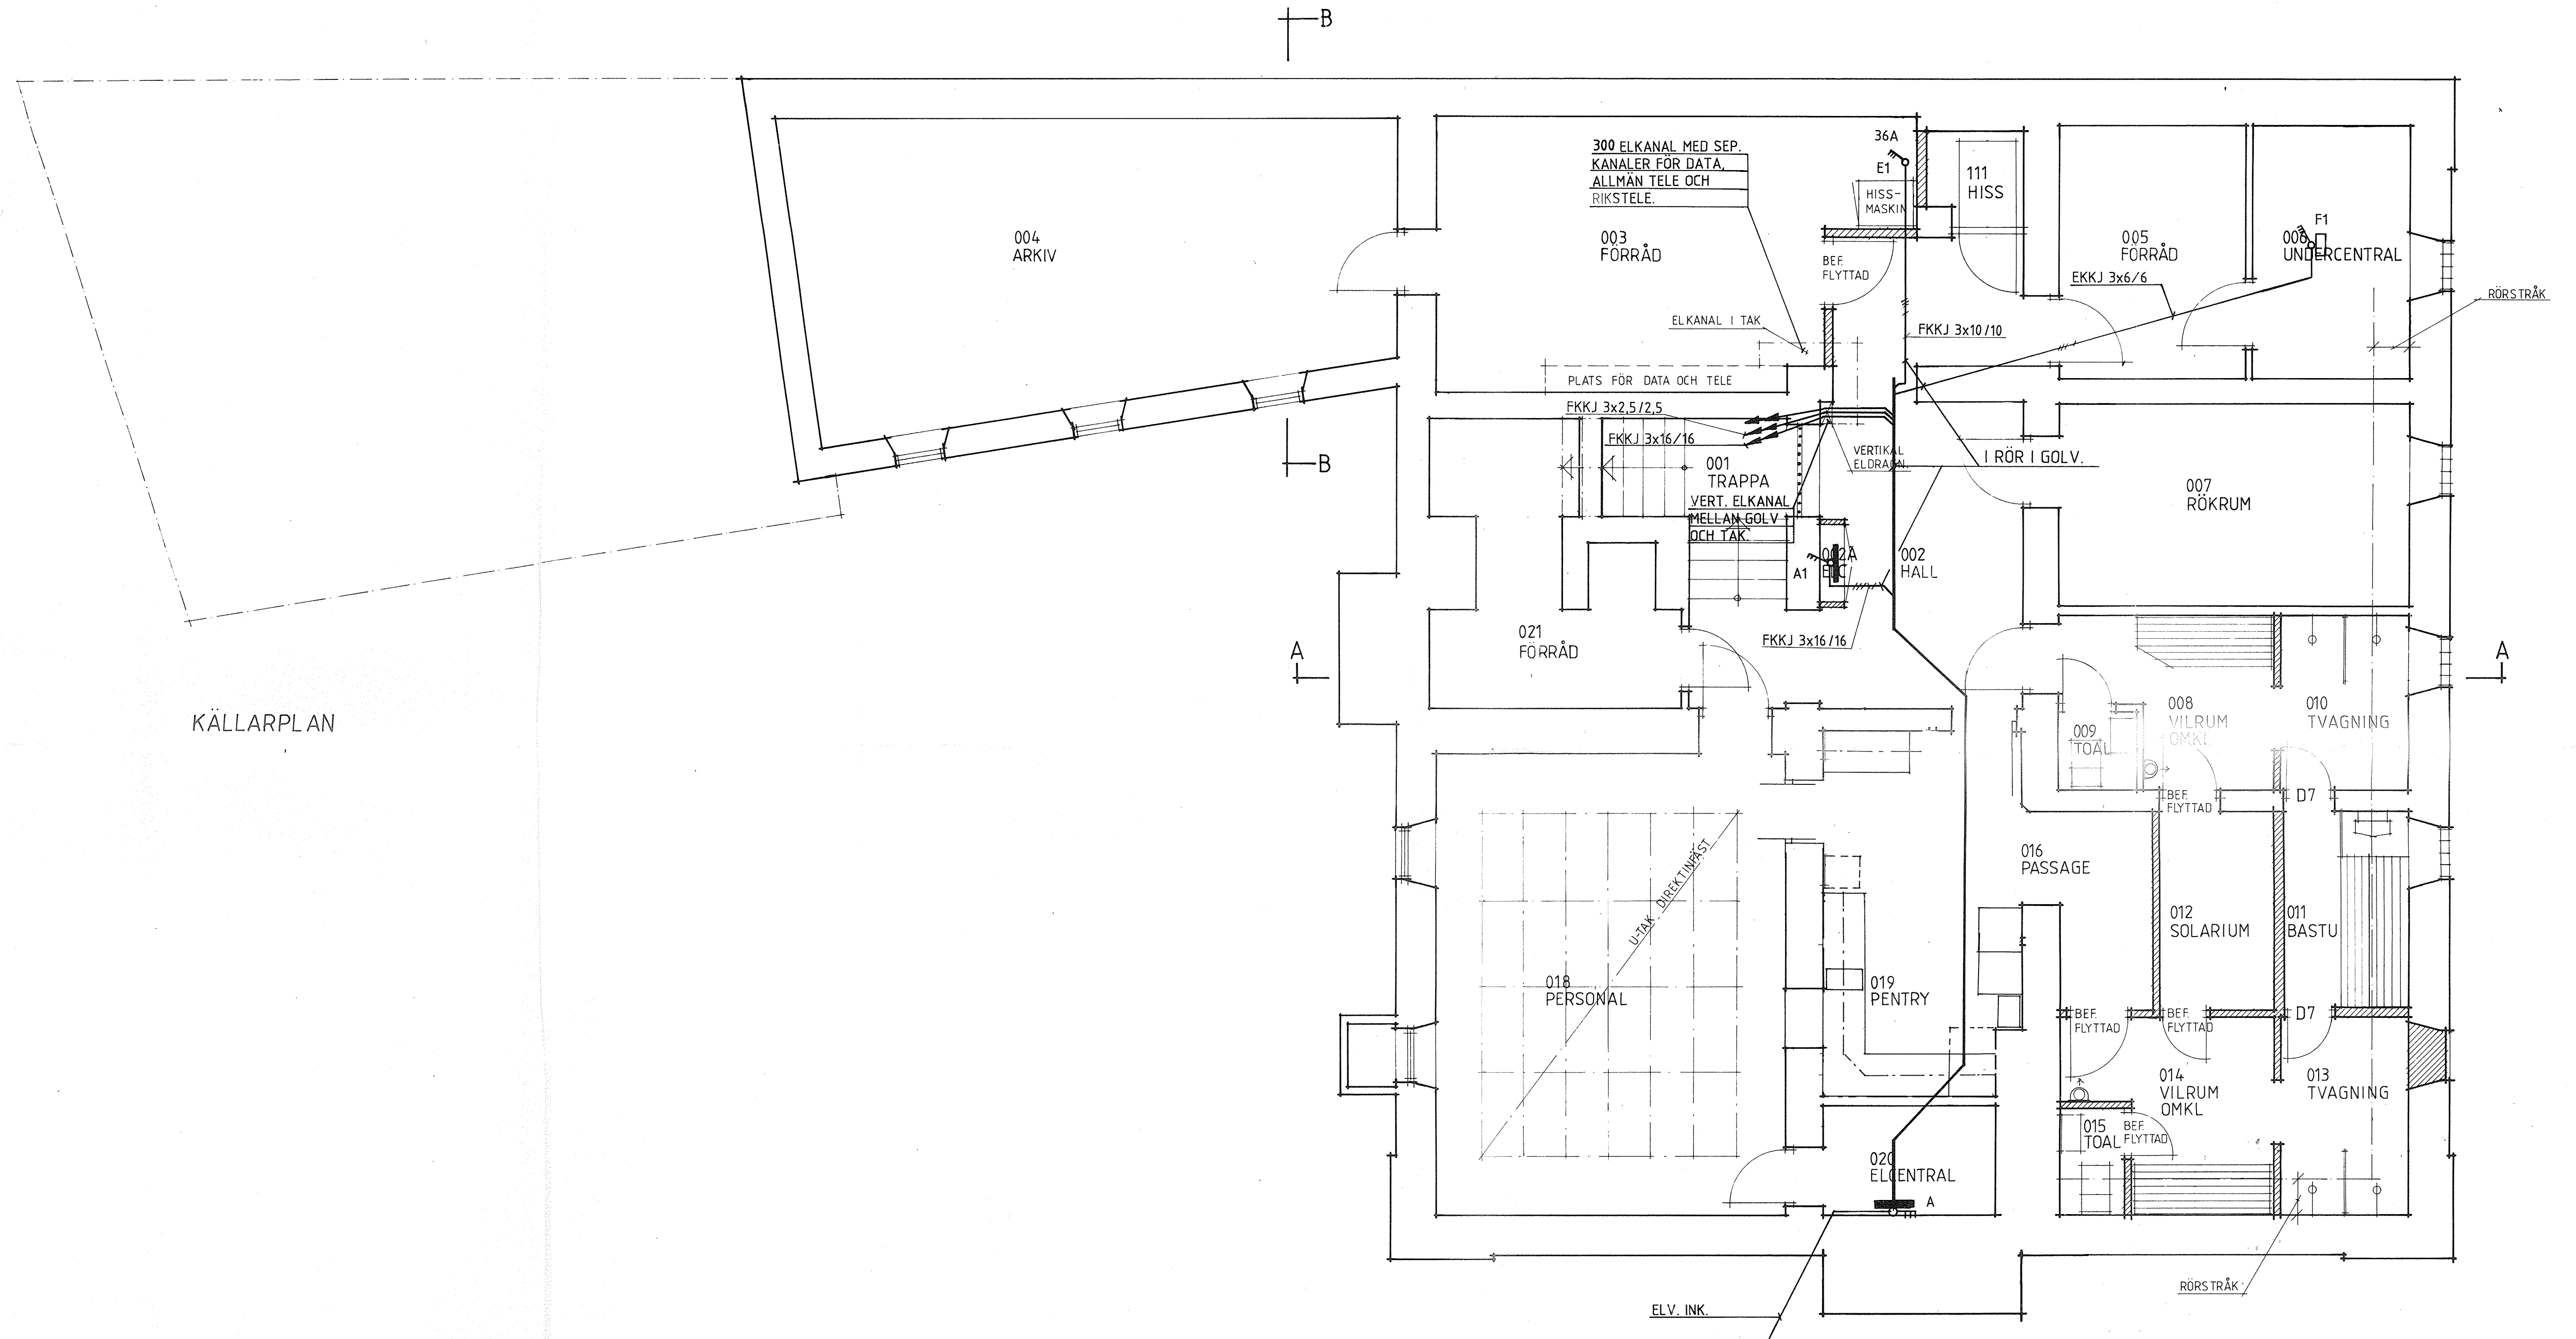

**RELATIONSHANDLING**

RELATIONS-RITN.		CT	90-04-25
REG	ANT	REGISTRERINGEN AVSER	SIGN DATUM

	<input type="checkbox"/> NORRKÖPING 011/21 30 00 <input type="checkbox"/> LINKÖPING 013/11 19 00 <input type="checkbox"/> ESKILSTUNA 016/16 73 60 <input checked="" type="checkbox"/> NYKÖPING 0155/825 10 <input type="checkbox"/> KALMAR 0480/595 60 <input type="checkbox"/> KARLSKRONA 0455/280 20 <input type="checkbox"/> VÄXJÖ 0470/271 00 <input type="checkbox"/> JÖNKÖPING 036/18 85 30	NYKÖPING KV. BRANDSTODEN TOMT NR. 2 OMBYGGNAD AV KONTOR KANALISATION OCH HUVUDLEDNINGAR KÄLLARPLAN
	SKALA 1:50 DATUM 891009 RITAD:      KONSTR:	ARBETSNUMMER 201-013 RITINGSKALAMMER E 60 :01 REG