


FÖRKLARINGAR

MÄTTANGIVELSER I MM.
 NYA BYGGNADSEDELAR

SE RITN. E60:03

FÖRESKRIFTER

DÖRRAR LITT D8a OCH D9b SKALL SNEDKAPAS I ÖVERKANT FÖR ANPASSNING TILL SNEDTAK.

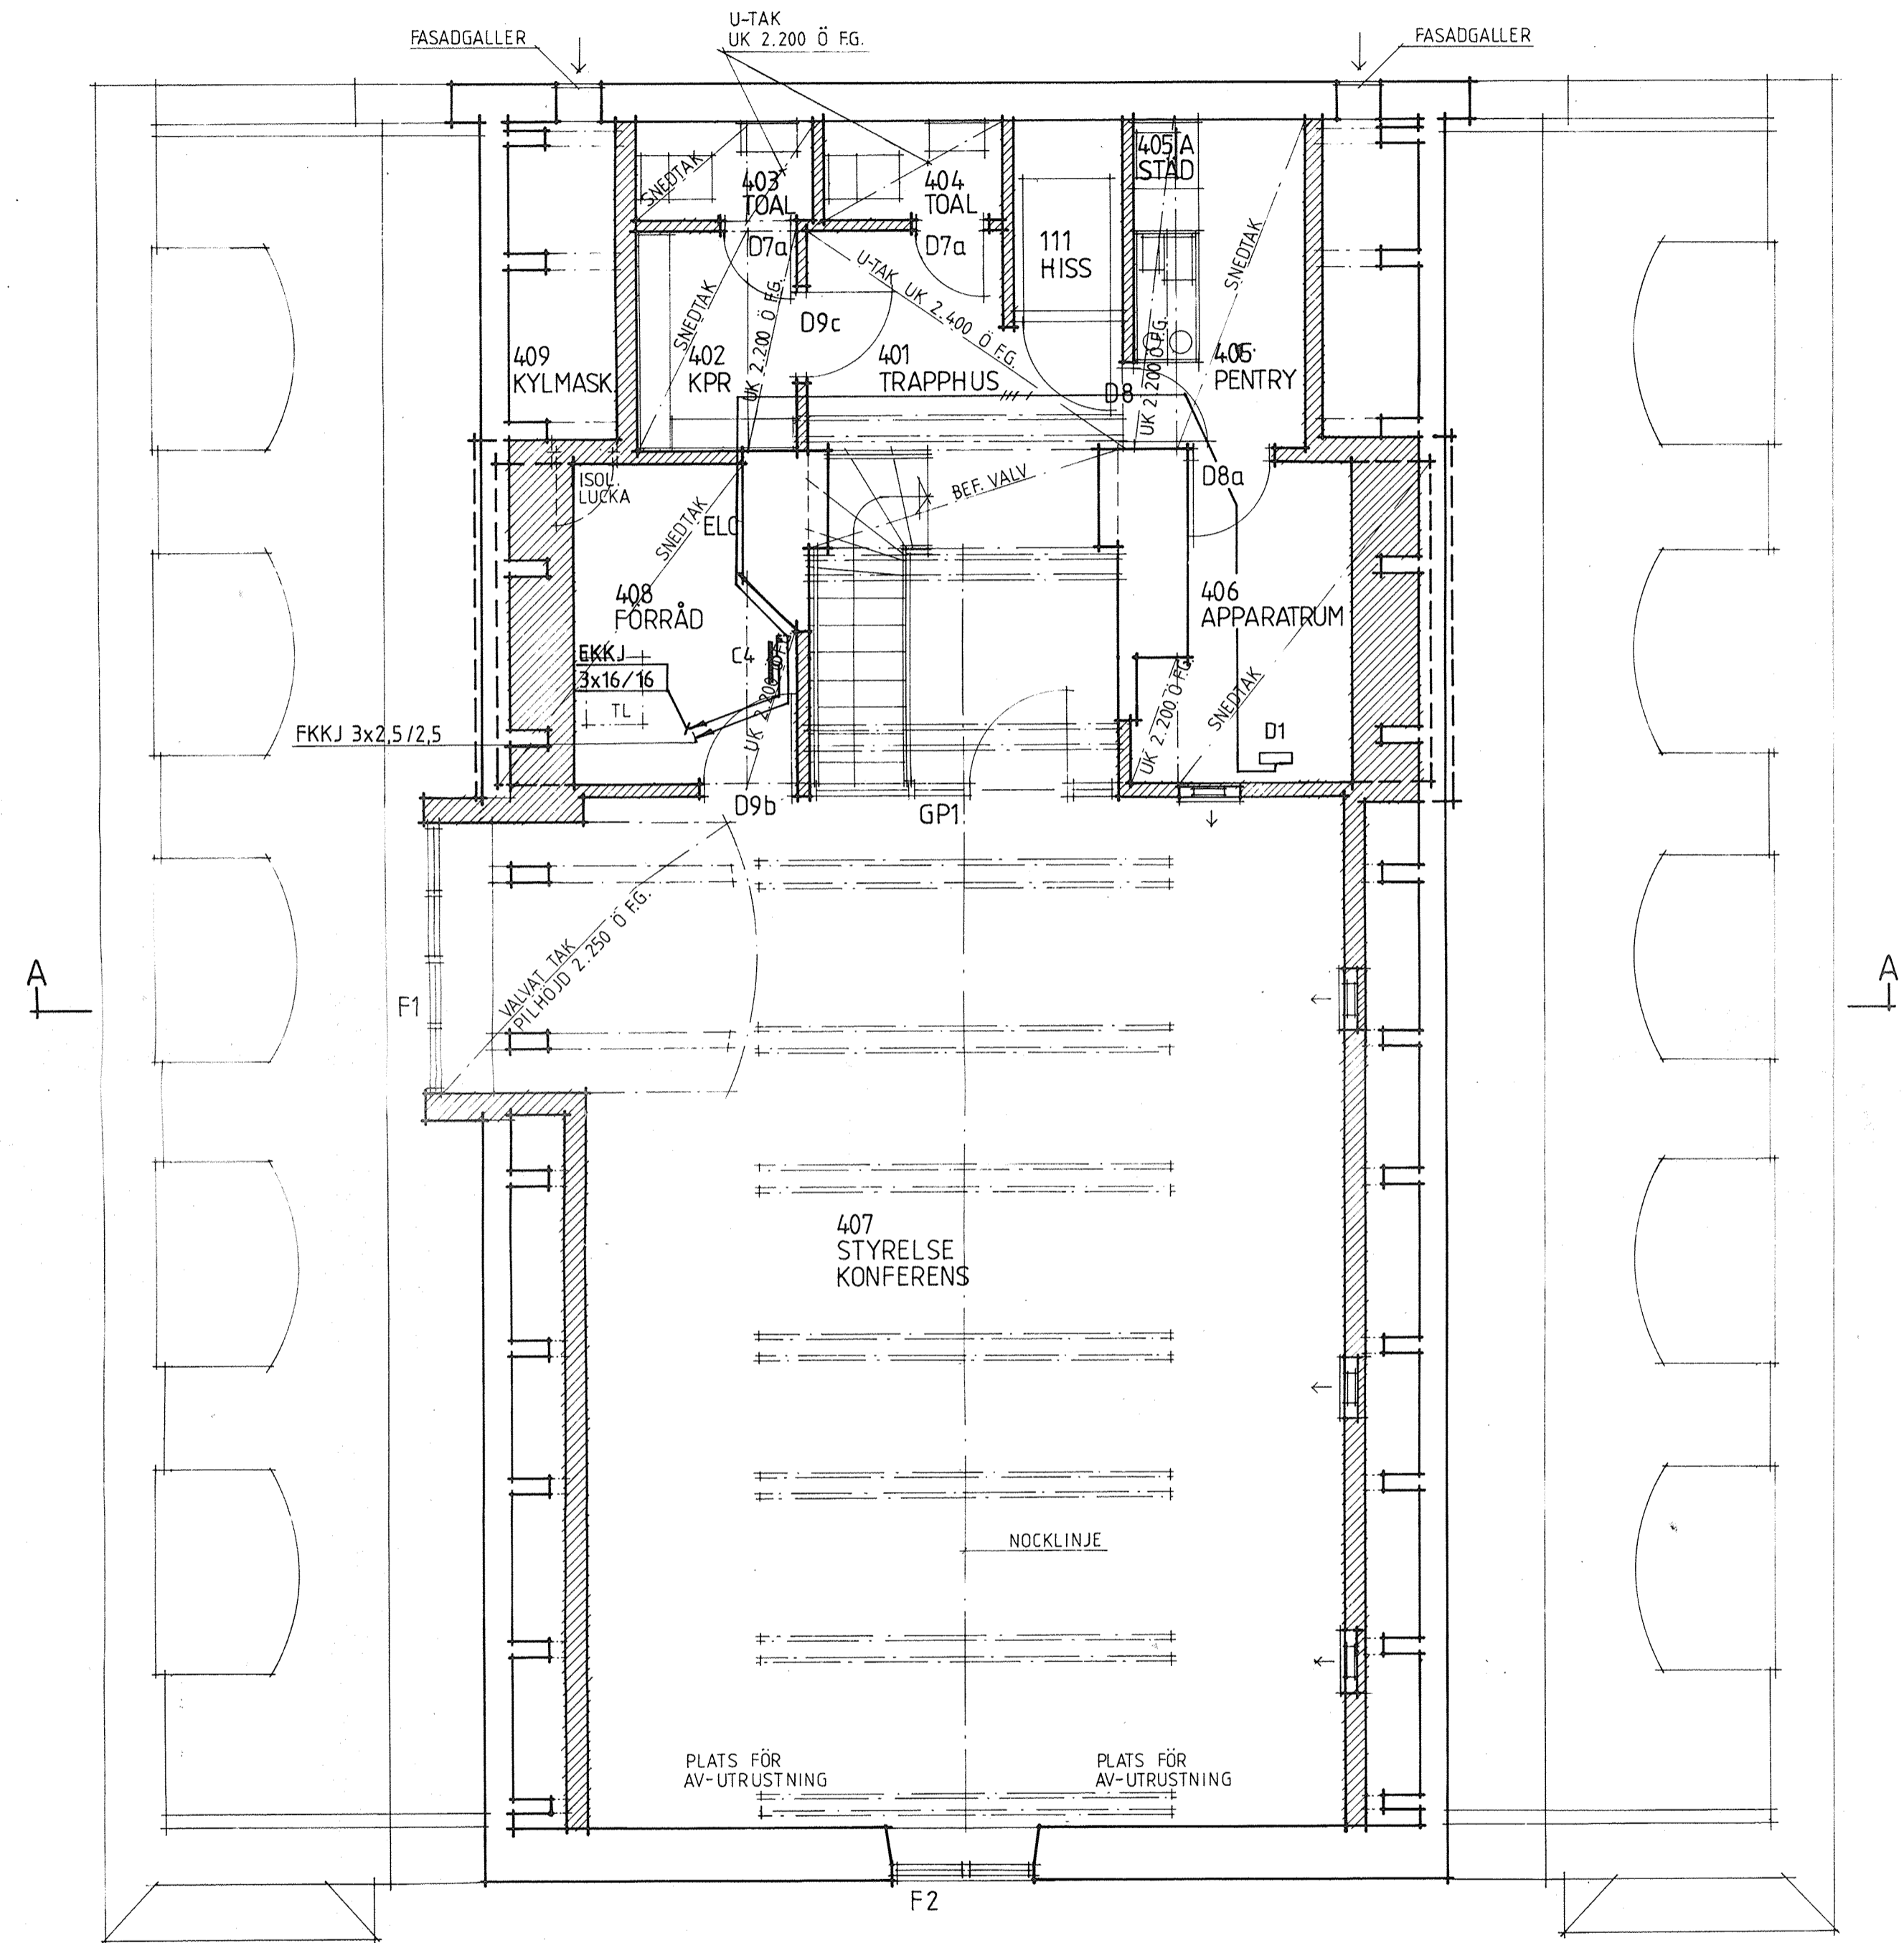

VINDSPLAN

RELATIONSHANDLING

REVIDERING	REVIDERINGEN AVSER:	RELATIONSRITN.	CT	90-04-25		
	<input type="checkbox"/> NORRKÖPING 011/21 30 00 <input type="checkbox"/> LINKÖPING 013/11 19 00 <input type="checkbox"/> ESKILSTUNA 016/16 73 60 <input checked="" type="checkbox"/> NYKÖPING 0155/825 10 <input type="checkbox"/> KALMAR 0480/595 60 <input type="checkbox"/> KARLSKRONA 0455/280 20 <input type="checkbox"/> VÄXJÖ 0470/271 00 <input type="checkbox"/> JONKÖPING 036/18 85 30	REG	ANT	REGISTRERINGEN AVSER	SIGN	DATUM
<input type="checkbox"/> BPA EL PROJEKTERING 011/21 30 00	NYKÖPING KV. BRANDSTODEN TOMT NR. 2 OMBYGGNAD AV KONTOR KANALISATION OCH HUVUDLEDNINGAR VINDSPLAN					
SKALA 1:50	RITAD:	KONSTR:	ARBETSNUMMER	RITNINGNUMMER	REG	
DATUM: 891009	ARB. NUMMER:		201-013	E 60:04		