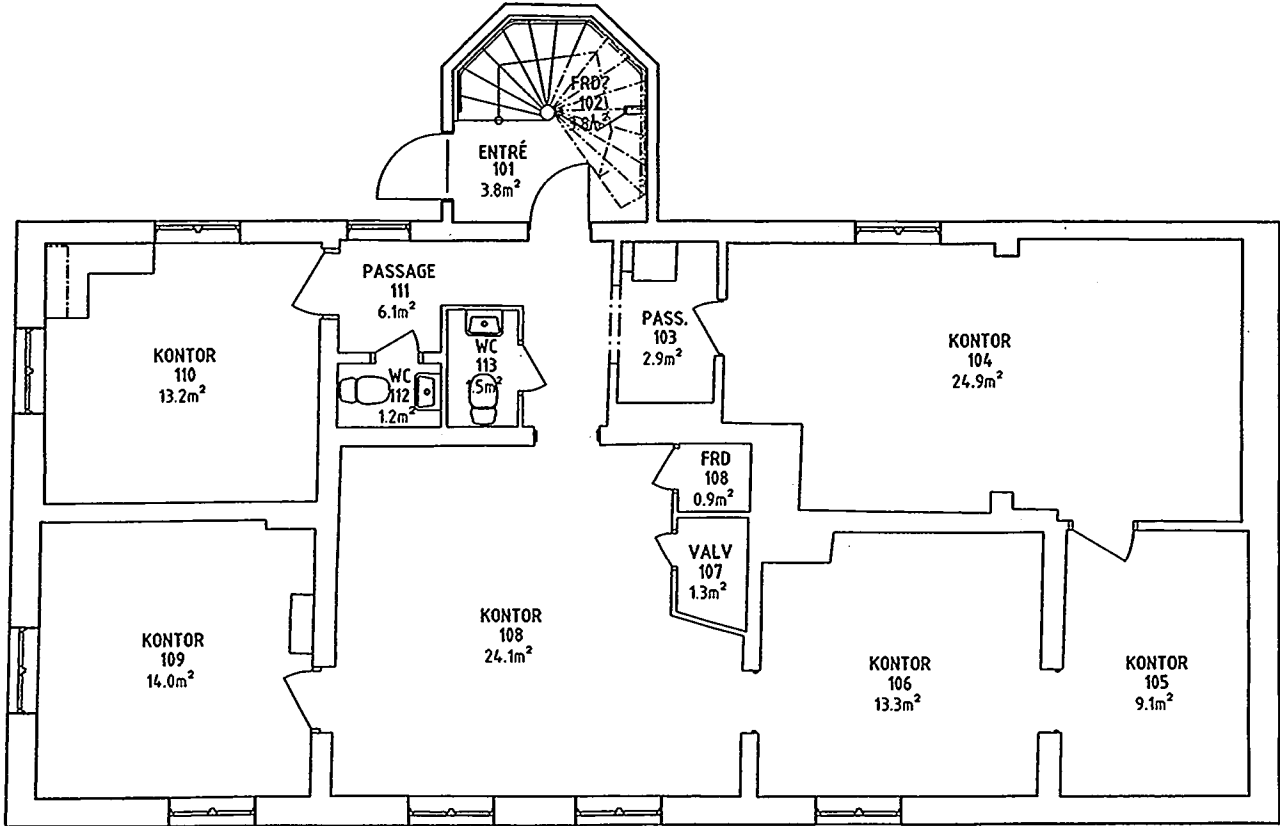


BET	ANT	JÄMFÖRNING AVSE	SGN	DATUM
RELATIONSHANDLING				
Västra Tullgatan 4 HSB SÖDERMANLAND				
Astacus NORRA OSKARSGATAN 27 A 582 73 LINKÖPING 013-485 01 91				
		.	.	
A		Astacus AB	TEL: 013-485 0191	
K		.	.	
V		.	.	
W		.	.	
E		.	.	
M		.	.	
.		.	.	
UPPDRAG NR 1265-9462		RITAD AV Ramesh	HANDLÄGGARE SMSR	
DATUM 2013-05-29		ANSVARIG Anton Fogel		DISCIPLIN A
REVDAT.				
Plan 1				
SKALA A1 1:50 A3 1:100		NUMMER A-40.1-110		BET BSAB

PLO: 2013-05-29 22:02 A-40-P-101.DWG D RAMESH (AEC 410)