




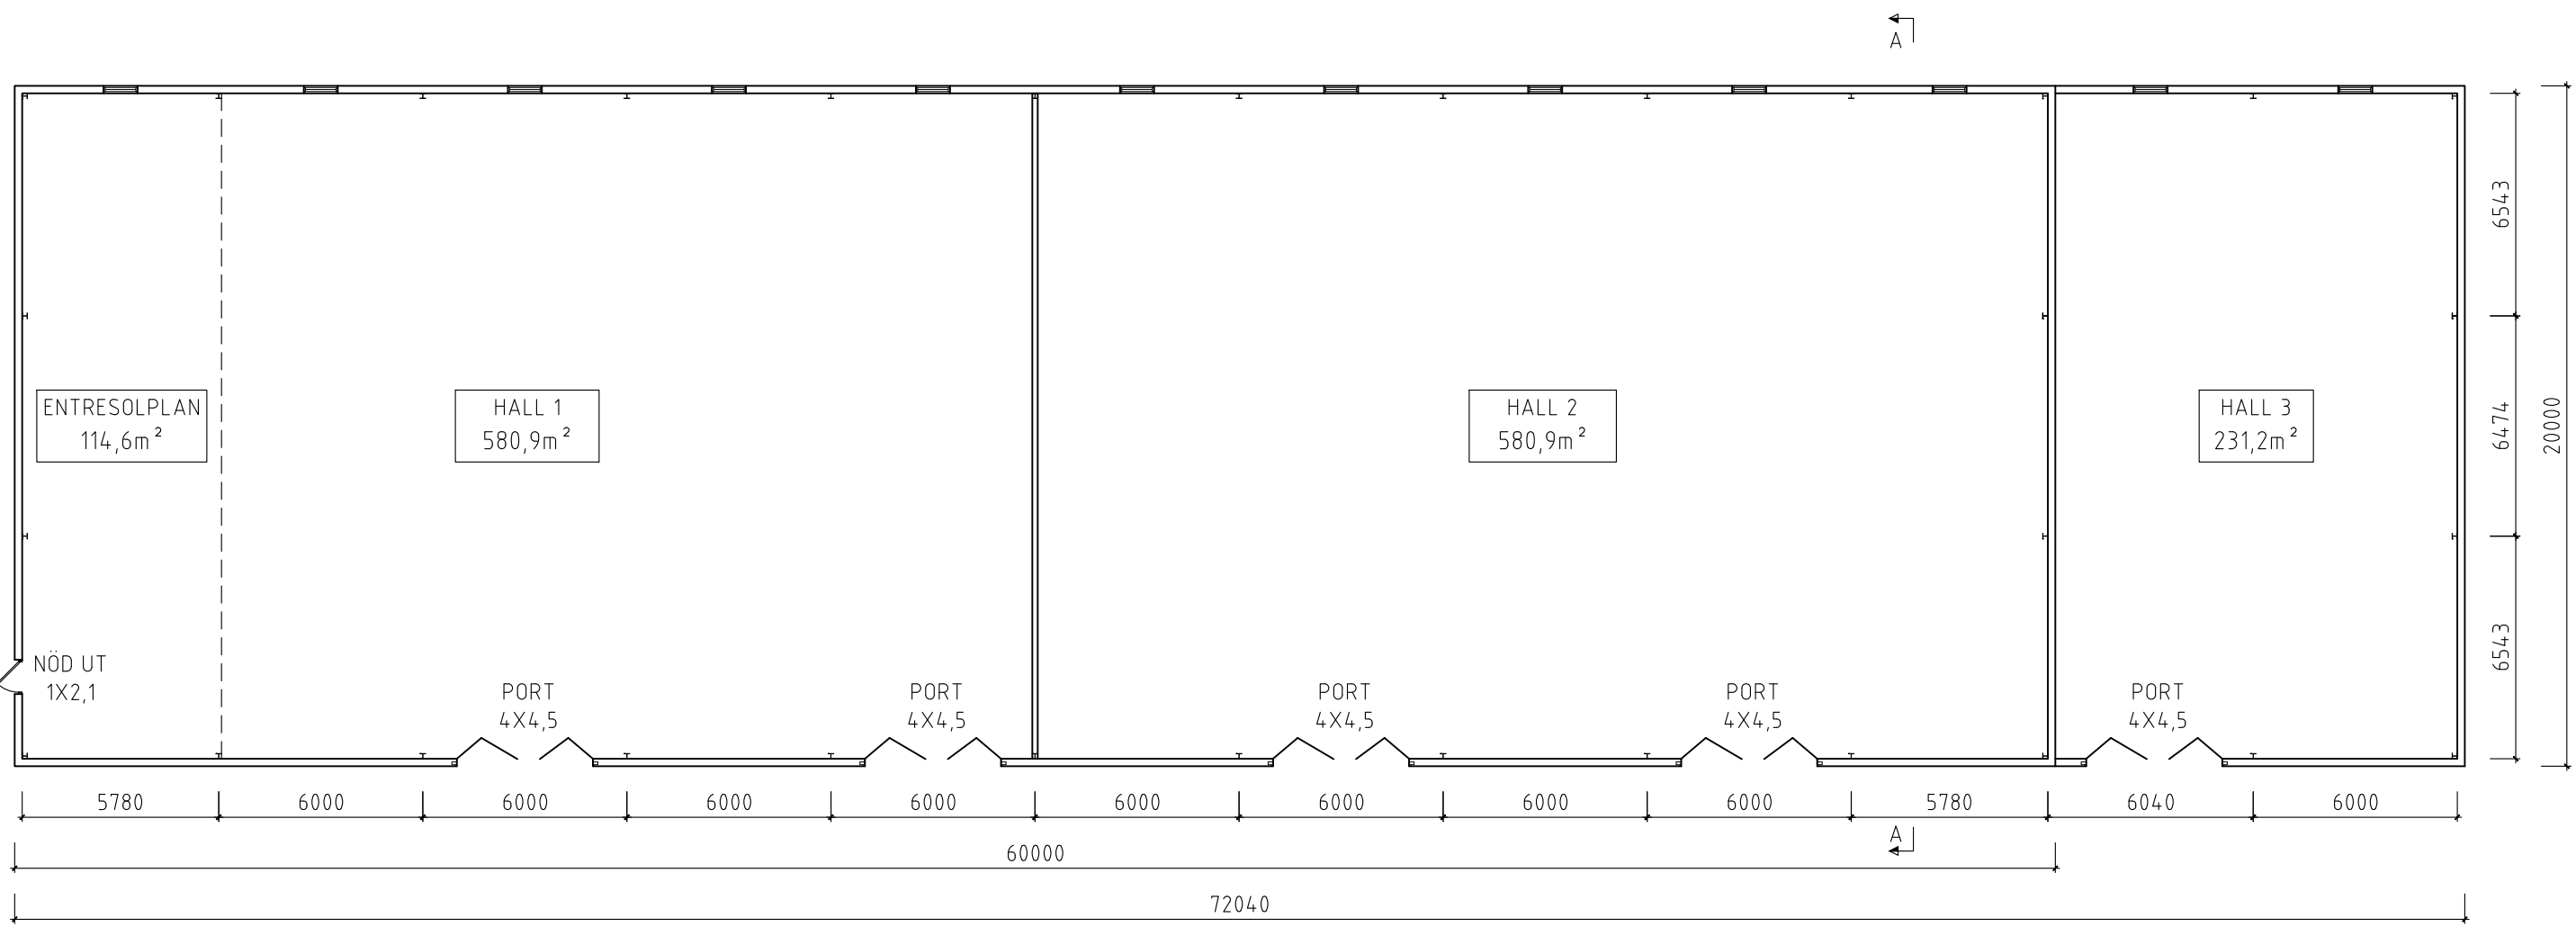


PLAN 1:200

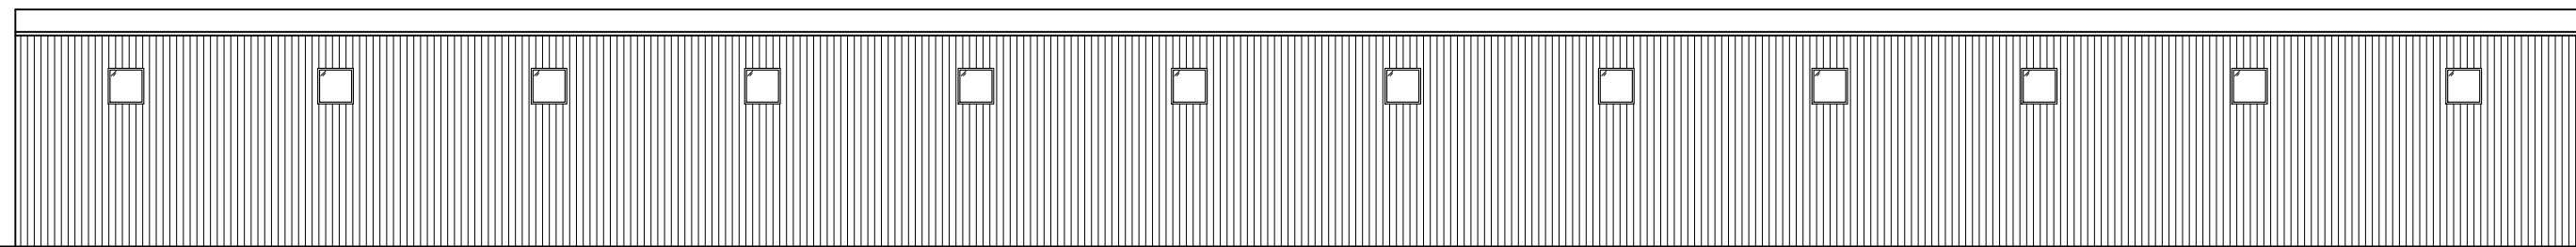


FASAD MOT ÖST 1:200

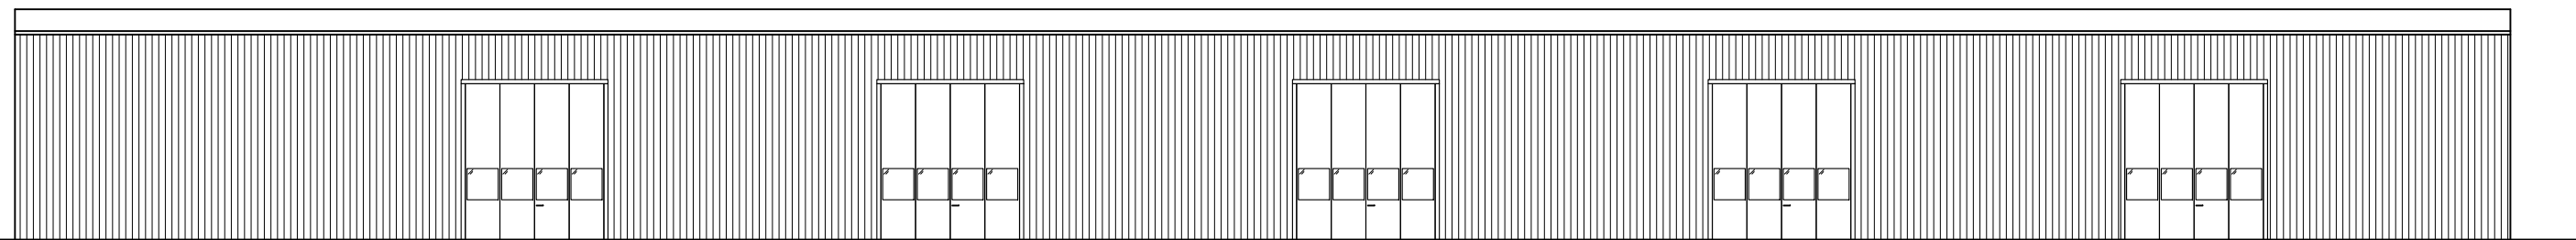


FASAD MOT VÄST 1:200

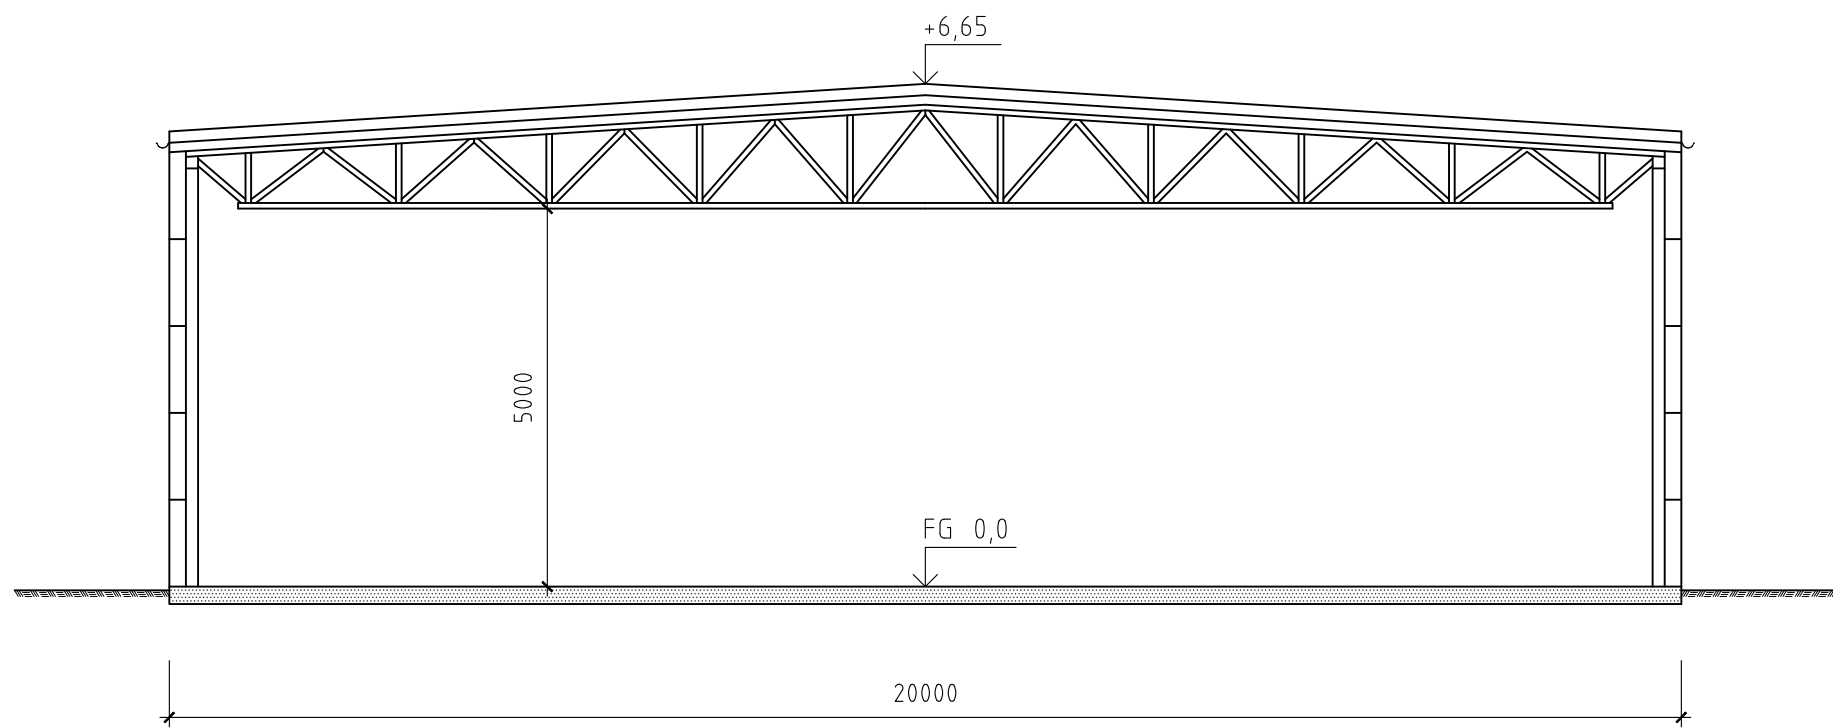



SEKTION A-A 1:100

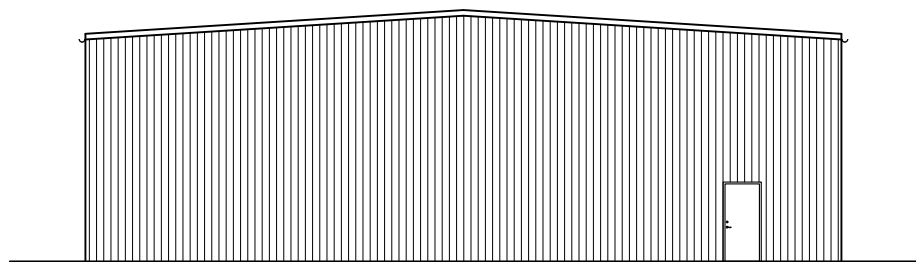

FASAD MOT NORR 1:200

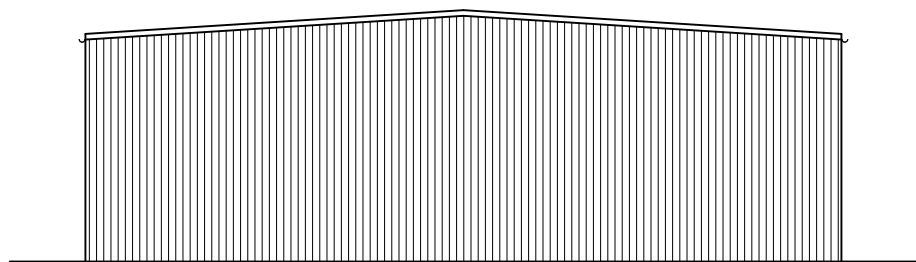

FASAD MOT SÖDER 1:200

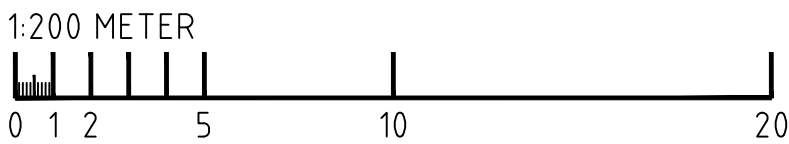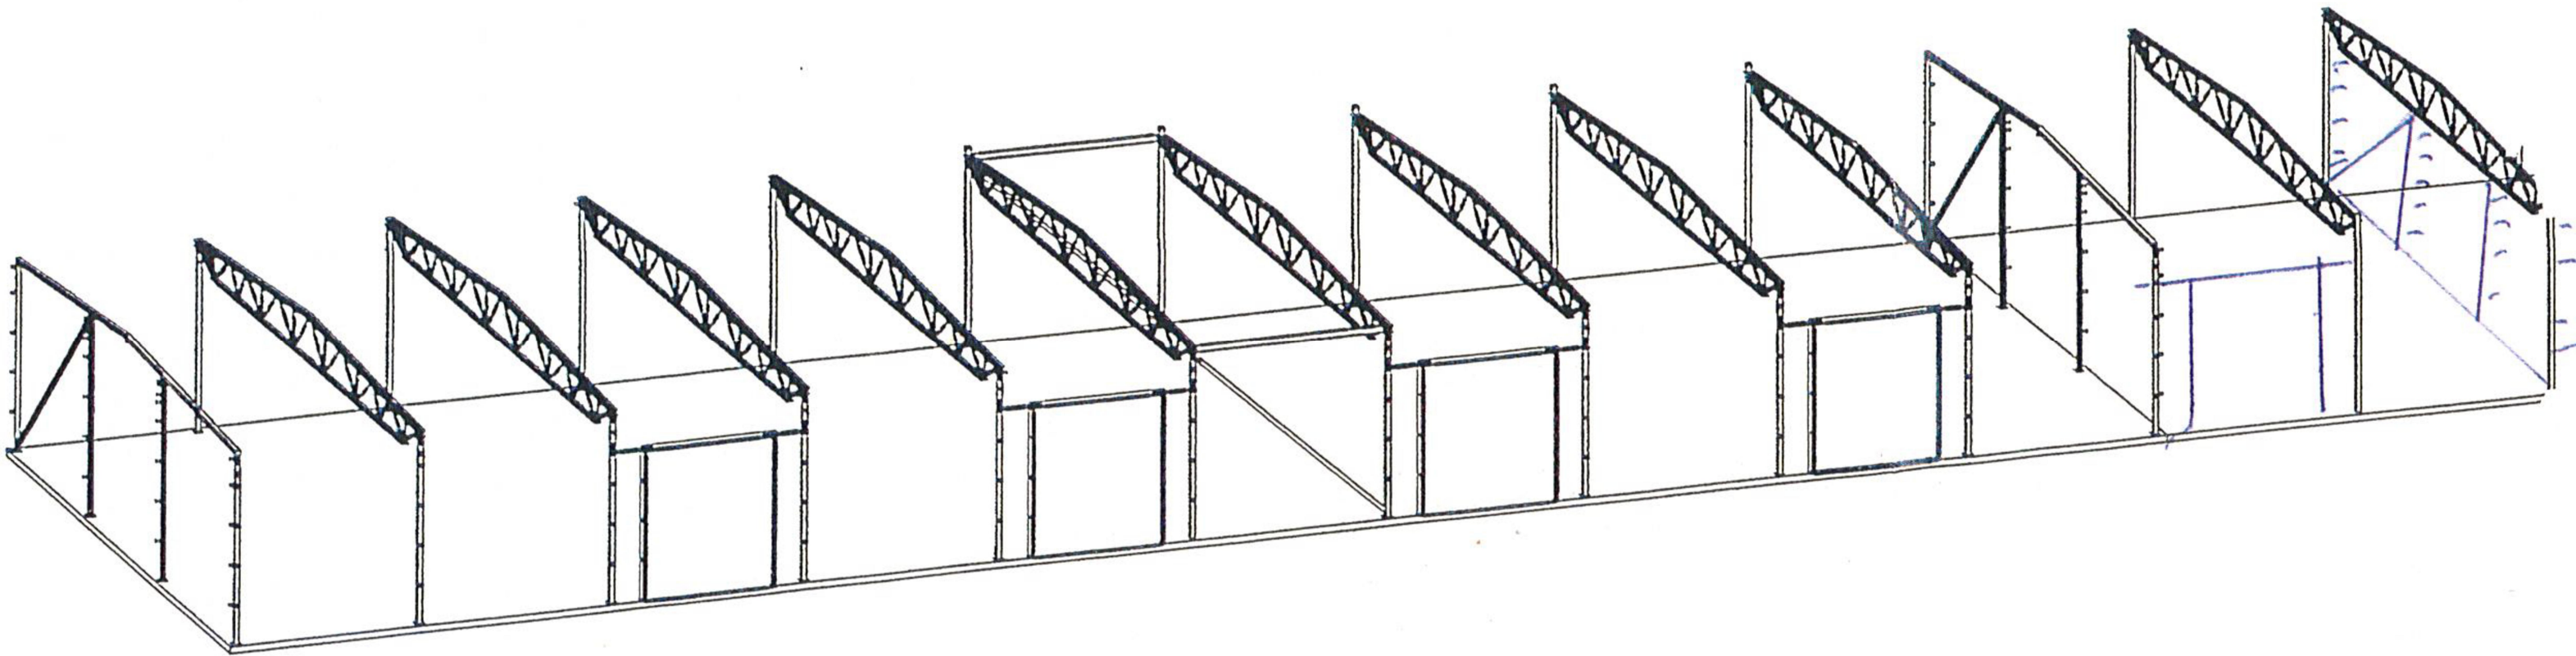

FÖRESKRIFTER:

MÅTT ANGES I MILLIMETER
KONTROLLMÅTT TAS PÅ PLATS

BET	ANT	ÄNDRINGEN AVSER	SIGN	DATUM
RELATIONSHANDLING				
LAGRET 4 ESKILSTUNA KOMMUN				
 CADHOUSE				
X	A	Cadhouse AB	016-517100	
UPPDRAG NR ????		RITAD AV A.A	HANDLÄGGARE P.L	
DATUM 2022-06-15		ANSVARIG ULARSSON		
LAGRET 4 PLANRITNING, SEKTION, FASAD				
SKALA A1-FORMAT 1:200 - 1:100	SKALA A3-FORMAT 1:400 - 1:200	RITNINGSNUMMER A-40.1-01		BET