




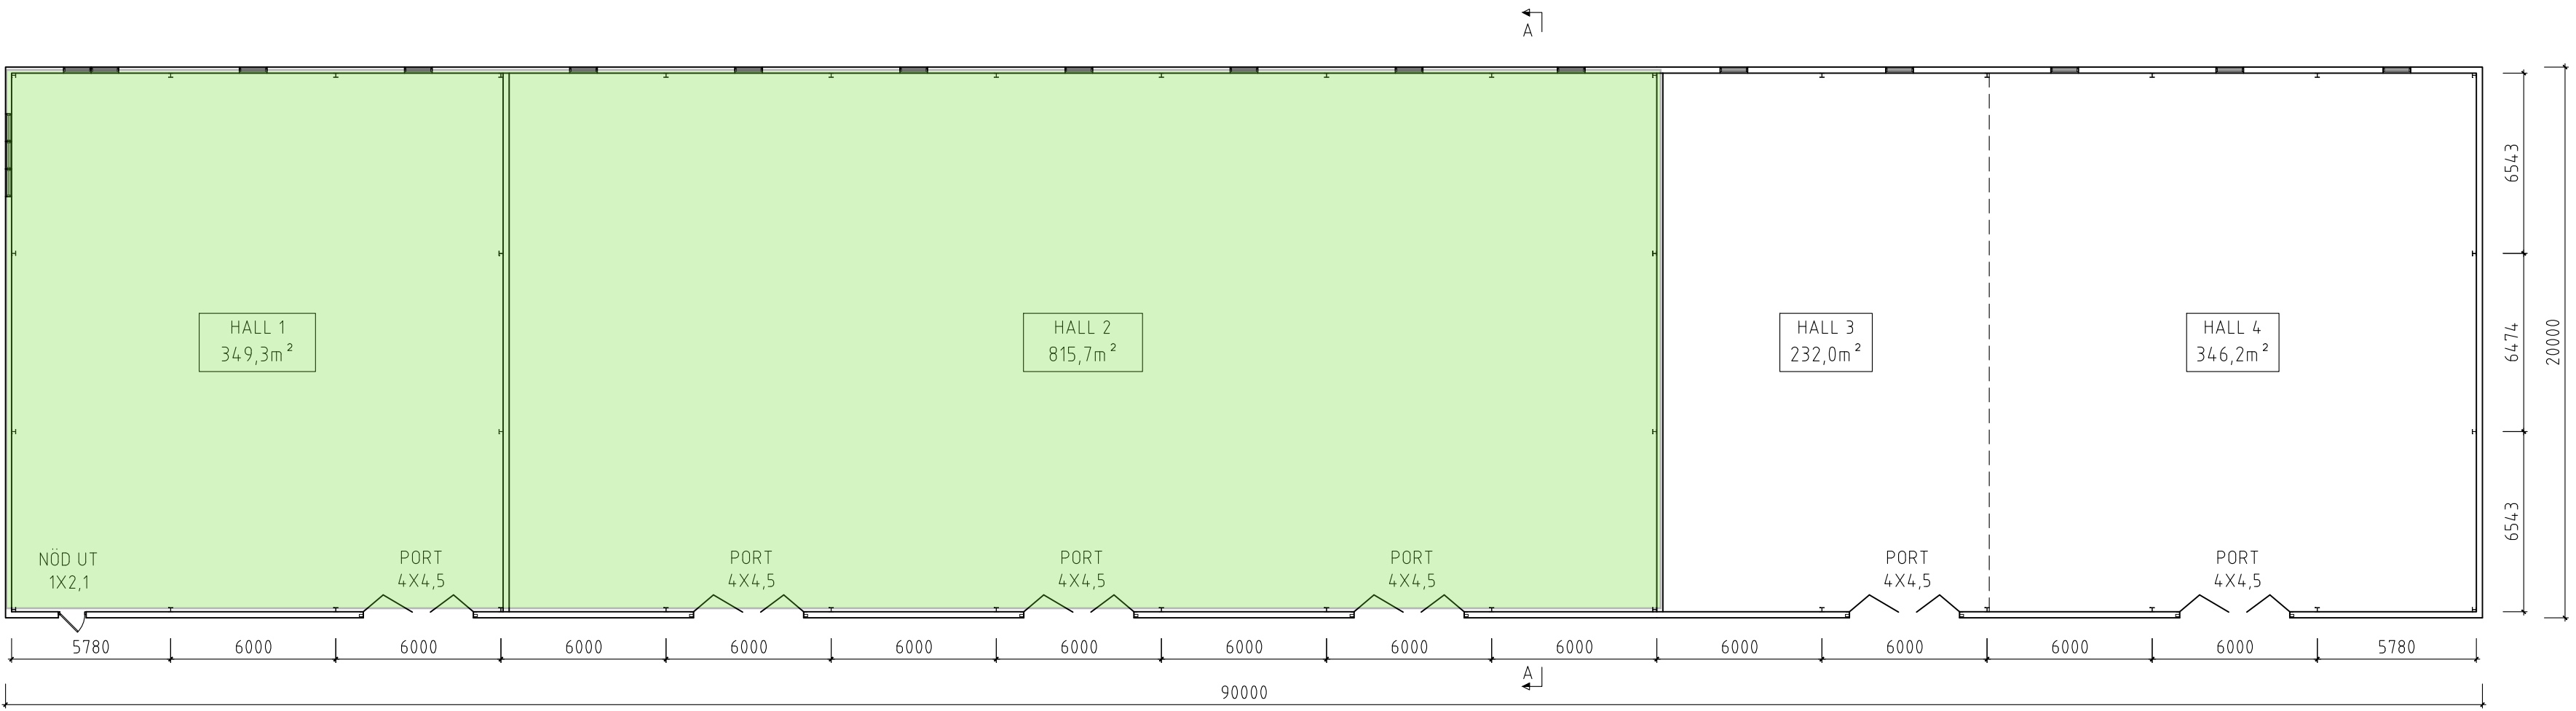


PLAN 1:200

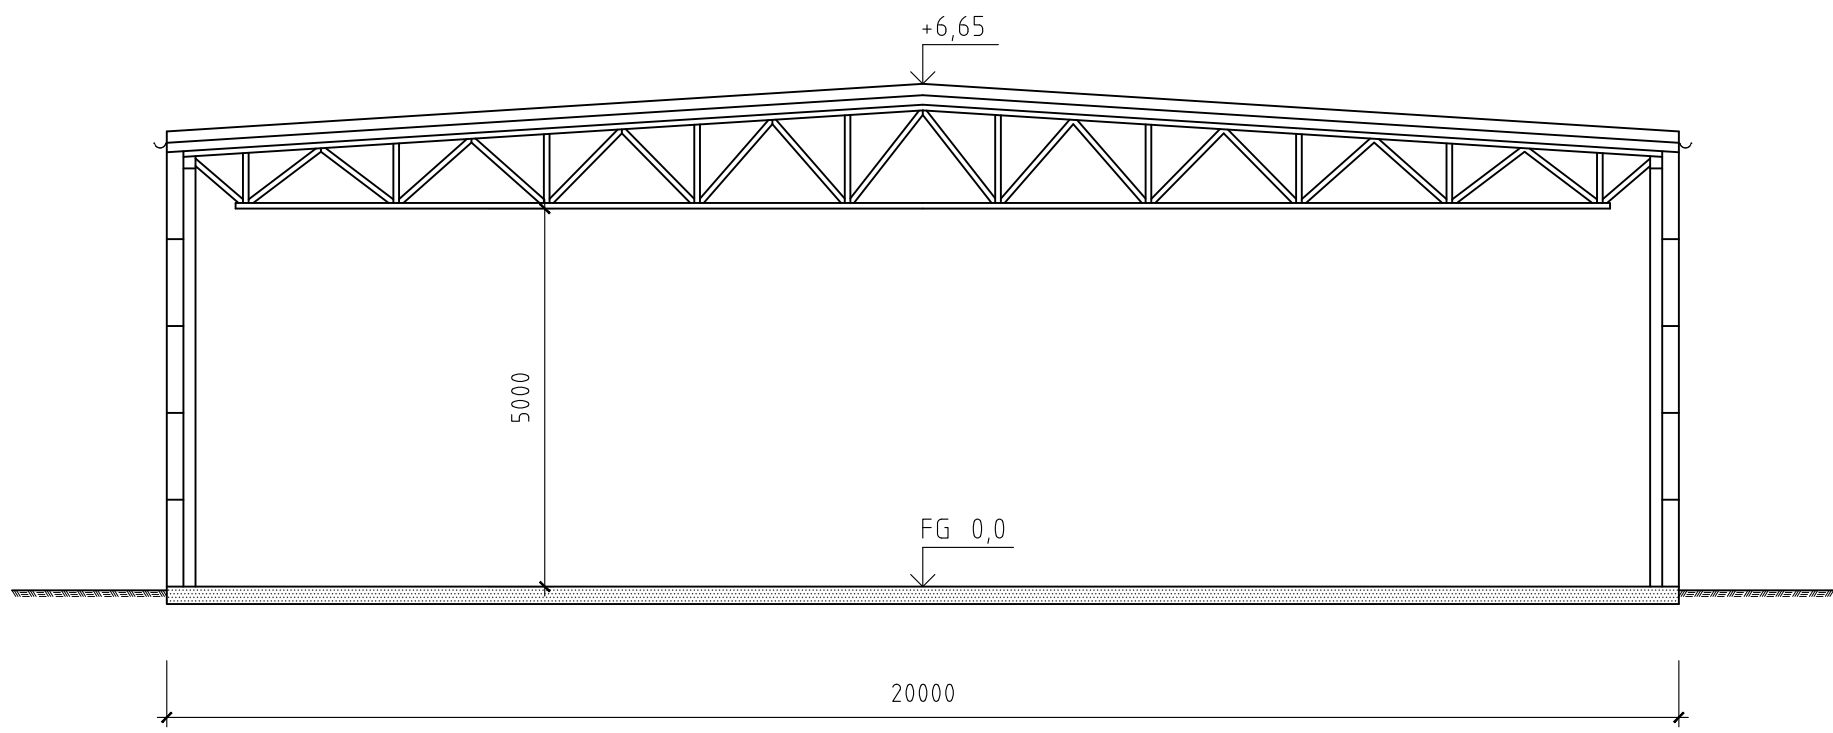


SEKTION A-A 1:100

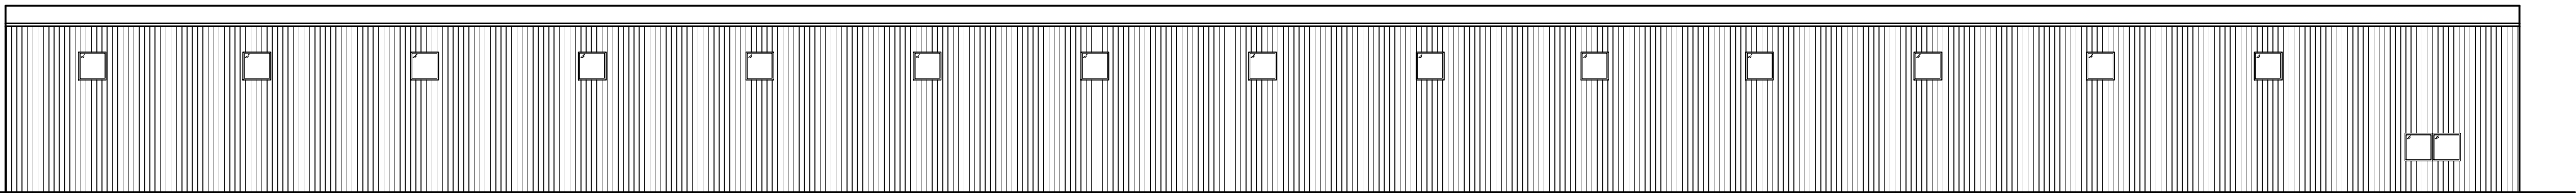


FASAD MOT ÖST 1:200

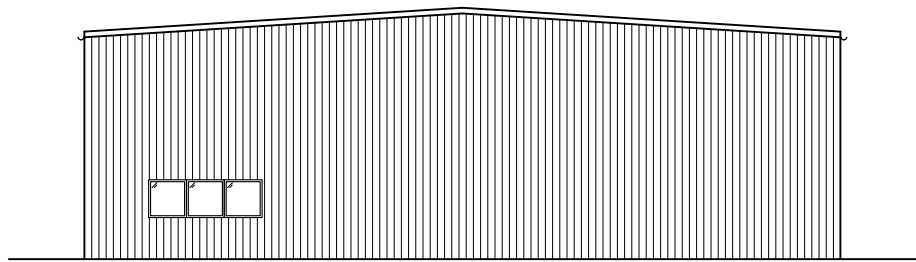



FASAD MOT NORR 1:200

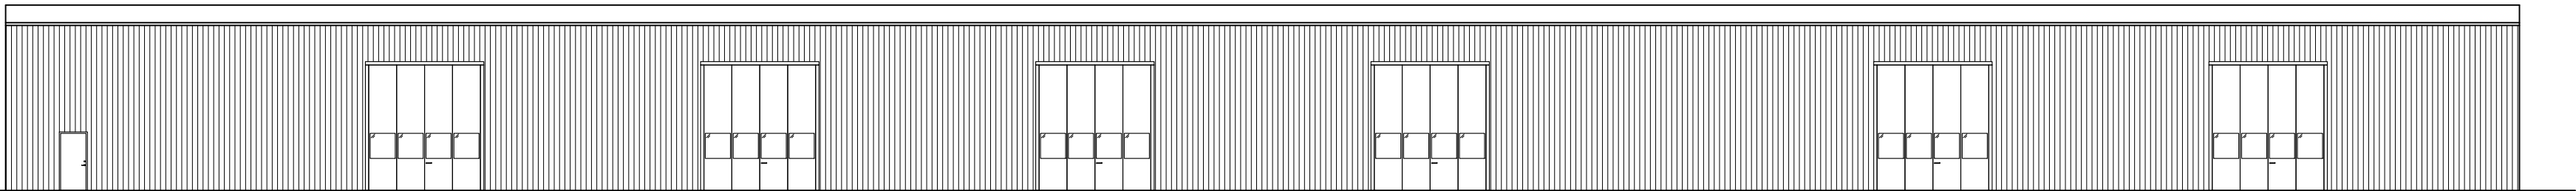

FASAD MOT VÄST 1:200

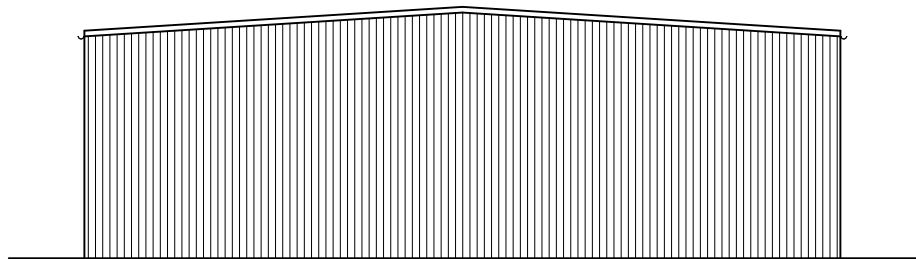

FASAD MOT SÖDER 1:200

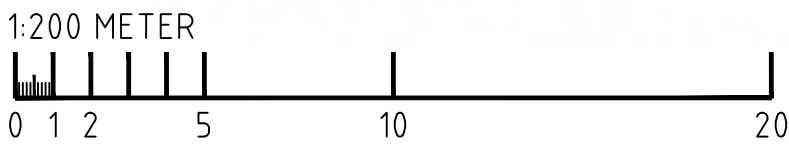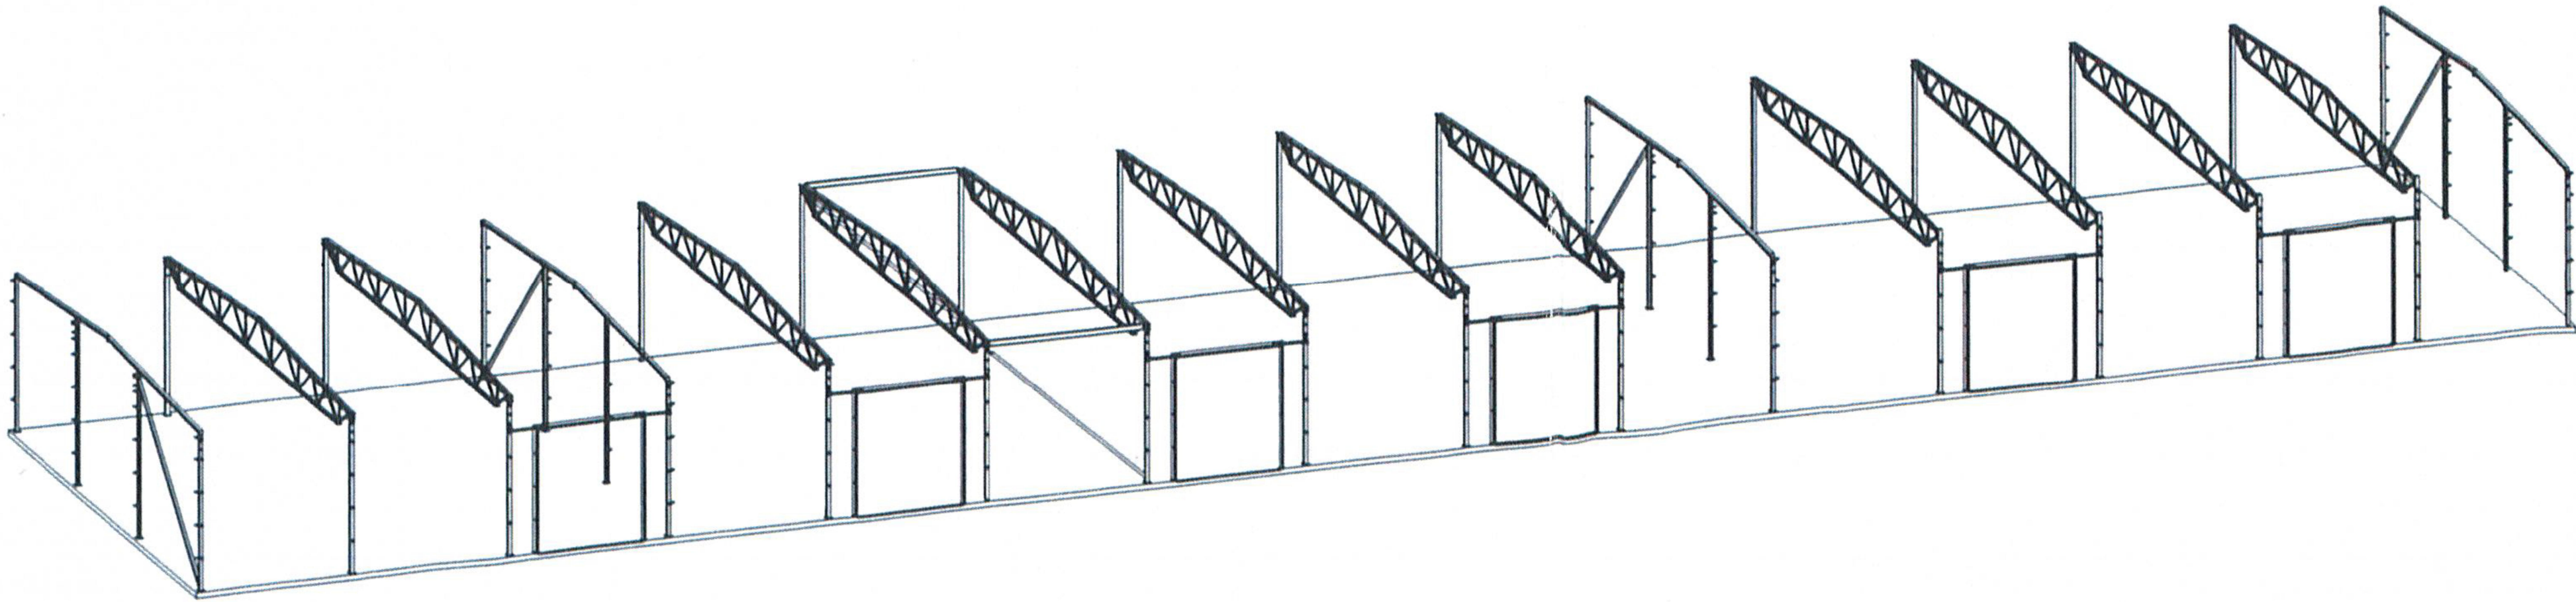

FÖRESKRIFTER:

MÅTT ANGES I MILLIMETER
KONTROLLMÅTT TAS PÅ PLATS

BET	ANT	ÄNDRINGEN AVSER	SIGN	DATUM
RELATIONSHANDLING				
LAGRET 3.2 ESKILSTUNA KOMMUN				
 CADHOUSE				
X	A	Cadhouse AB	016-517100	
UPPDRAG NR	???	RITAD AV	A.A	HANDLÄGGARE
DATUM	2022-06-15	ANSVARIG	U.LARSSON	P.L
LAGRET 3.2 PLANRITNING, SEKTION, FASAD				
SKALA A1-FORMAT	1:200	SKALA A3-FORMAT	1:400	RITNINGSNUMMER
				A-40.1-03