


**ALLMÄNNA ANVISNINGAR:**


ALLA MÄTT I MM DÄR EJ ANNAT ANGES.

**FÖRKLARING:**

- NY BYGGNADSDDEL
- NY KONSTRUKTIONSDDEL
- INTERIÖRA VÄGGAR**
- PLATSBYGGD GIPSVÄGG  
Tj = 145 MM - 370 MM
- INV. SANDVÄGGELEMENT  
Tj = 100 MM

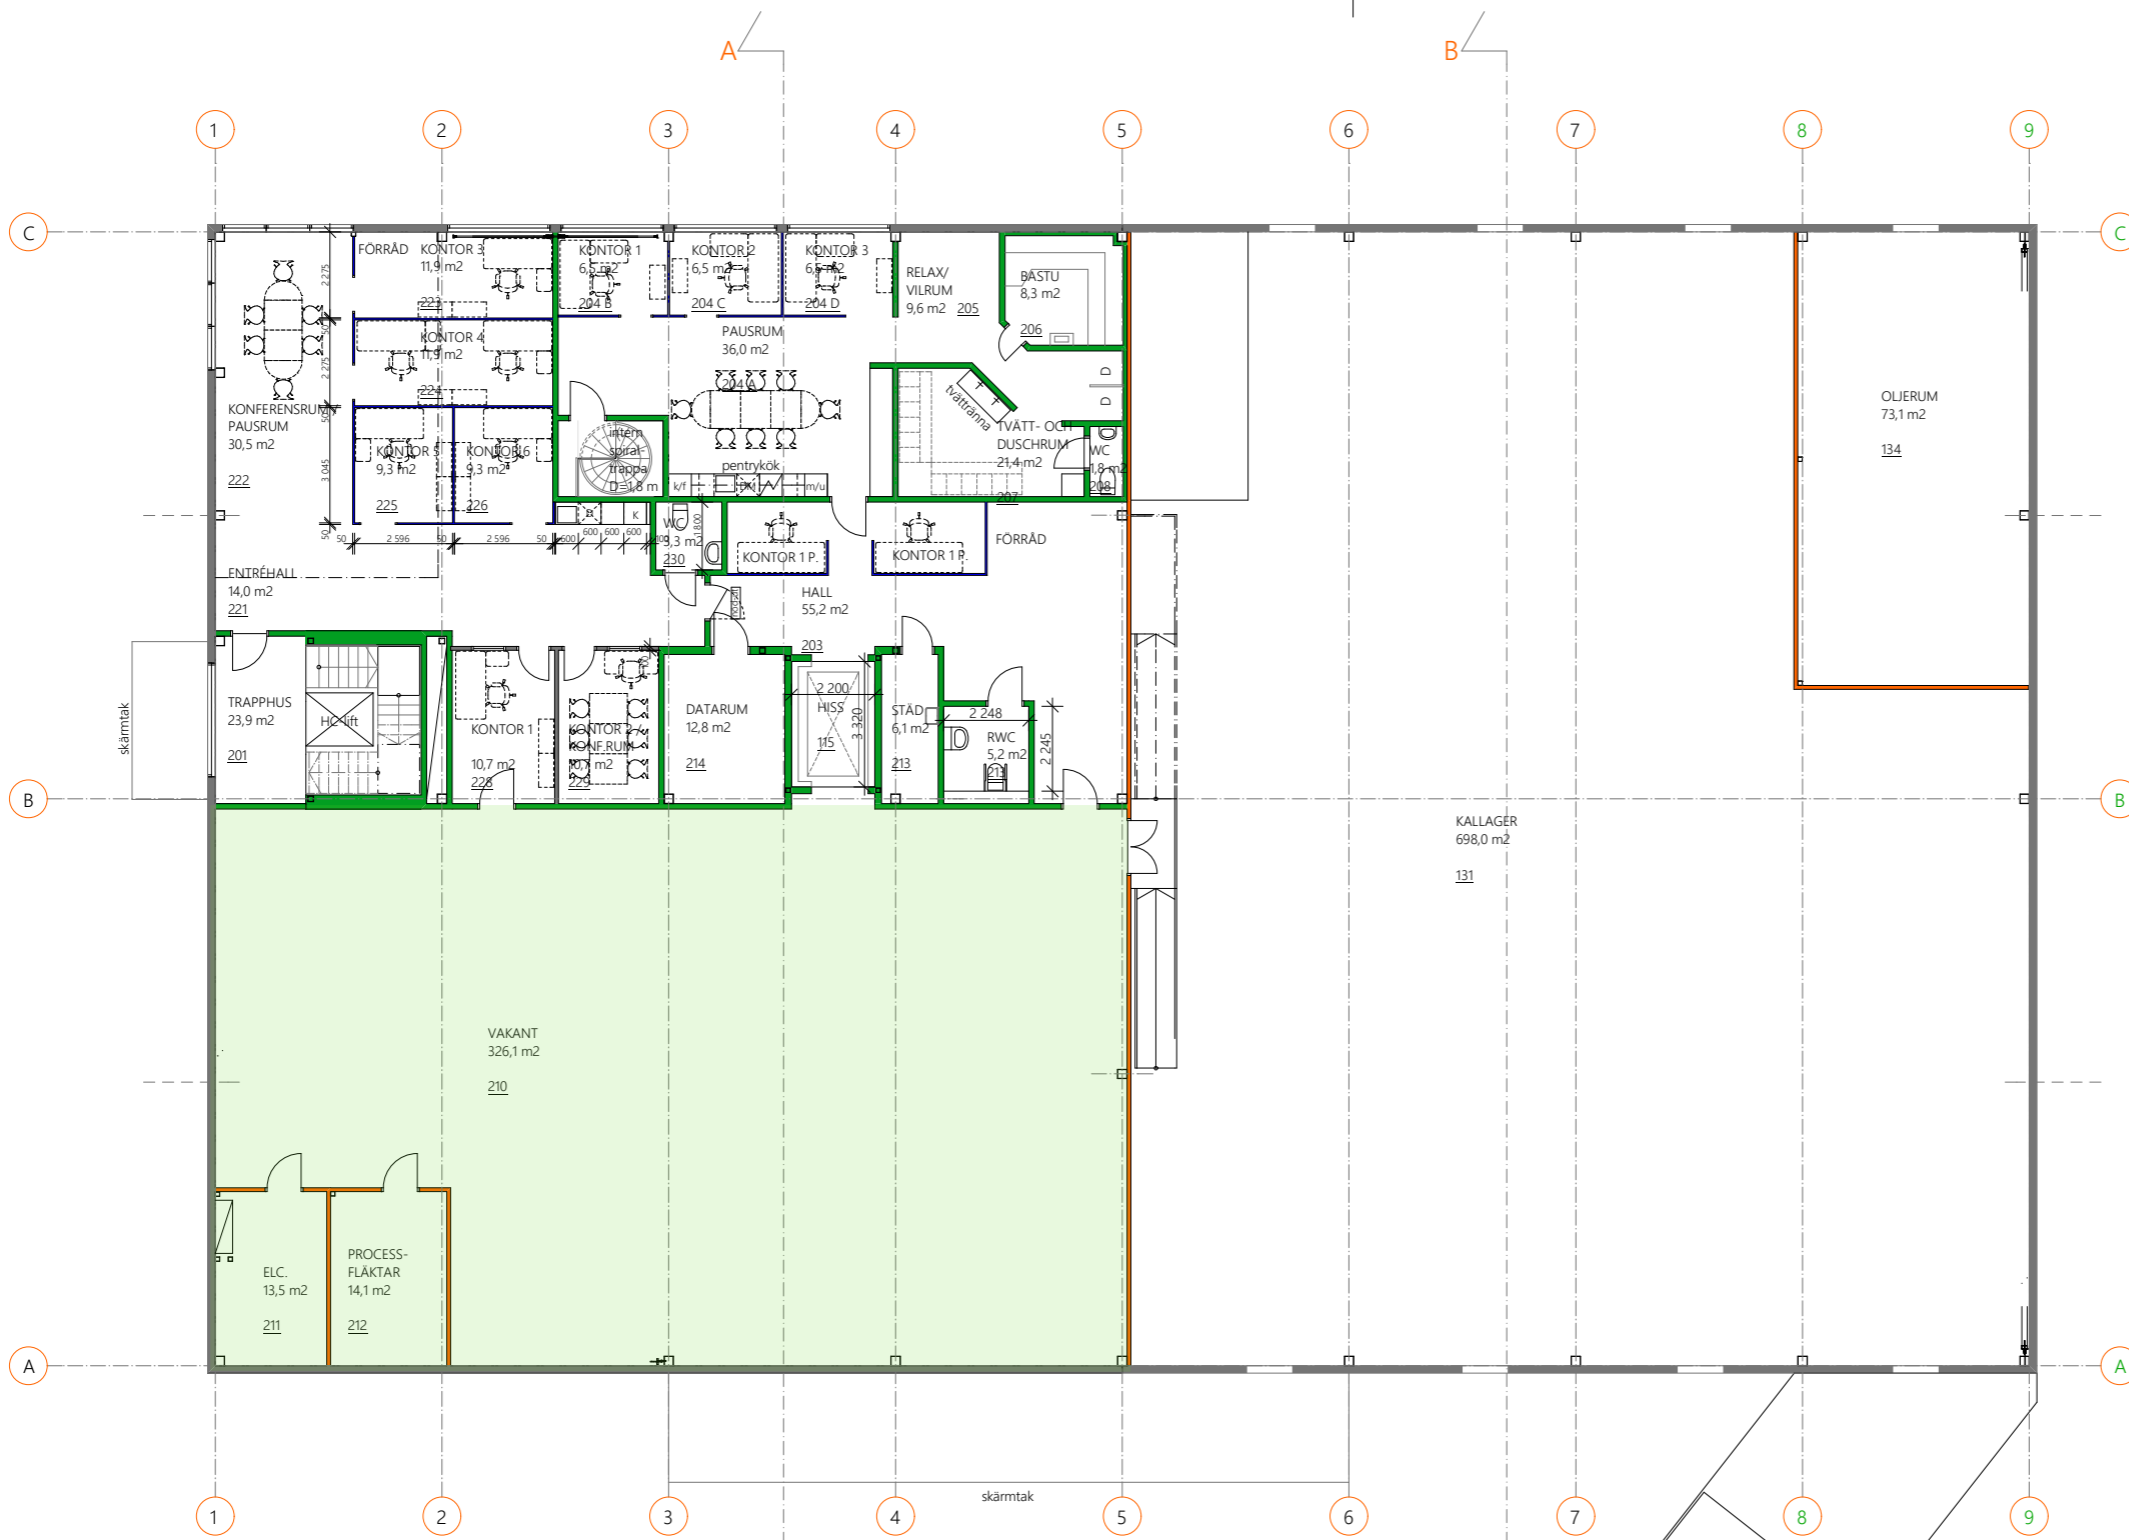

PLAN, VÅNING 1 TRAPPA

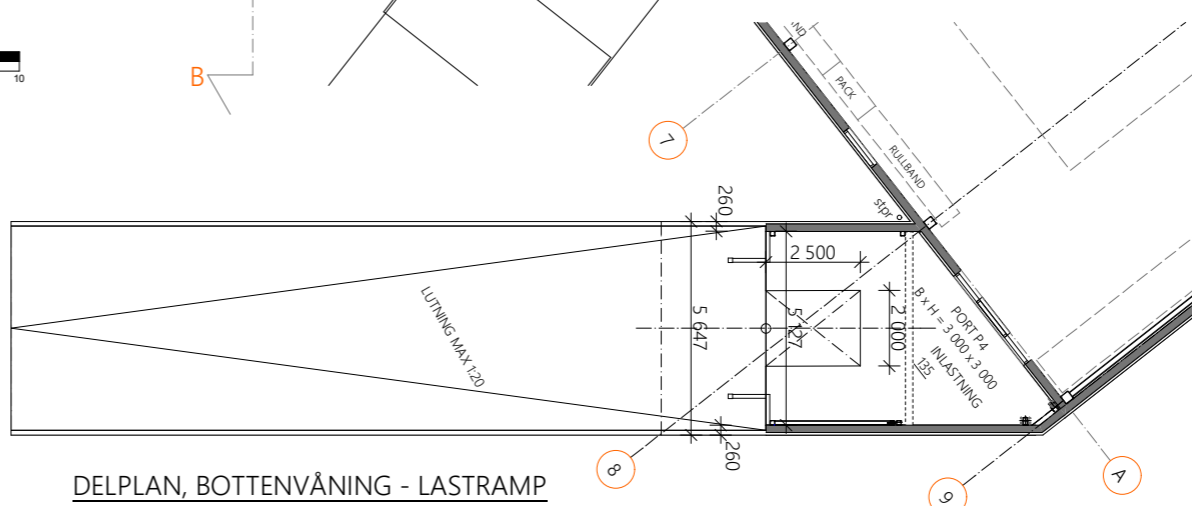

DELPLAN, BOTTENVÅNING - LASTRAMP

1	REV. o. KOMPL. KONTORLAYOUT	2023.09.27	P.T.
BET	ANT	ÄNDRING AVSER	DATUM

**RELATIONSHANDLING**

**BESTÄLLARE:  
BIG BEAR REAL ESTATE**



LIFFRÖRAG NR 2042	RITAD AV P. THÖRNQVIST	HANDELAGGARE P. THÖRNQVIST
DATUM 2018.03.26	ANSVARIG P. THÖRNQVIST	

Kv. SVÄNGHJULET 2,  
VÄSTERÅS STAD  
NYBYGGNAD AV VERKSAMHETSHUS  
PLAN, VÅNING 1 TRAPPA

SKALA 1:100 (A1) 1:200 (A3)	NUMMER A-40.1-002	BET
-----------------------------------	----------------------	-----