



FÖRKLARINGAR:
MÅTT ANGES I MILLIMETER OM INTE ANNAT ANGES
PLUSHÖJDER ANGES I METER

OBSERVERA ATT DENNA HANDLING ÄR
UPPRÄTTAD EFTER ETT INSCANNAT UNDERLAG.
INGEN DETALJINMÄTNING HAR UTFÖRTS.
AVVIKELSER KAN FÖREKOMMA.

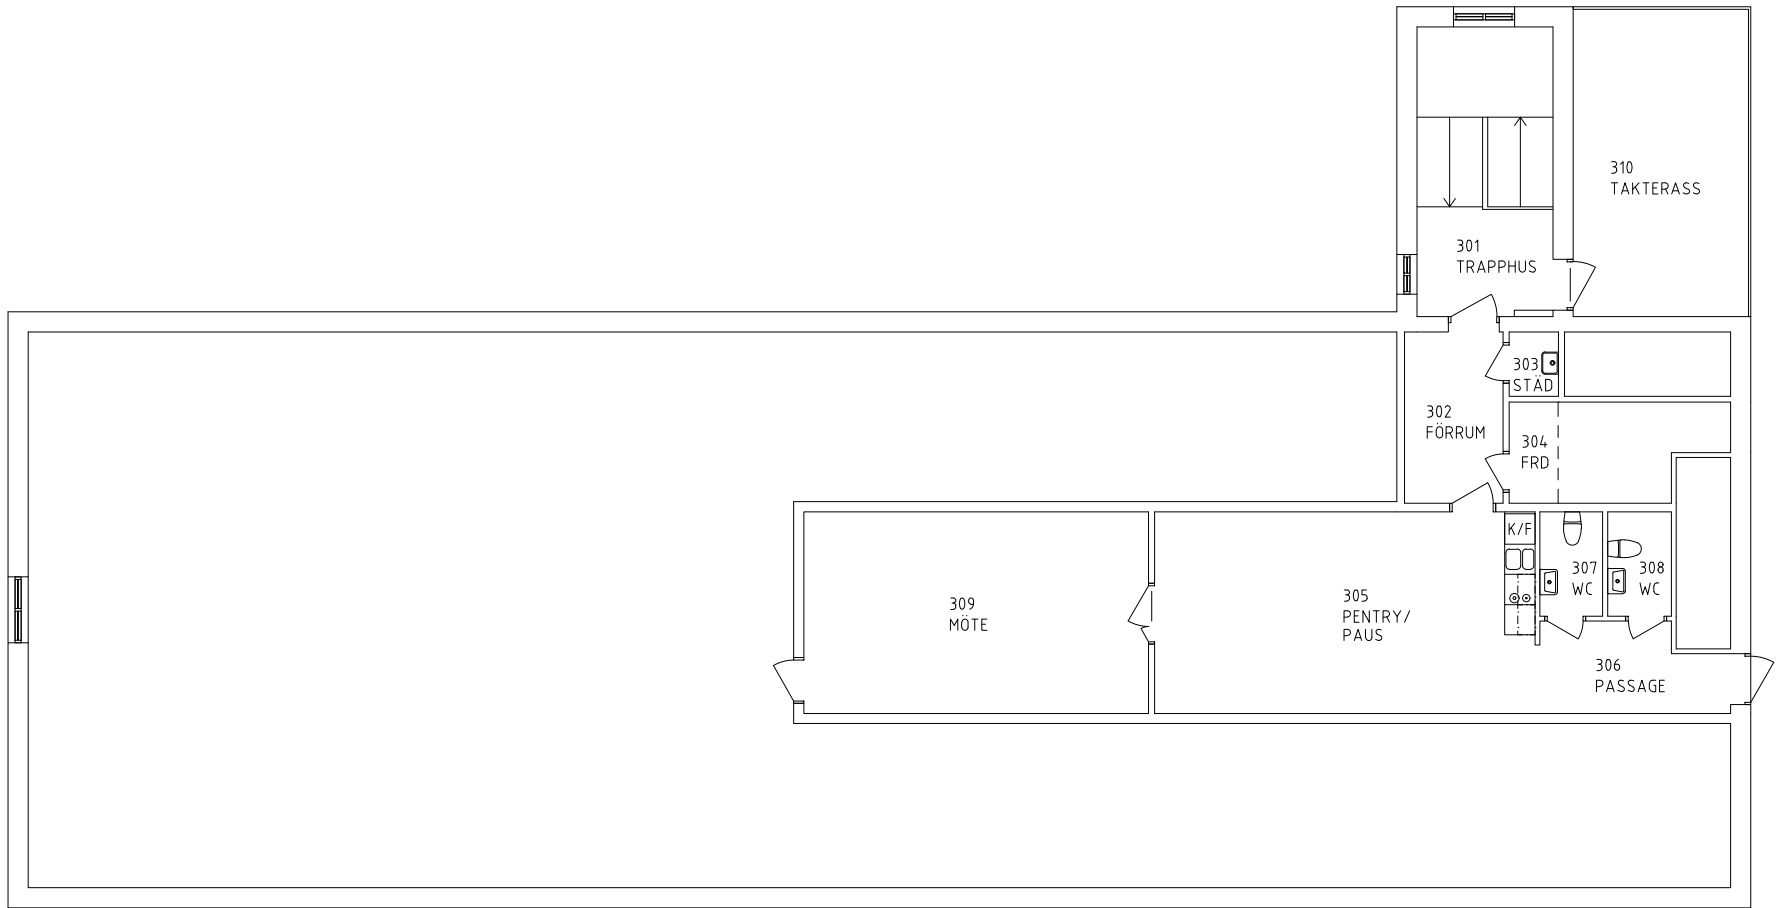

VINDSPLAN 

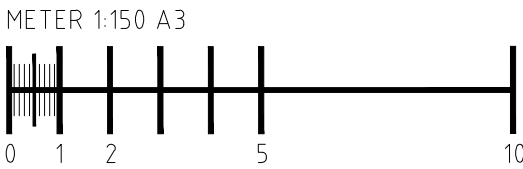

BET	ANT	ÄNDRINGEN AVSER	SIGN	DATUM		
RELATIONSHANDLING						
KV MASKINISTEN 2, KATRINEHOLM						
						
 Technik & Arkitektur FREDSGATAN 2 703 62 ÖREBRO TEL: 010-516 05 50 www.pe.se						
UPPDRAG NR 11025149	RITAD AV M.ALP	HANDLÄGGARE R.LACKGREN				
DATUM 2023-08-15	ANSVARIG R.LACKGREN					
BEFINTLIGT UTFÖRANDE VINDSPLAN						
SKALA A1: 1:75 A3: 1:150	NUMMER A-40.1-300	I BET				