


FÖRKLARINGAR:
MÅTT ANGES I MILLIMETER OM INTE ANNAT ANGES
PLUSHÖJDER ANGES I METER

OBSERVERA ATT DENNA HANDLING ÄR
UPPRÄTTAD EFTER ETT INSCANNAT UNDERLAG.
INGEN DETALJINMÄTNING HAR UTFÖRTS.
AVVIKELSER KAN FÖREKOMMA.



PLAN 2

METER 1:150 A3

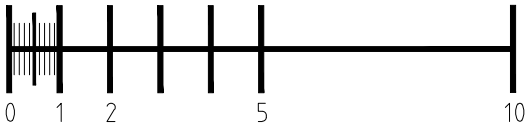

BET	ANT	ÄNDRINGEN AVSER	SIGN	DATUM
RELATIONSHANDLING				
KV MASKINISTEN 2, KATRINEHOLM				
				
 Technik & Arkitektur FREDSGATAN 2 703 42 ÖREBRO TEL: 010-516 05 60 www.pe.se				
UPPDRAG NR 11025149		RITAD AV M.ALP		HANDLÄGGARE R.LACKGREN
DATUM 2023-08-15		ANSVARIG R.LACKGREN		
BEFINTLIGT UTFÖRANDE PLAN 2				
SKALA A1: 1:75 A3: 1:150		NUMMER A-40.1-200		I BET