



FÖRKLARINGAR:
MÅTT ANGES I MILLIMETER OM INTE ANNAT ANGES
PLUSHÖJDER ANGES I METER

OBSERVERA ATT DENNA HANDLING ÄR
UPPRÄTTAD EFTER ETT INSCANNAT UNDERLAG.
INGEN DETALJPROJEKTERING HAR UTFÖRTS.

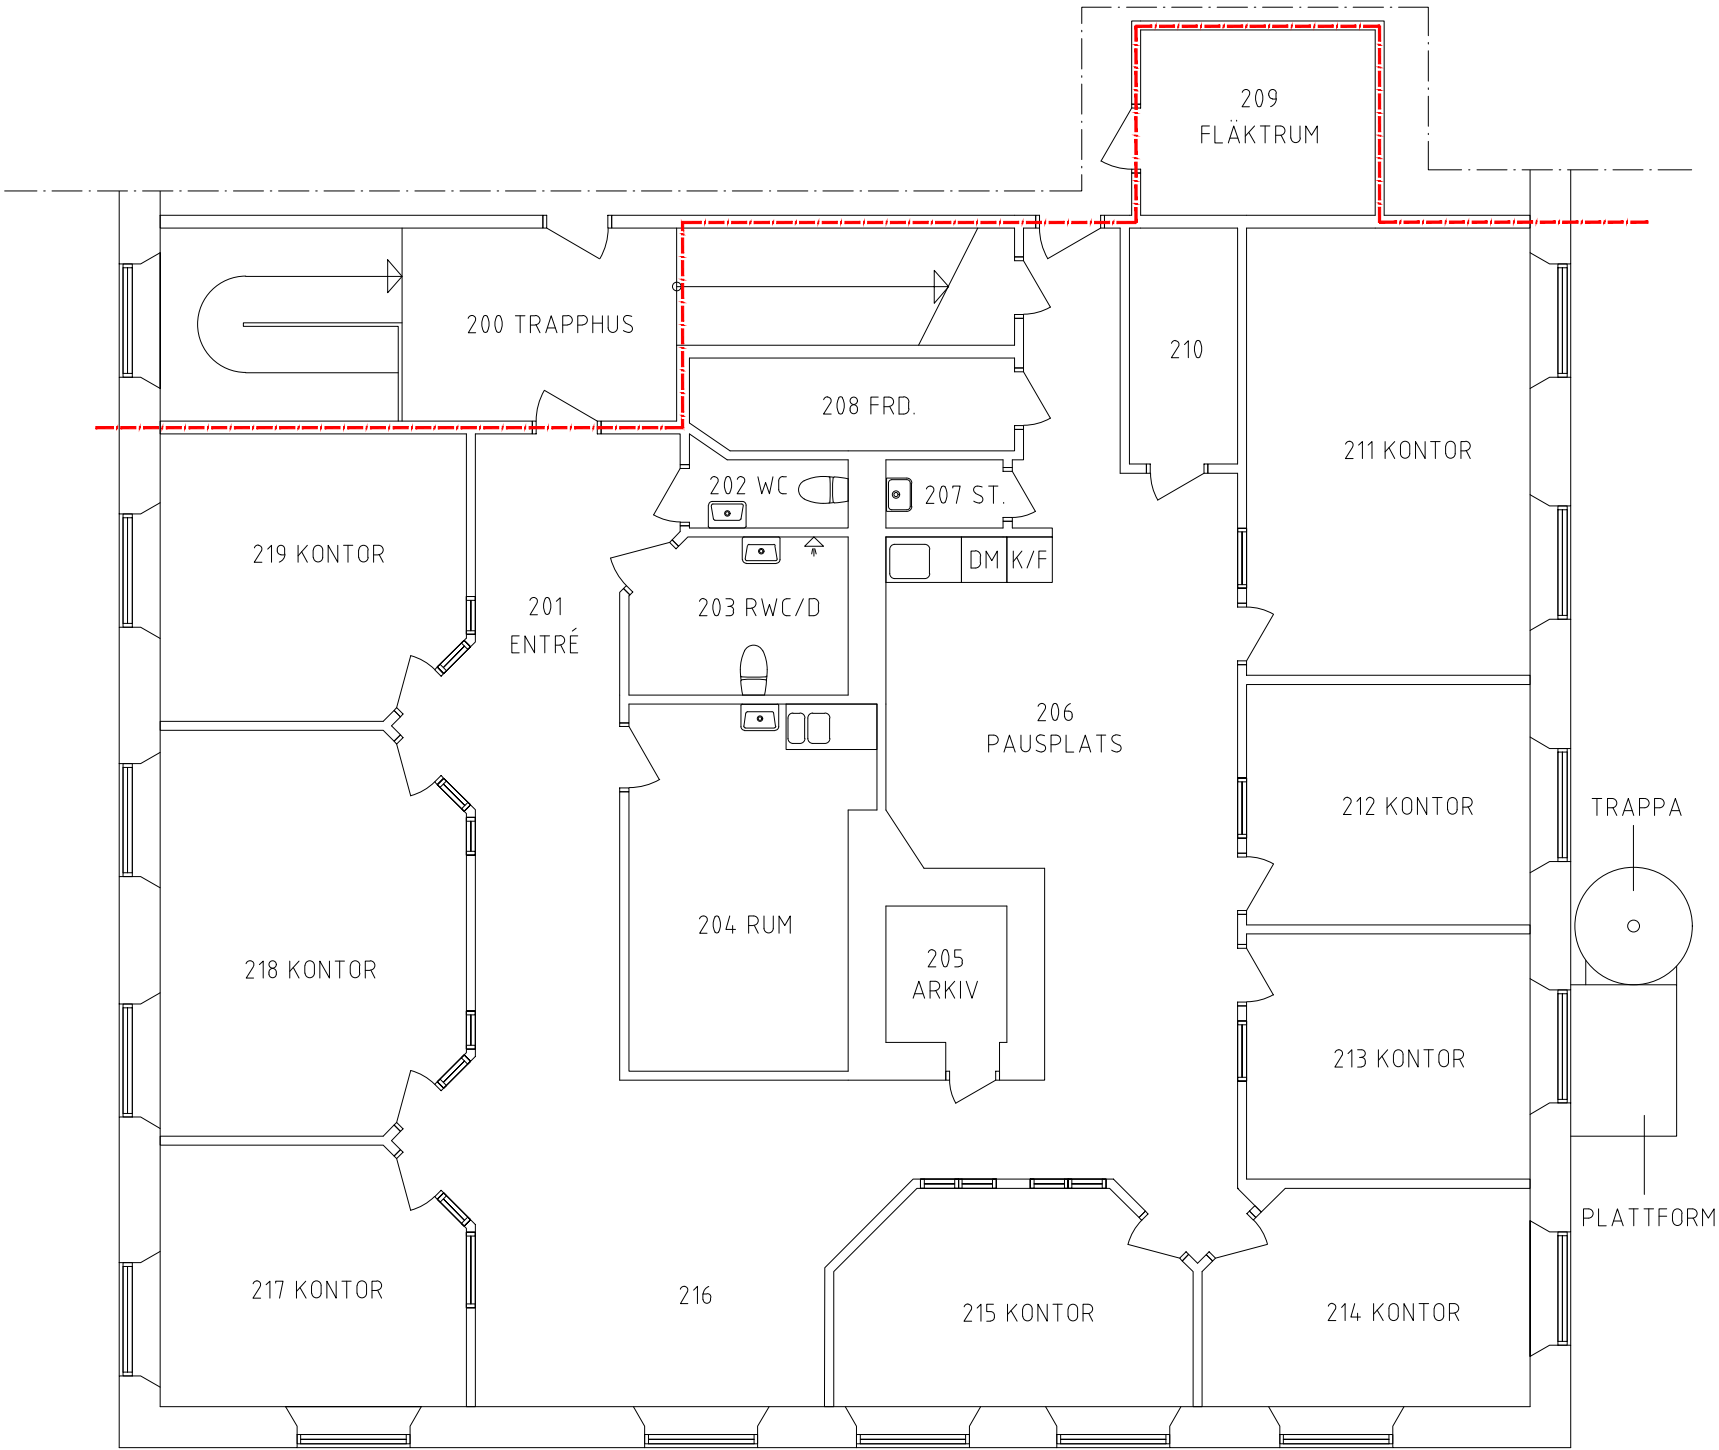

DEL AV PLAN

METER 1:100 A3

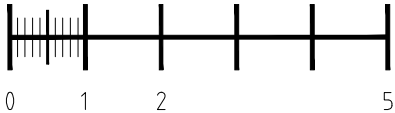

BET	ANT	ÄNDRINGEN	AVSER	SIGN	DATUM
RELATIONSHANDLING					
KV MASKINISTEN 2, KATRINEHOLM					
					
					
FREDSGATAN 2 703 62 ÖREBRO TEL: 010-516 05 60 www.pe.se					
UPPDRAG NR 11025149		RITAD AV M.ALP		HANDLÄGGARE R.LÄCKGREN	
DATUM 2023-03-15		ANSVARIG R.LÄCKGREN			
BEFINTLIGT UTFÖRANDE DEL AV PLAN					
SKALA A1: 1:50 A3: 1:100		NUMMER A-40.1-100			BET