

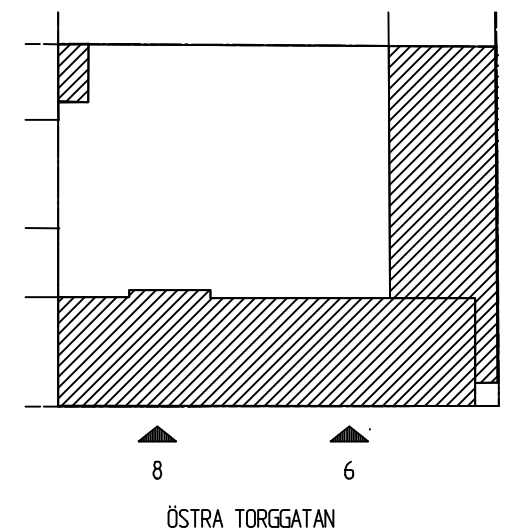


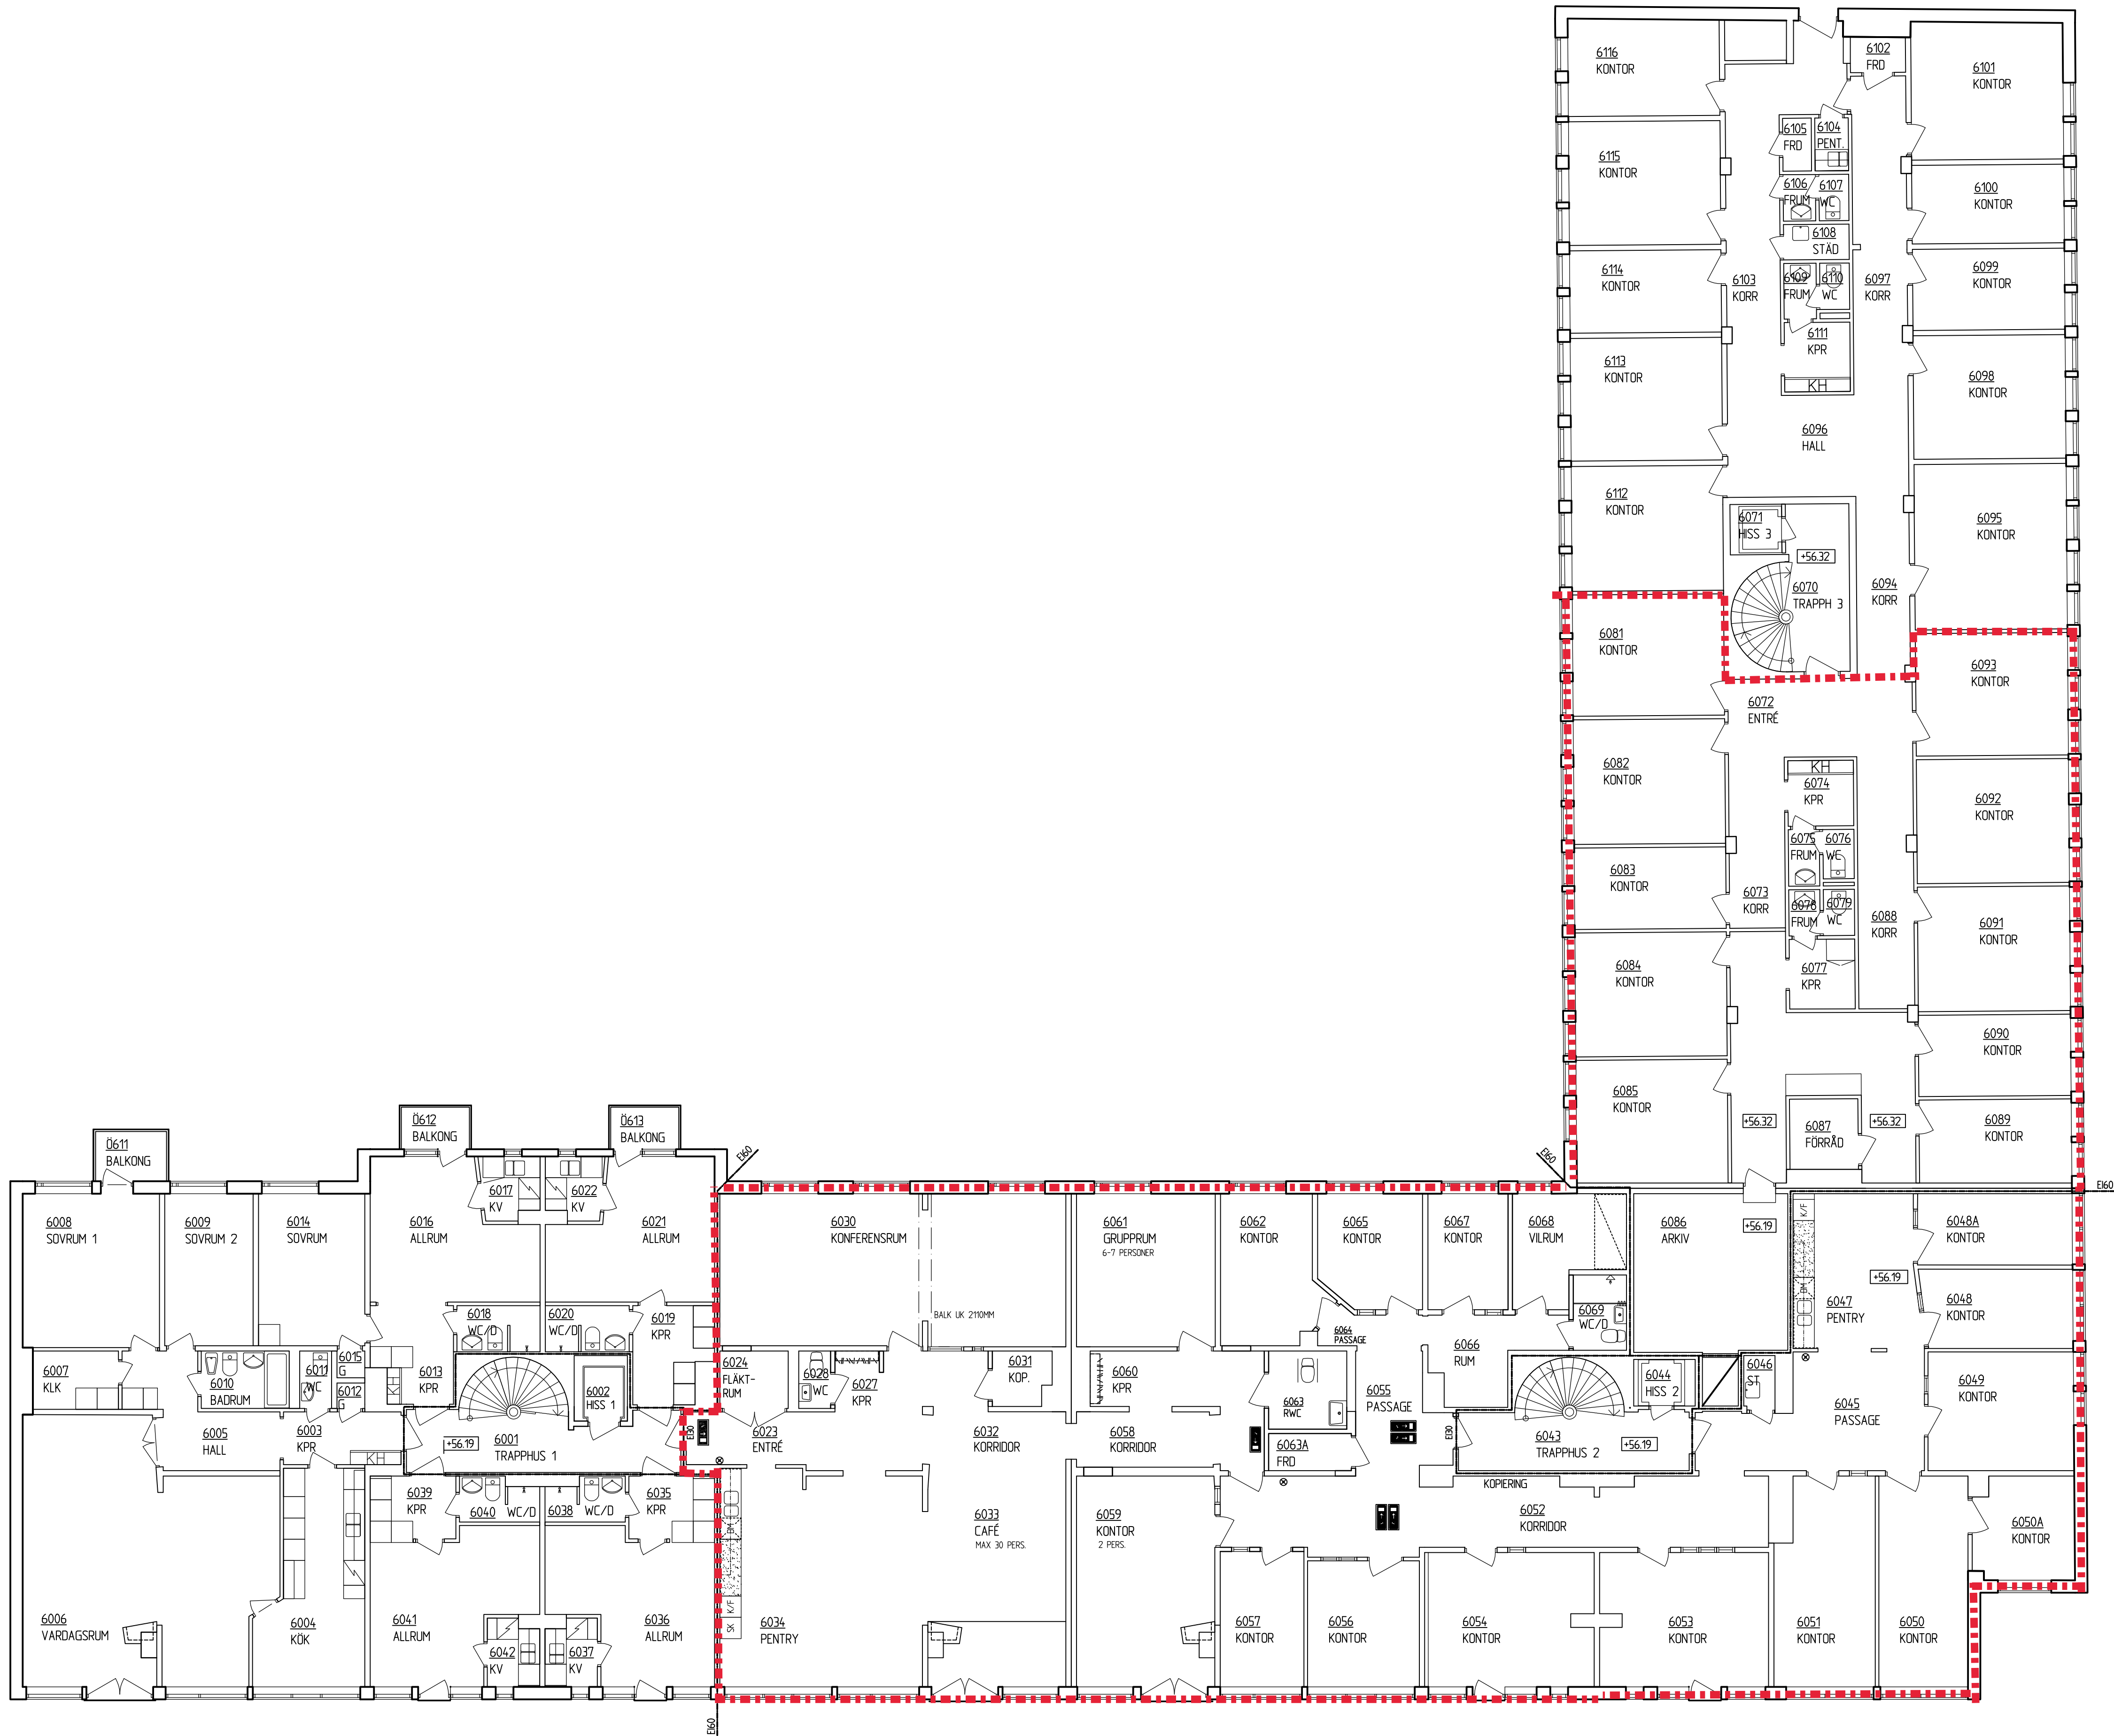

BET	ANT	ÄNDRINGEN AVSER	SIGN	DATUM
RELATIONSHANDLING				
KARLSTAD KOMMUN KV FREJA 13				
			TYNÄSGATAN 6 652 16 KARLSTAD 054-22 72 80 karlstad@mondo.se	
A R K I T E K T E R				
UPPDRAG NR 04-895 0	RITAD AV TB		HANDLAGGARE TB	
DATUM 2017-05-08	ANSVARIG RB			
HUS 01 PLAN 6, 3 TR				
SKALA 1:100 1:200	FORMAT A1 A3	NUMMER R303-6		BET

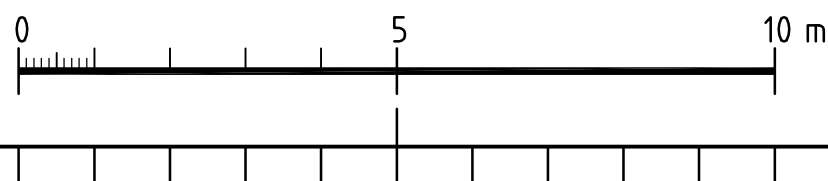

REF.
LAGER:

P:\PDOC\04-895\KARLSTAD_KV Freja 13\17 Ritning\A-rhingsdefinitionen\R303-6.dwg TomasB