


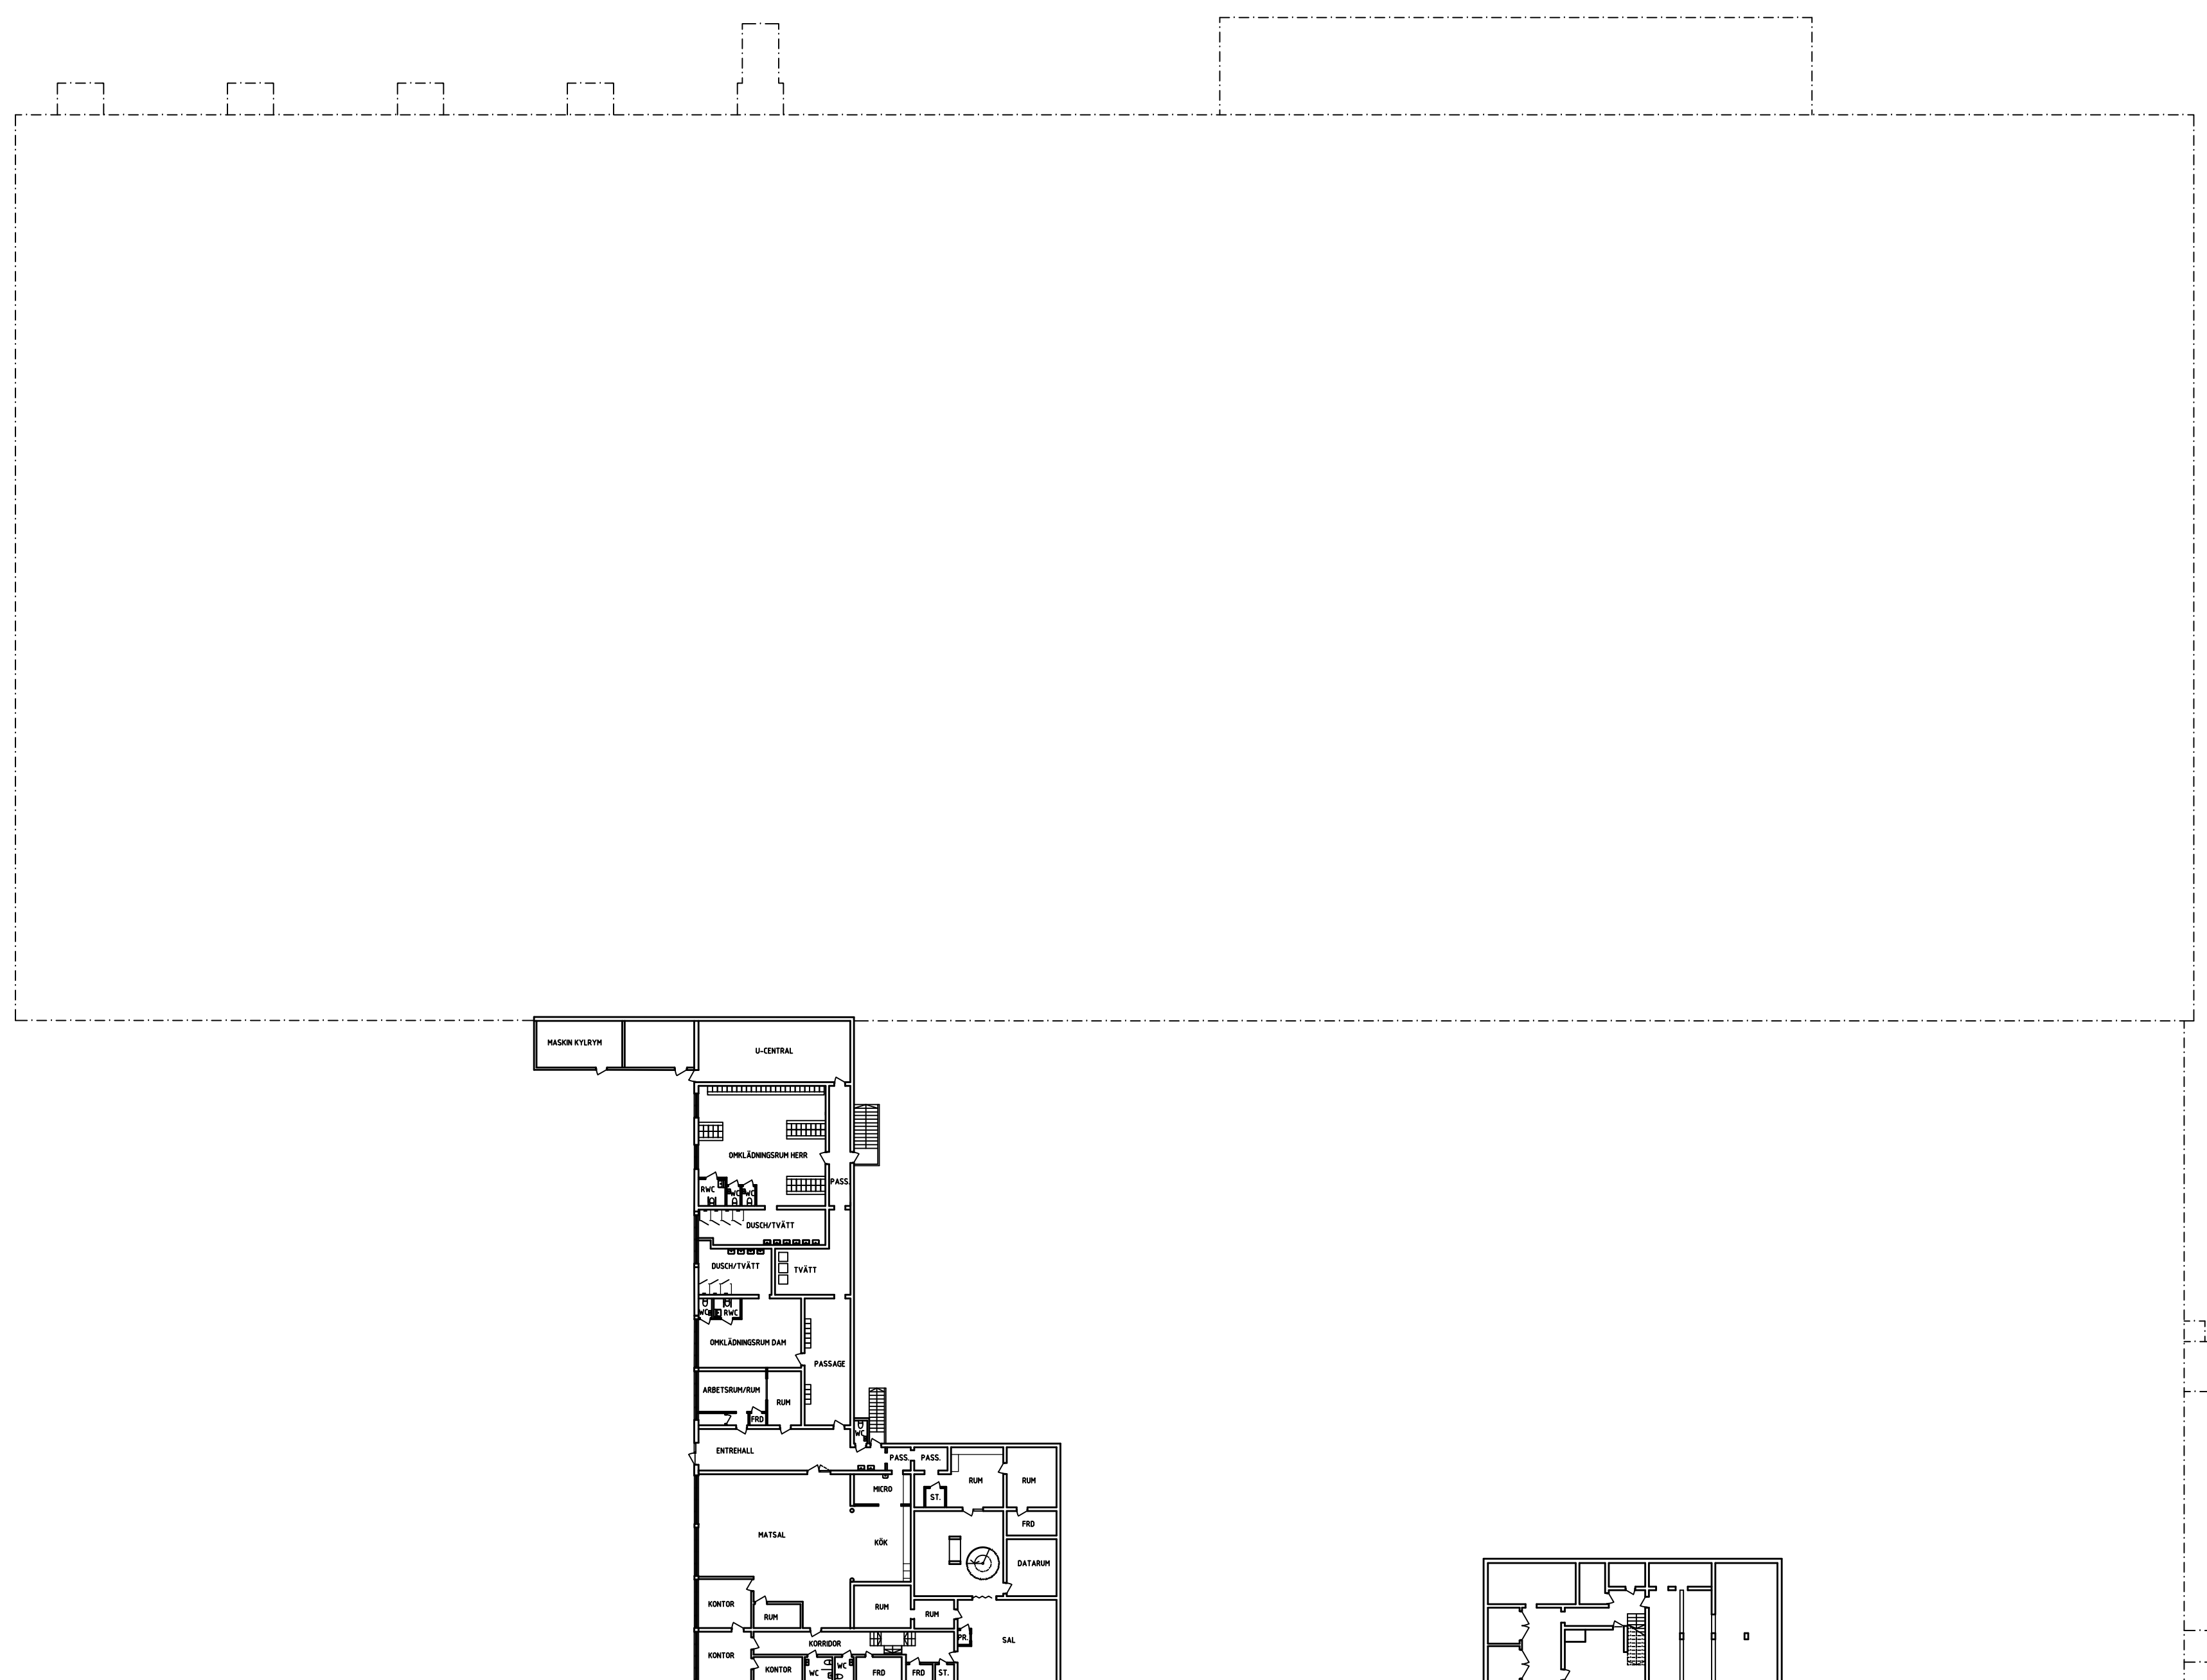

REV	ANT	ÄNDERINGAR	AVSEER	SIGN	DATUM
RELATIONSRITNING					
HÄGGATORP 1:167 GAPRO WILLWOOD					
		2BICO Arkitekt & Konsult AB Föreningsgatan 31, Ronneby Tel. 0732-617885 Mail: info@2bico.se www.2bico.se			
ARBETS NR		RITAD AV ZBICO		HANDLÄGGARE	
RONNEBY 2023-10-30		ANSVARIG			
FABRIKSBYGGNAD					
KÄLLARPLAN/MARKPLAN					
SKALA	RITN NR		I REV		
1:200(A0), 1:400(A1)	A:01				