

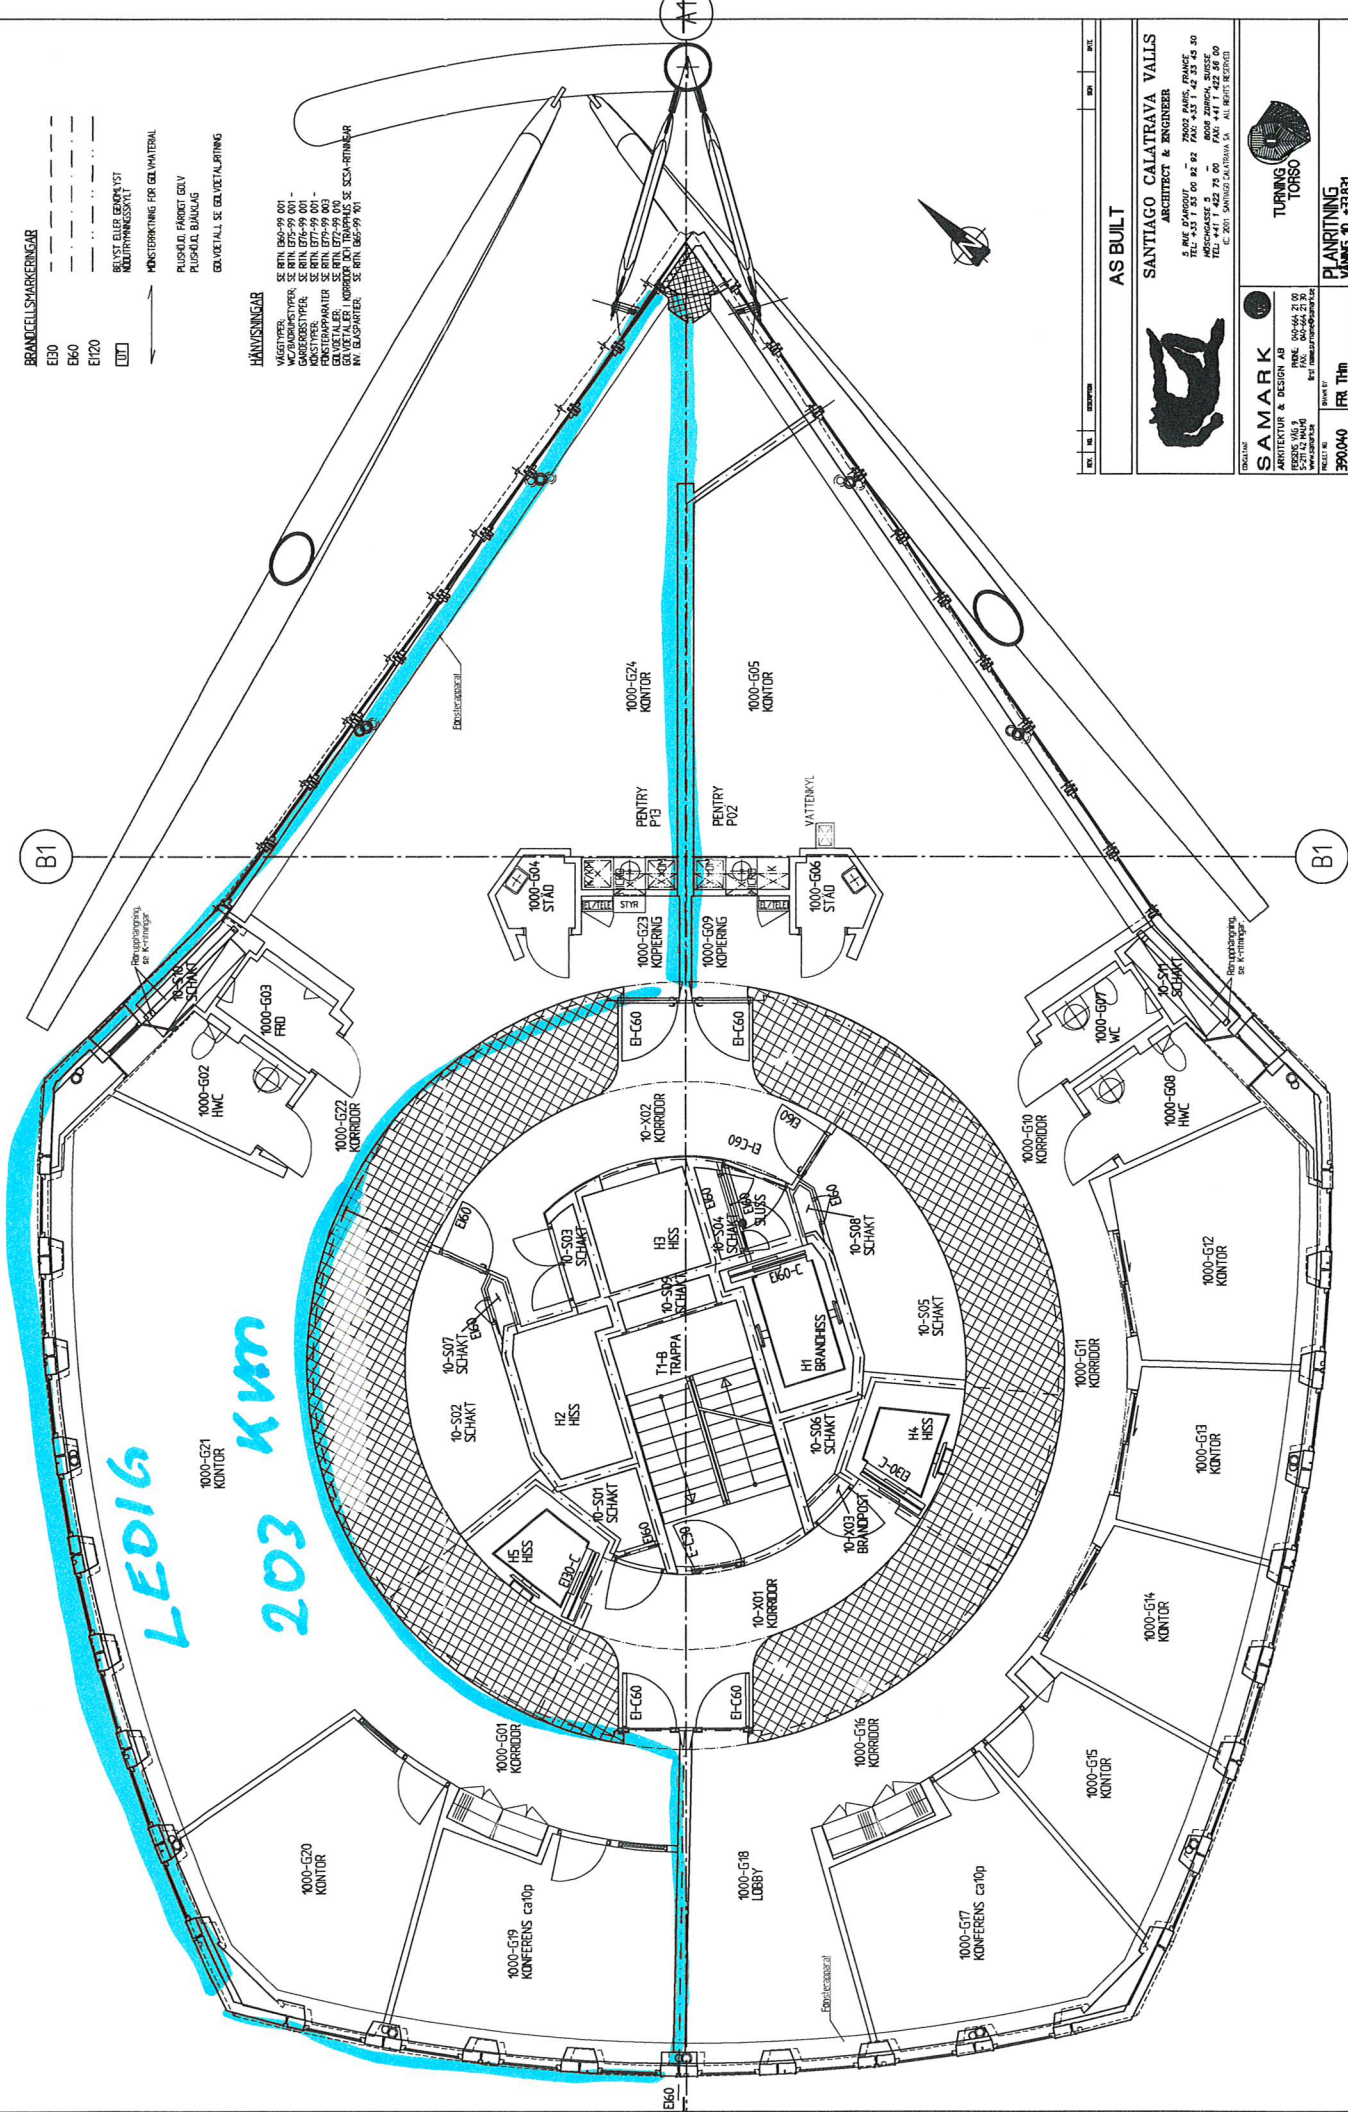
FÖRKLARINGAR

BRANDCELLSMARKERINGAR



- E60
- E60
- E120
- BEVIST ELLER GRÄNSVÄST
ADJUTIVKÄNSSEL
- MÖNSTERBENK FÖR GELMATERIAL
- PUSKUL FÄRDET GELV
PUSKUL BÄNDRAG
- GELVETALL SE GELVETALNING

HÄNTVISNINGAR




LEDIG
203 kvm

AS BUILT	
