




PLAN

1:200

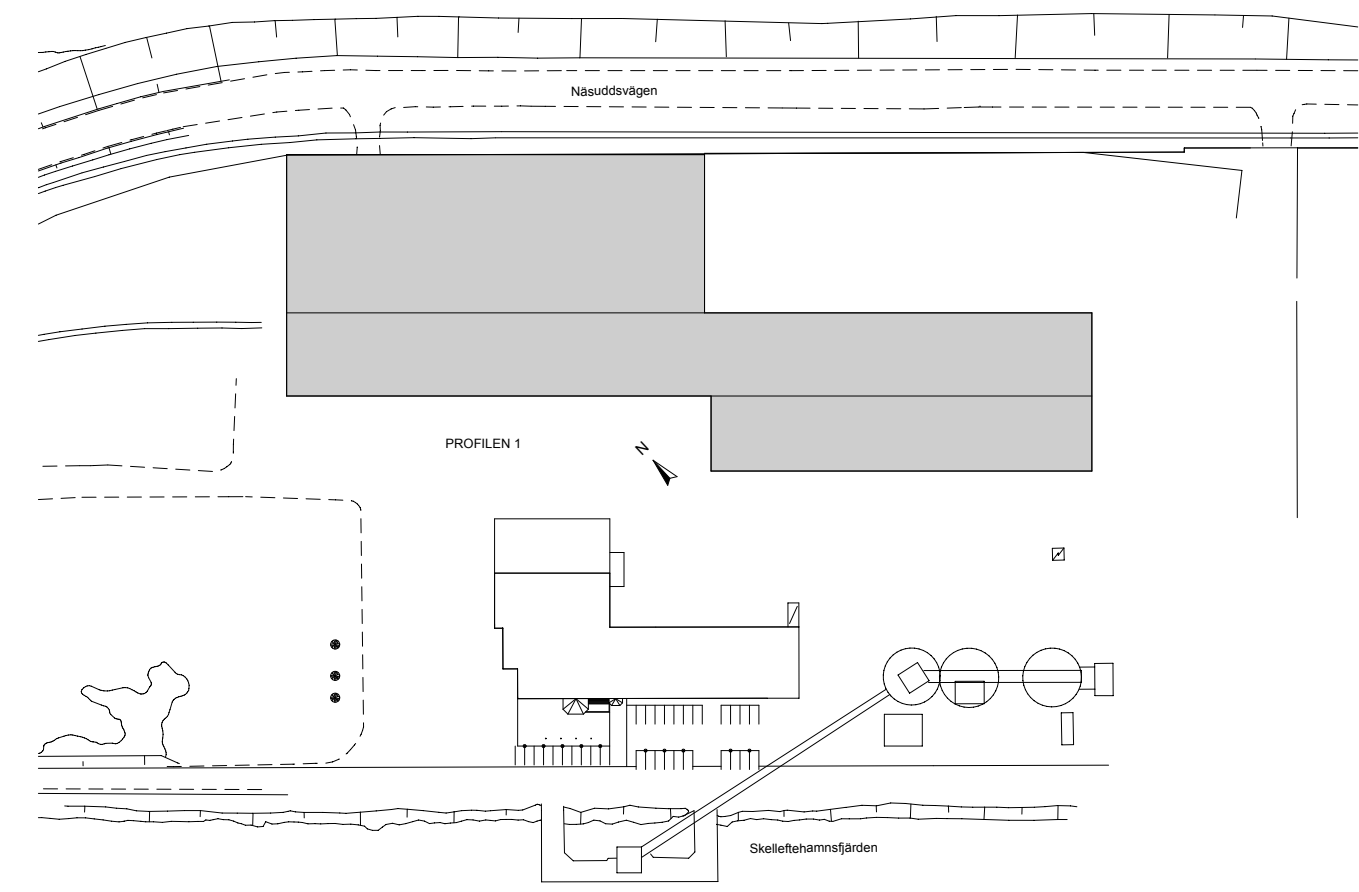

ORIENTERINGSFIGUR


BET	ANT	ÄNDRING AVISER	DATUM	Sign.
RELATIONSHANDLING				
Profilen 1				
A	VAB tel 0910-703100 BOX 52, 931 21 SKELLEFTEÅ			
UPPDRAG NR	18-811-001	RITAD AV	HKM	HANDLAGGARE
DATUM	2018-01-31	ANSVARIG	Arkitekt SARIMSA	K Eriksson
PLAN				
SKALA: A1/L	1:200	KUMMER	AR-1001	BET