

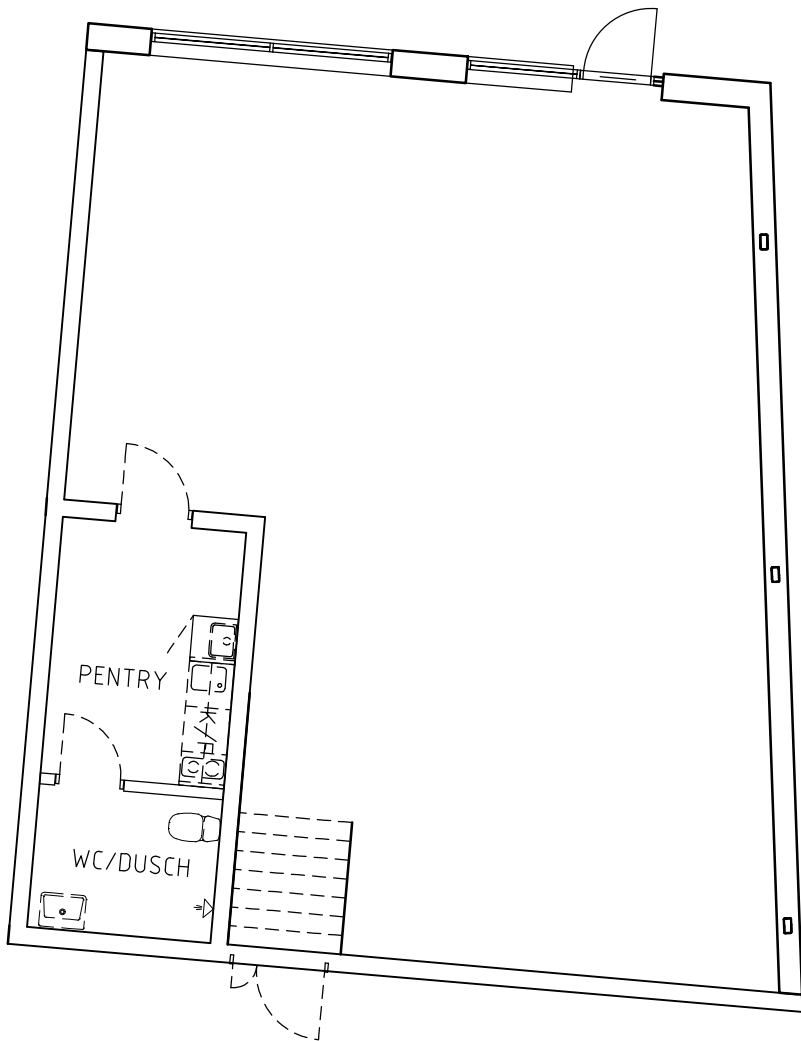


Entréplan

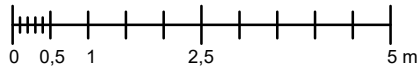

UC plan 2

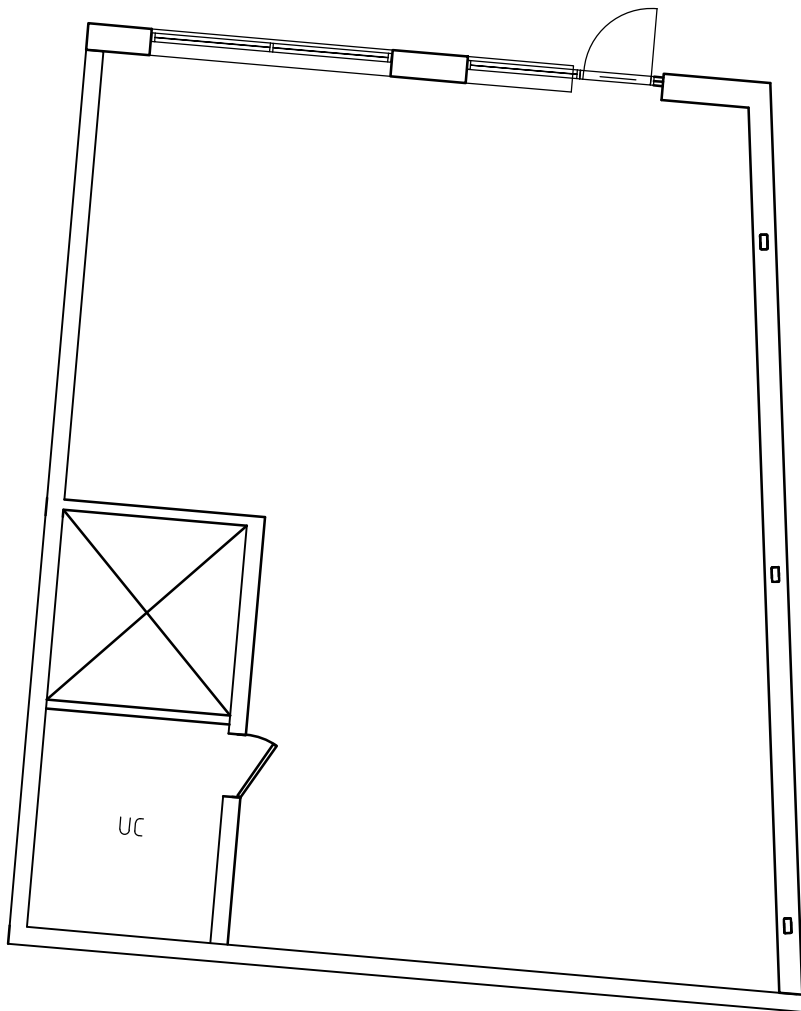

BET			ANT	ÄNDRINGEN AVSER	DATUM	SIGN
CENTRIA 36 AB			Relationsritning			
			Banken 10 / Ågatan 22			
			Entréplan 108kvm			
RITAD AV, KONSTR. AV			HANDLÄGGARE		UPPDRAGSNUMMER	
J.Å/			SONARK, GM			
DATUM					RITNINGSNUMMER	ÄNDR BET
2024-01-23					36-1001	
					SKALA 1:100	