



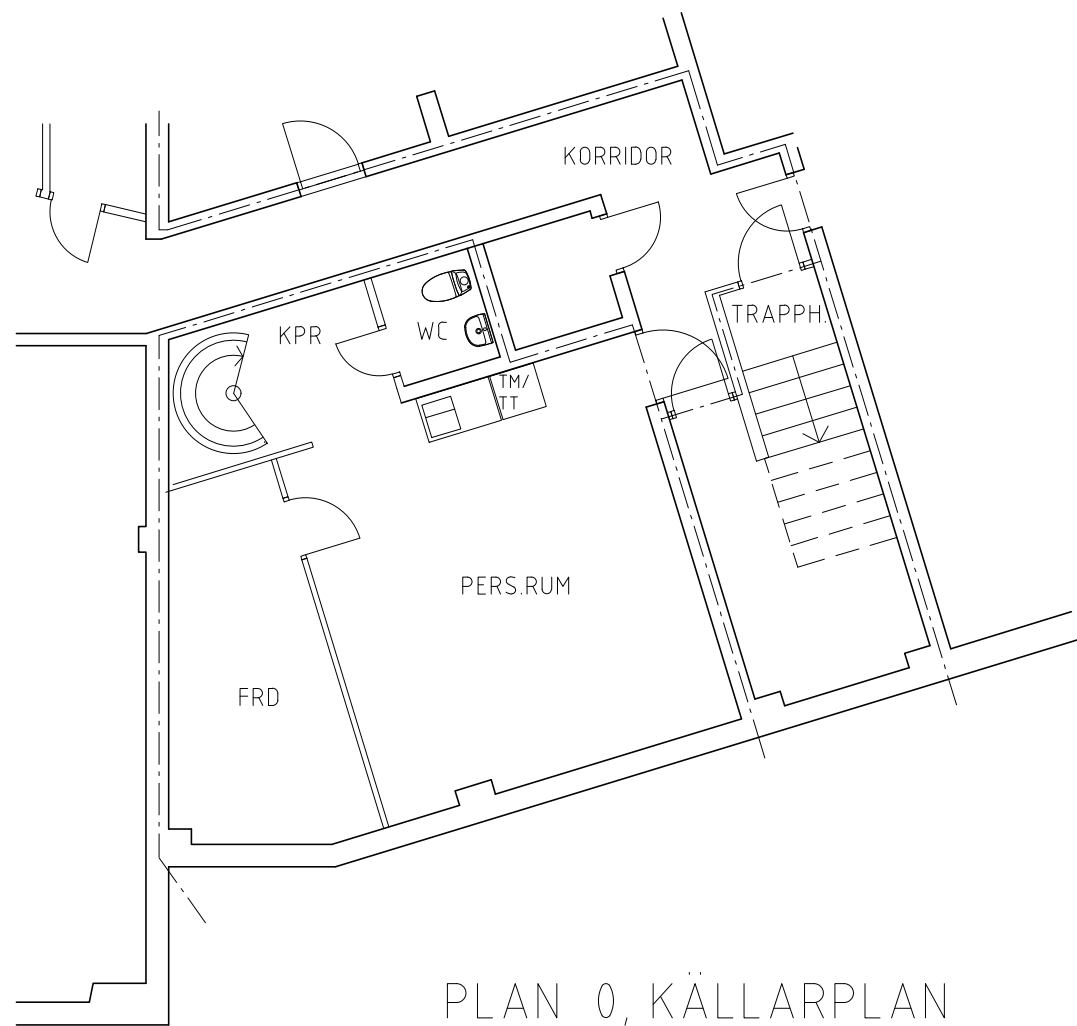



PLAN 0, KÄLLARPLAN

44,4KVM

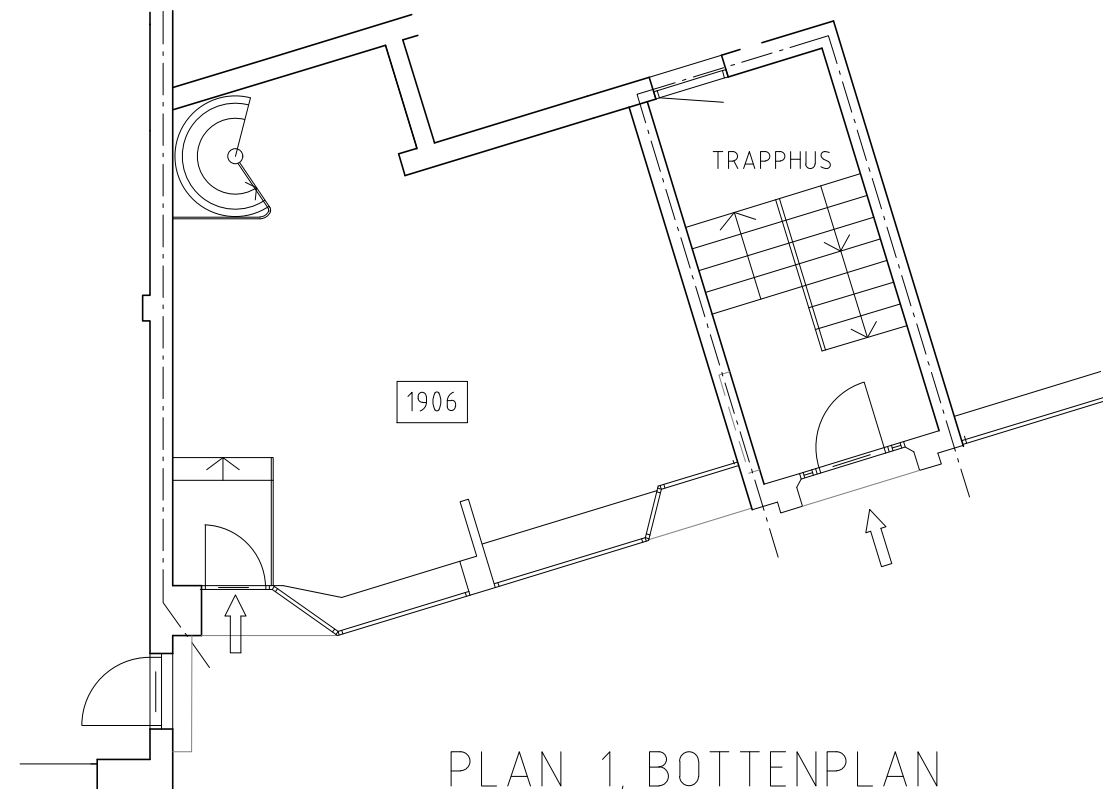

PLAN 1, BOTTENPLAN

40,5KVM

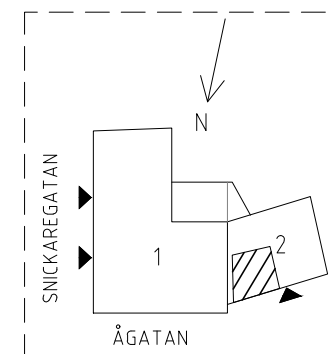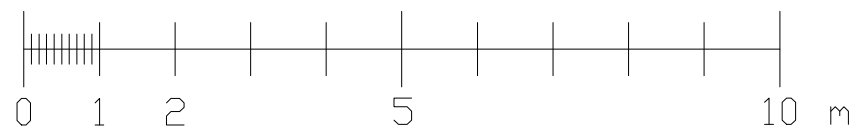

BET	ANT	ÄNDRINGEN AVSER	SIGN	DATUM
RELATIONSHANDLING				
KV BRAXEN 20 LINKÖPINGS KOMMUN				
CENTRIA AB Platensgatan 9c Box 58 581 02 Linköping				
		tel 013 - 25 36 61 fax 013 - 25 36 61		
UPPDRAG NR 2108	RITAD AV BT/ GH		HANDLÄGGARE Stefan Åhman	
DATUM 2024-02-23	ANSVARIG Stefan Åhman			
LOKAL 19-06 SNICKAREGATAN/ÅGATAN PLAN 0, KÄLLARPLAN, PLAN 1 BOTTENPLAN				
SKALA A3 = 1:100	NUMMER A30-1906			I BET