




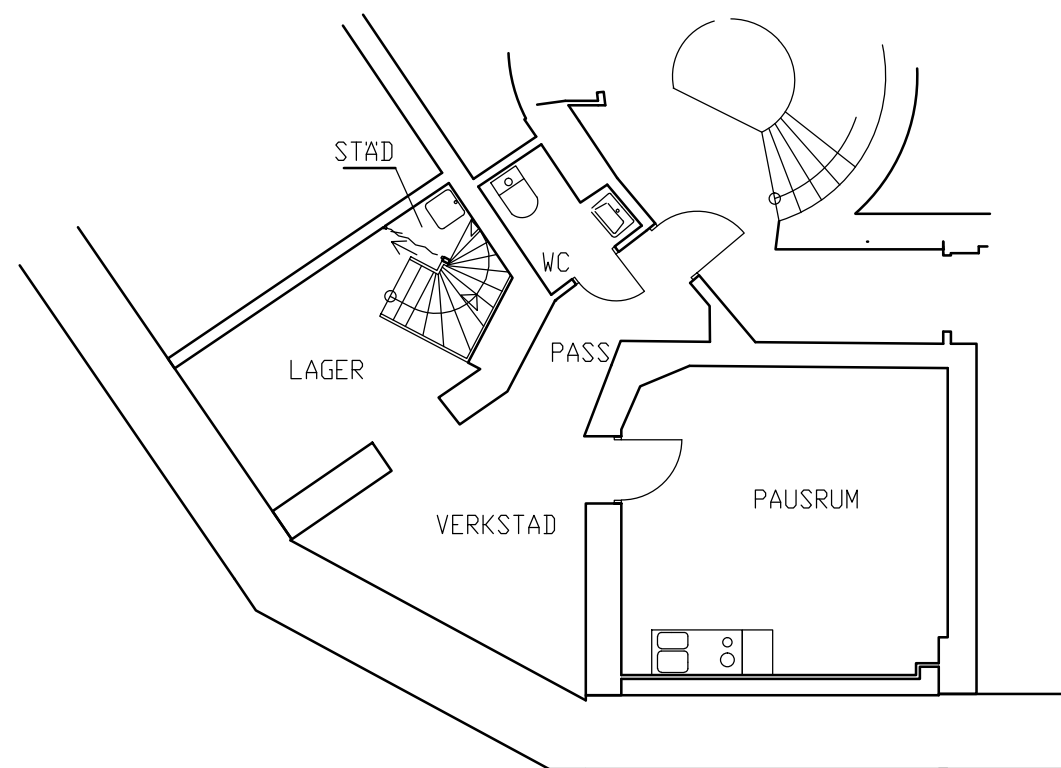

PLAN 1, KÄLLARPLAN

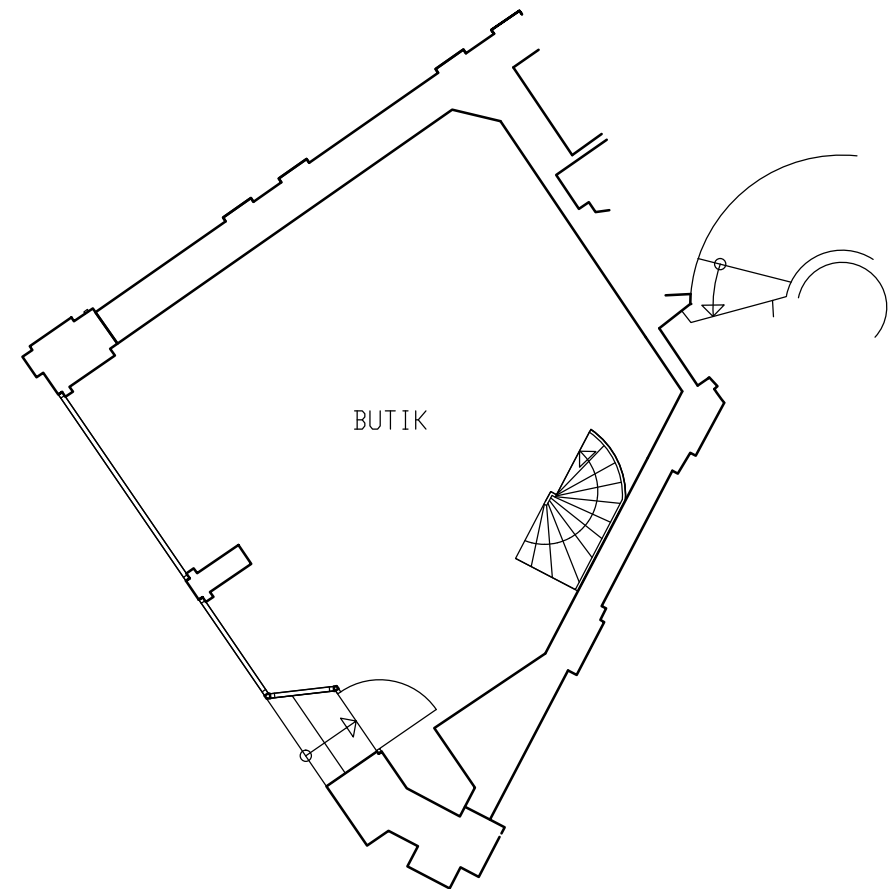

PLAN 2, GATUPLAN

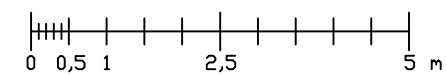

BET	ANT	ÄNDRINGEN AVSER	SIGN	DATUM
RELATIONSHANDLING				
DAHLIAN 8, LINKÖPING				
		LINDSTEN DAHLIAN 8 AB Klostergatan 26 582 23 Linköping tel 013 - 31 41 11 fax 013 - 12 08 00 e-mail eva@lindstens.se		
UPPDRAG NR	RITAD AV	HANDLÄGGARE		
DATUM	BT	EL		
2009	ANSVARIG			
LOKAL NR 36-25-0203				
TANNEFORSGATAN 1				
SKALA	NUMMER	I BET		
1:100	A0:0203			