
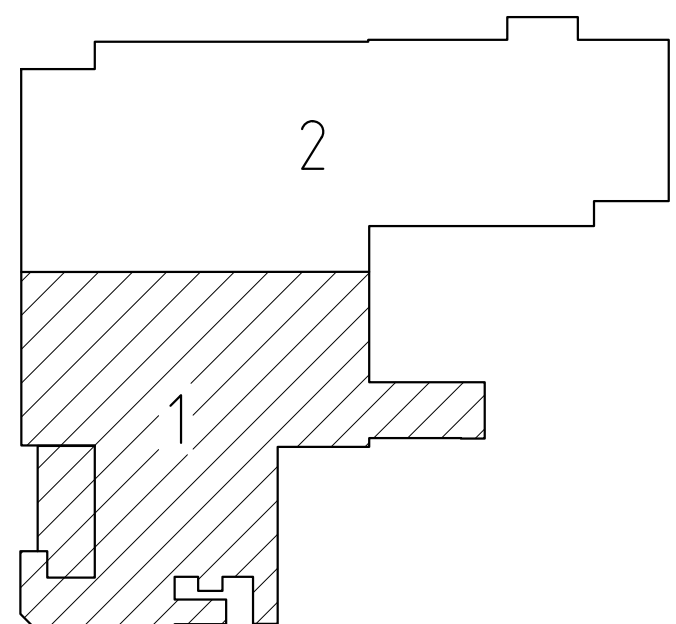


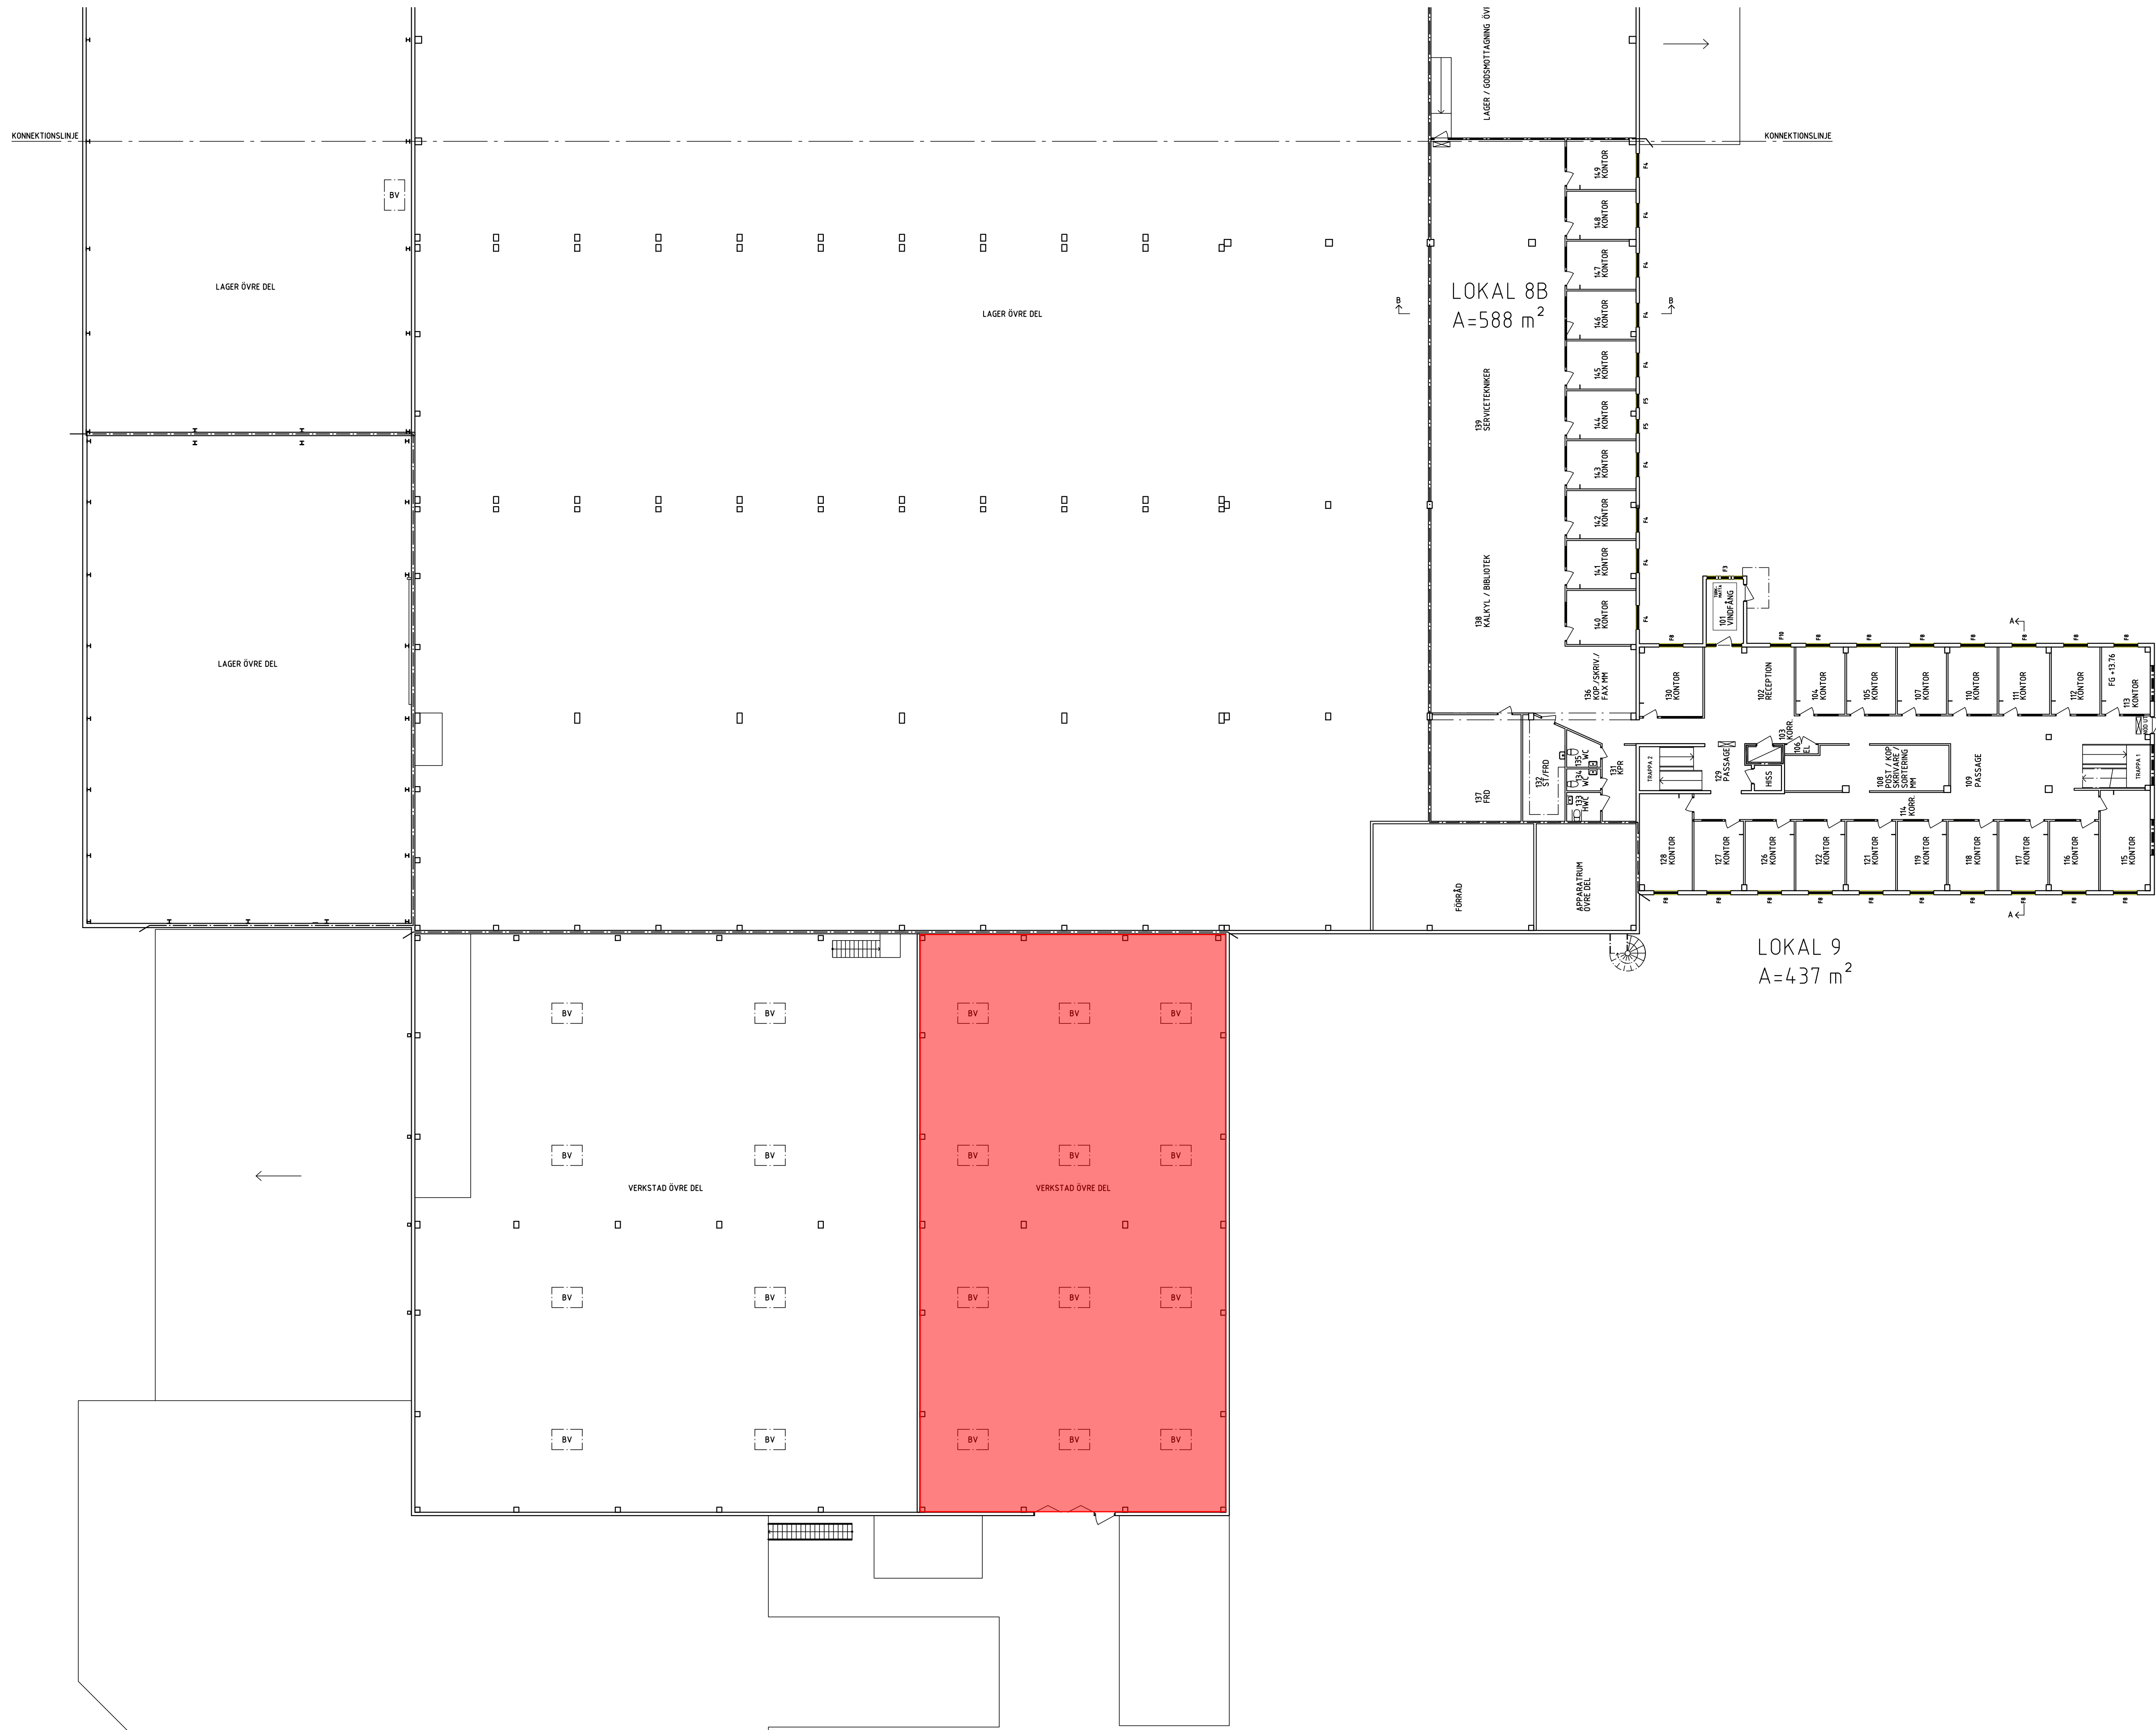

BET	ANT	ÄNDRINGEN AVSER	DATUM	SKN
RELATIONSHANDLING				
LINKÖPINGS KOMMUN KV. GUMSEN 44				
Sonark Arkitektkontor AB				
Klostergatan 12 582 23 Linköping tfn 013-12 90 10 fax 013-13 11 04 www.sonark.se				
UPPDRAGNR 0361	RITAD/KONSTR AV RF		HANDLÄGGARE AI	
DATUM 090327	ANSVARIG			
PLAN 2 OCH TAKPLAN DEL 1				
SKALA 1:200	NUMMER A309:201			BET