
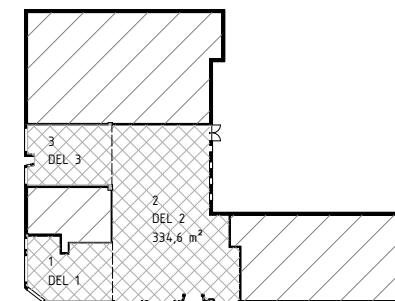


FÖRKLARINGAR

ALL MÅTT KONTROLLERAS PÅ PLATS.

- INGÅR EJ I LOKALYTA
- INKLÄDNAD PELARE
- BEF. PELARE
- ÖPPNING
- UT UNDERTAKSHÖJD ÖVER FÄRDIGT GOLV

AREABERÄKNING LOA	
DEL 1	ca 87,5 kvm
DEL 2	ca 334,6 kvm
DEL 3	ca 85,2 kvm
LOA TOTALT	ca 507,3 kvm

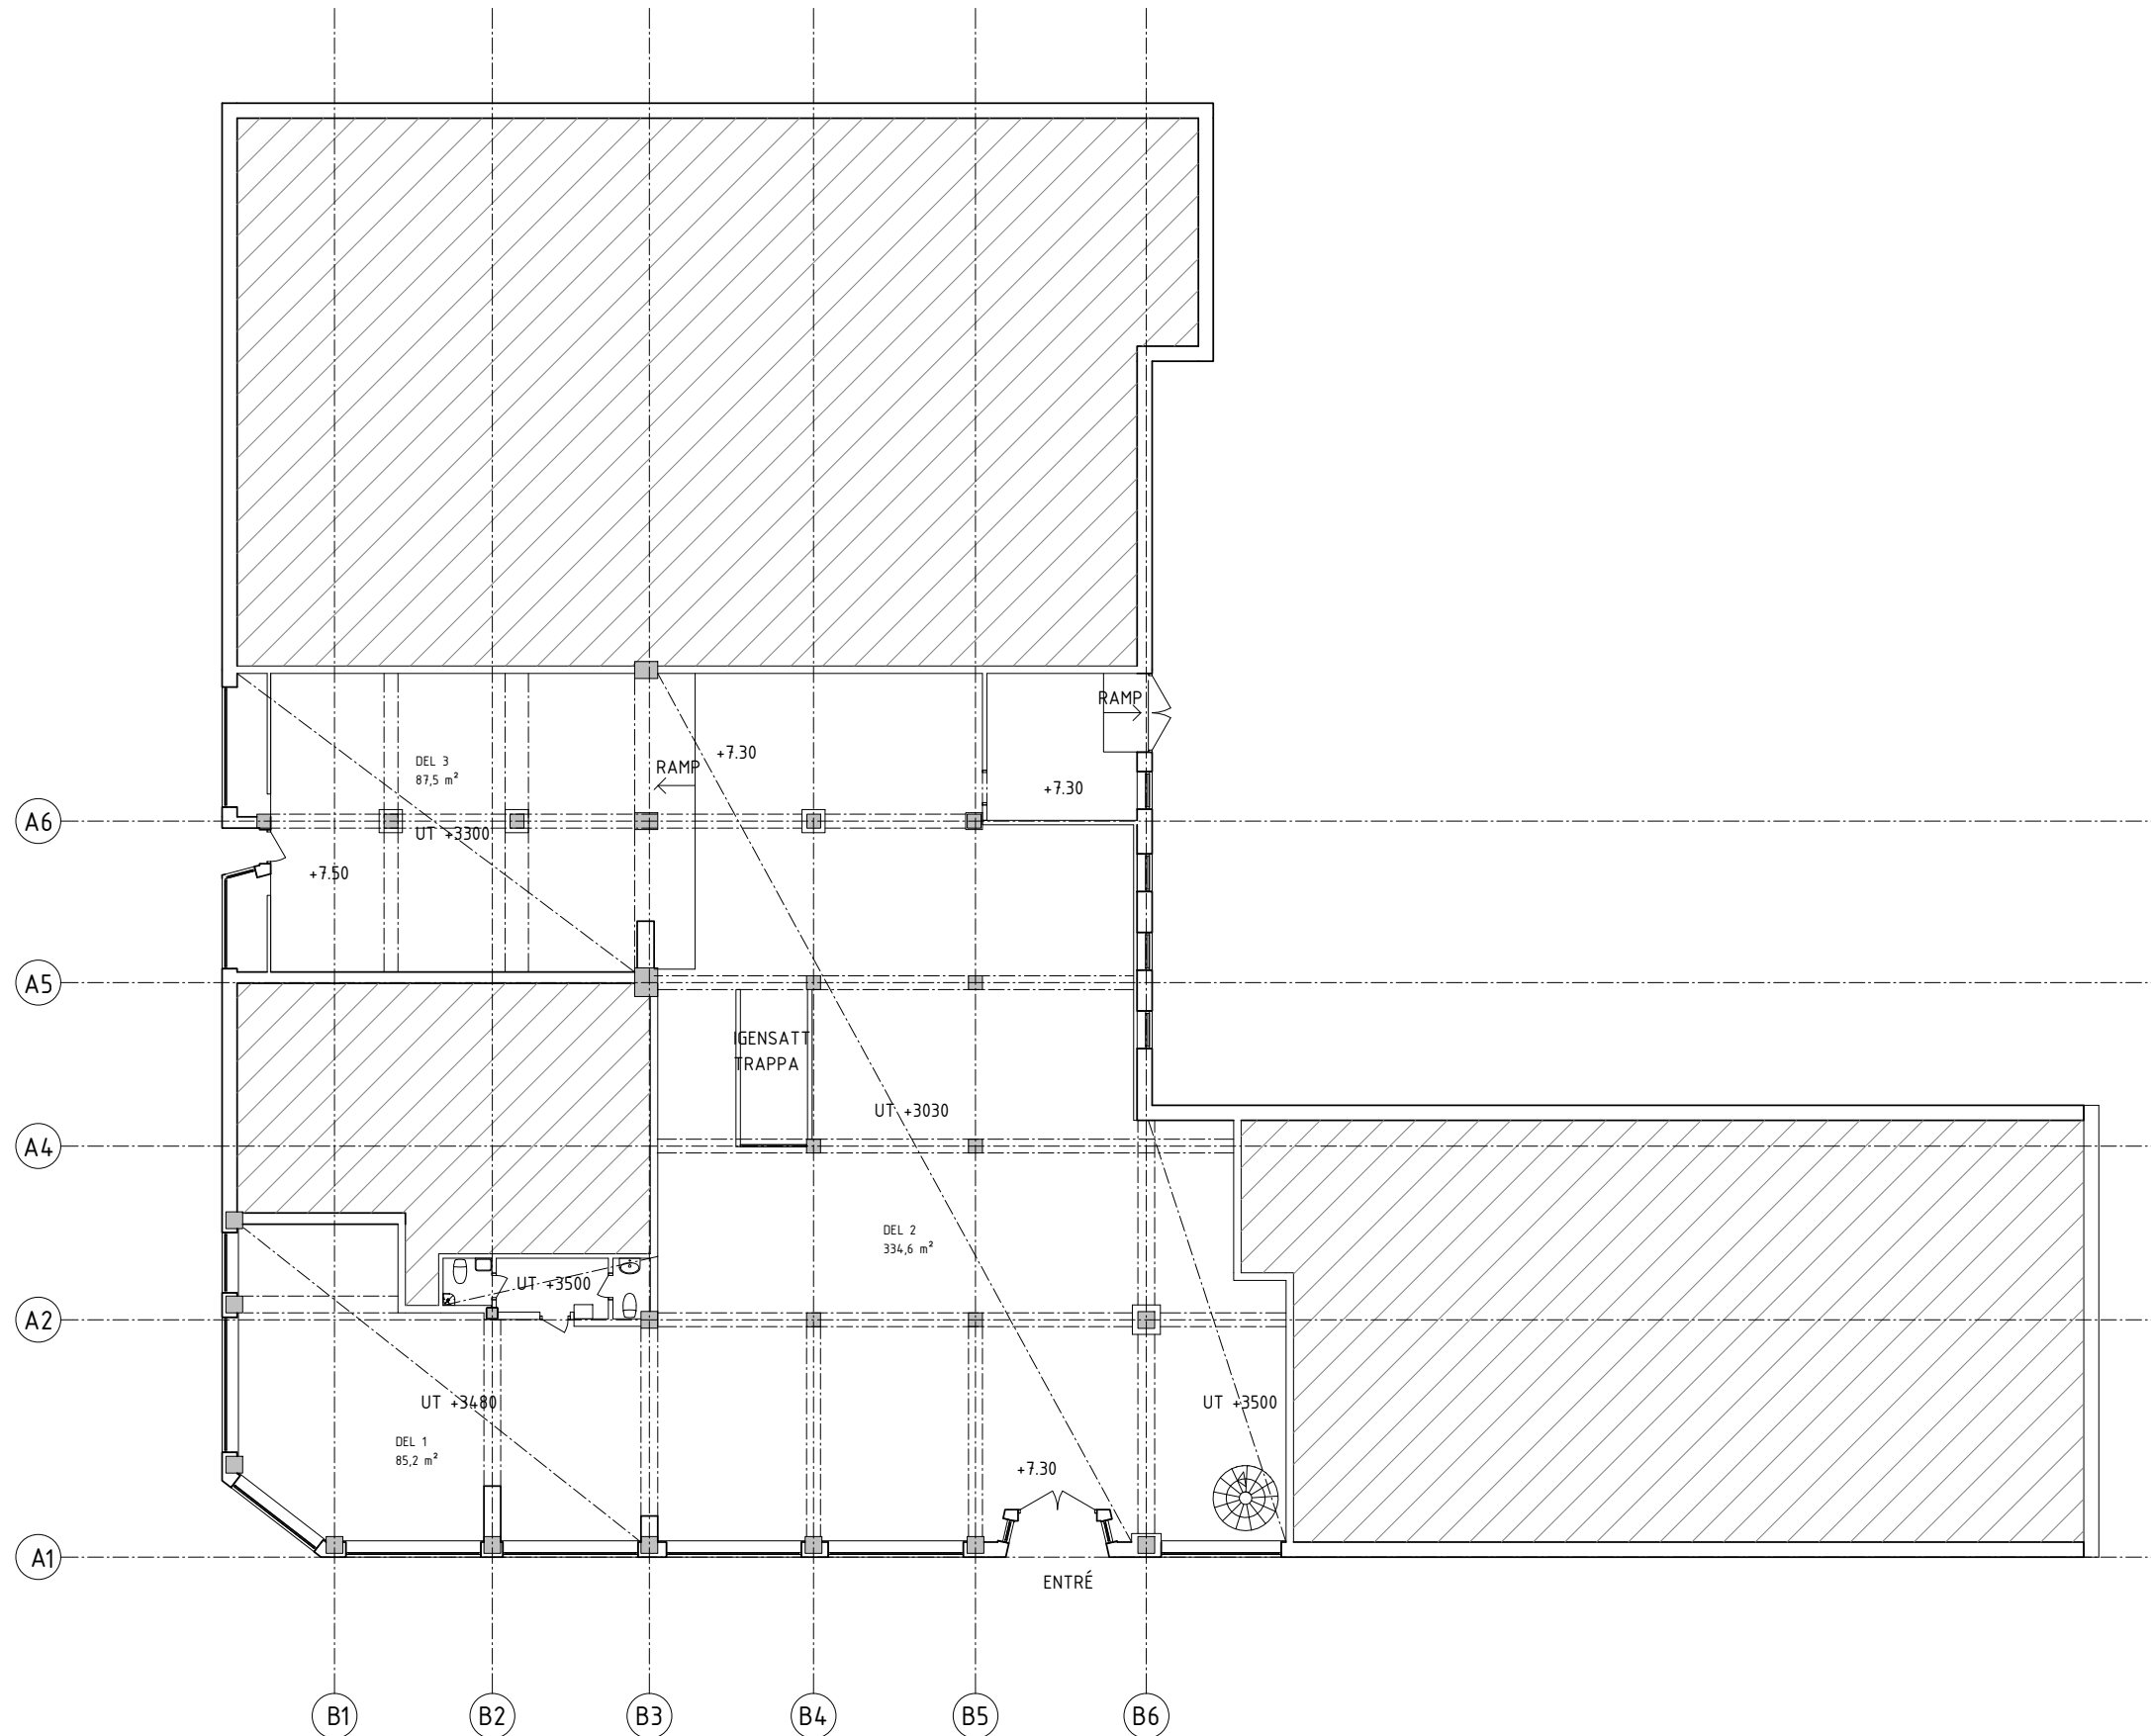

ORIENTERINGSFIGUR

BET	ÄNDRINGEN AVSER	DATUM	SIGN
RELATIONSHANDLING			
TORGGATAN 20A			
KV. APOTEKAREN NR.14			
neobo			
 WAHLROS ARKITEKTUR I FOKUS AB			
A WAHLROS ARKITEKTUR I FOKUS AB		tel. 08-480 47 85	
UPPDRAG NR 200036	RITADKONSTR. AV B.K.	HANDLÄGGARE L.L.	
DATUM 2023-10-25	ANSVARIG F.B.		
INMÄTTNING AV LOKAL PLAN, BOTTENVÄNING			
SKALA A1 1:100 A3 1:200	NUMMER A-40-02	BET	

SKALA 1:100

METER

0 1 2 5 10