



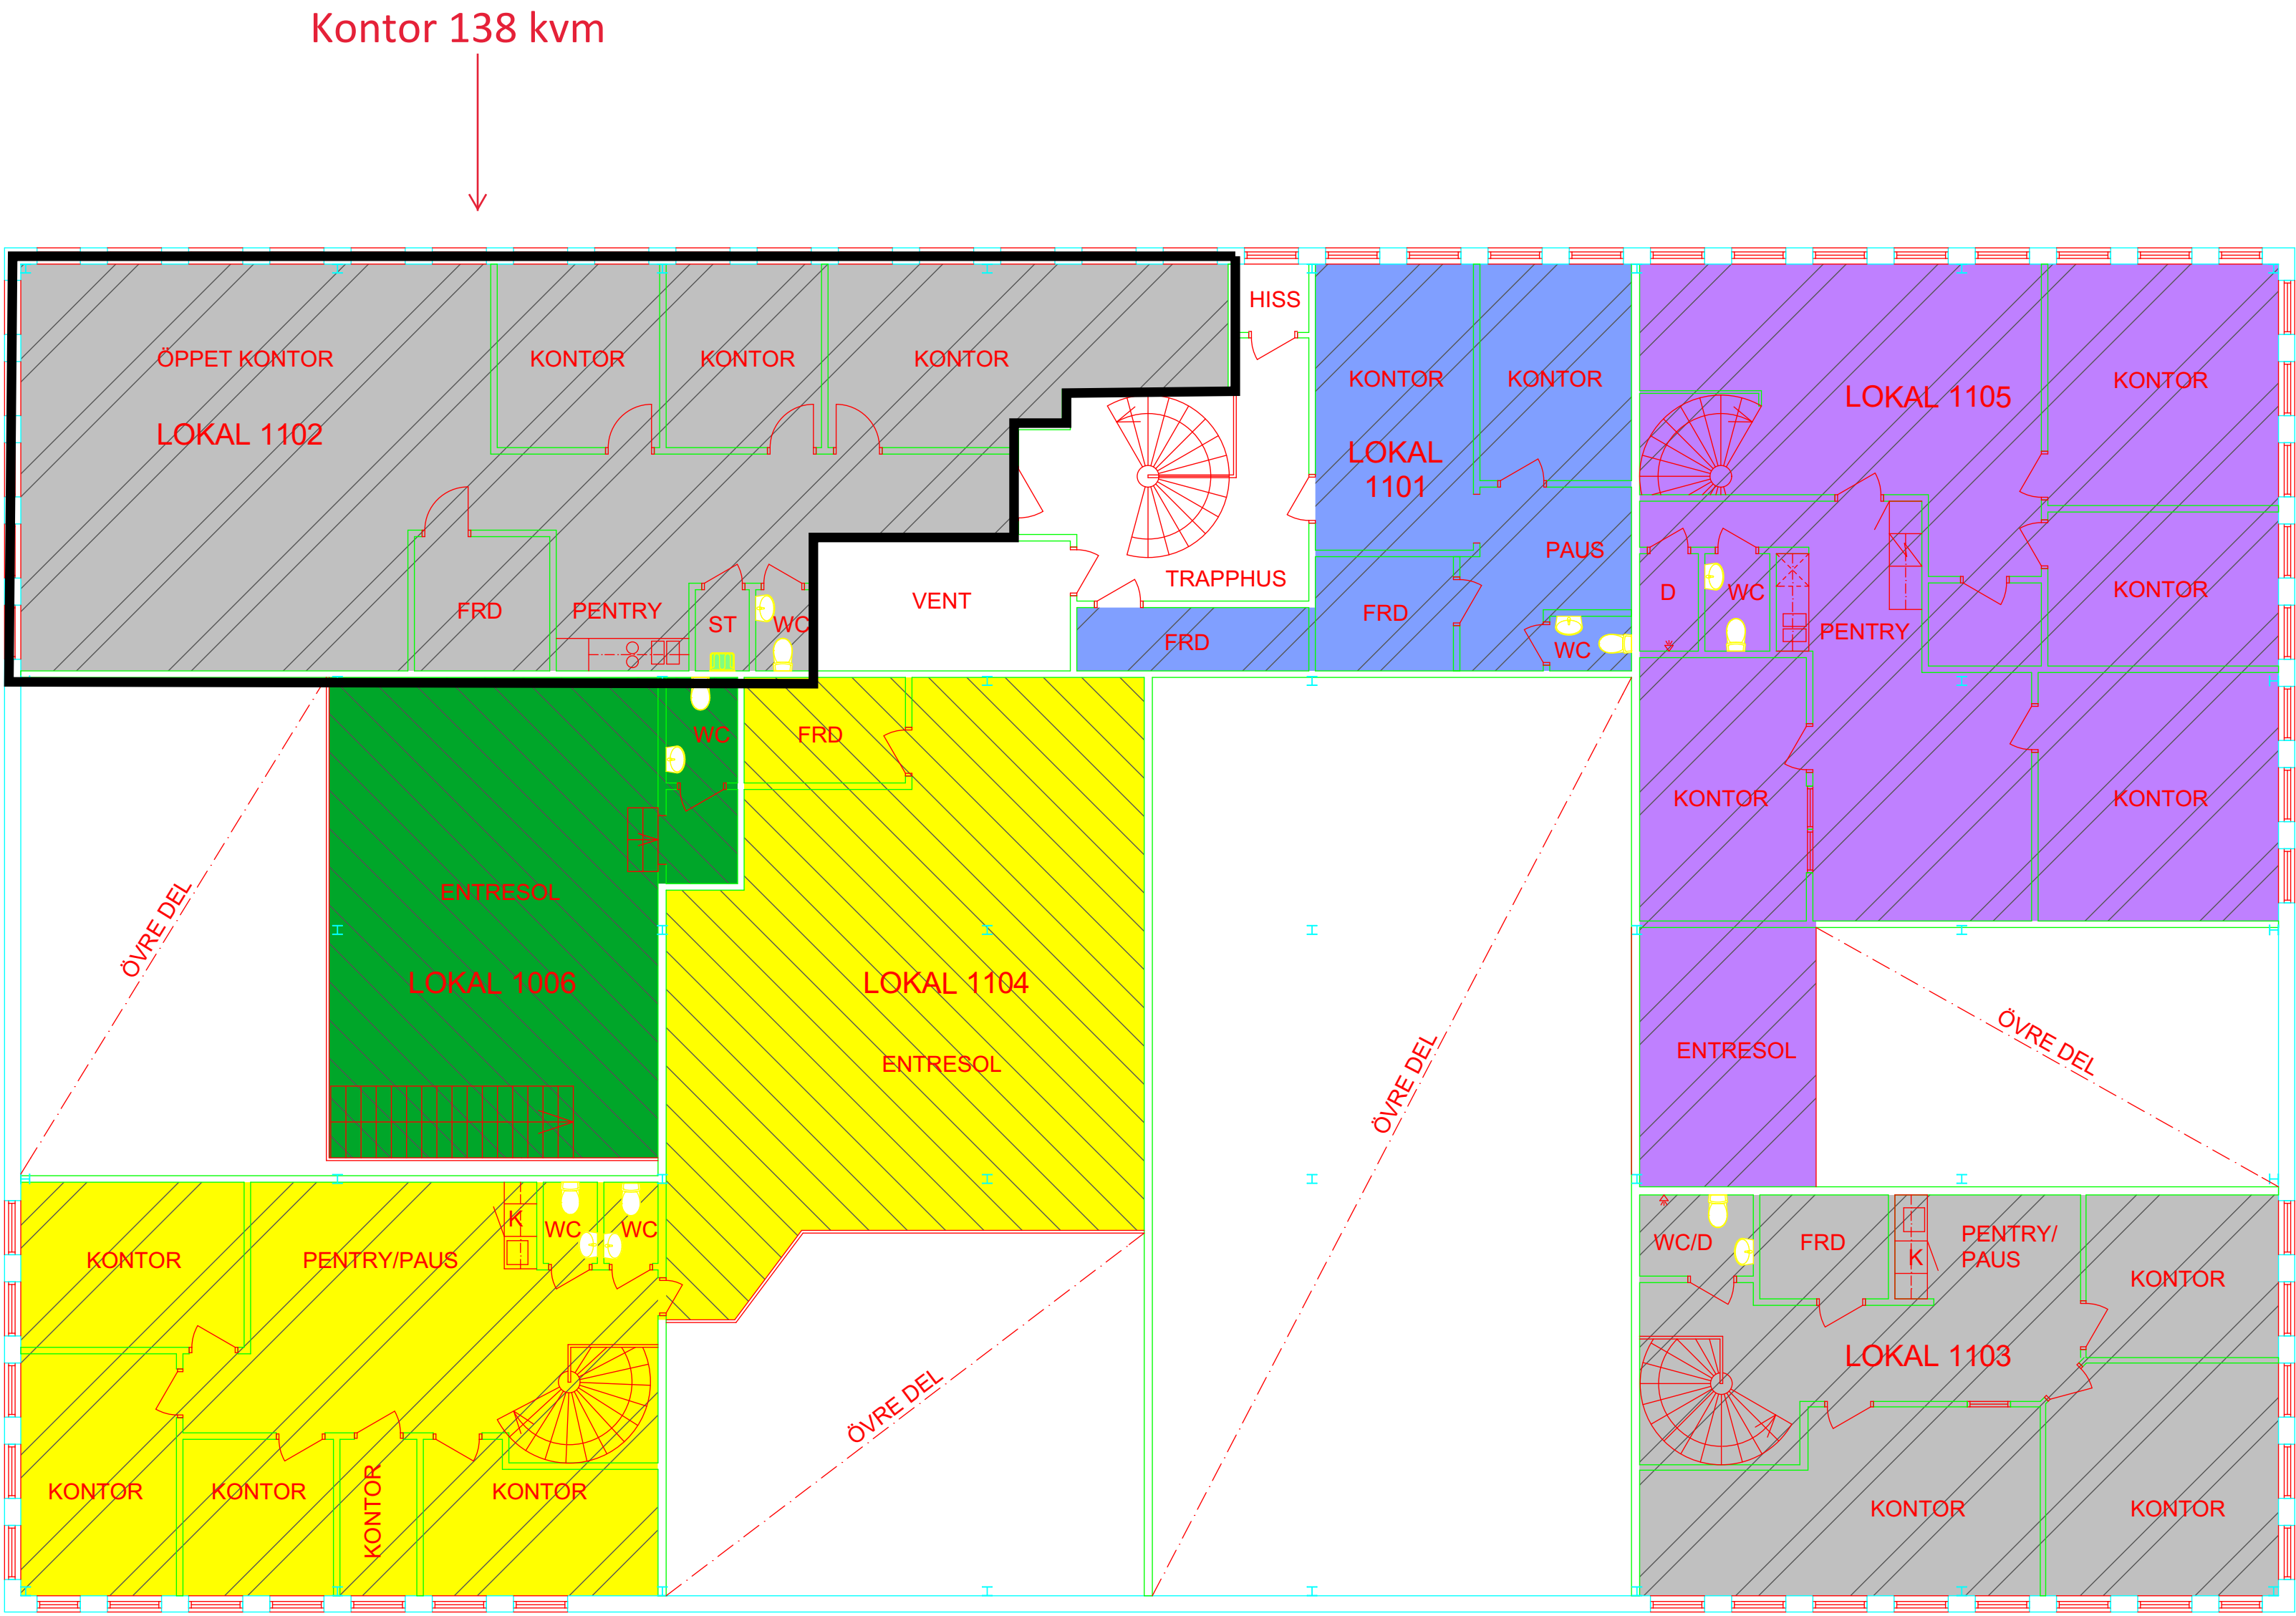

FÖRESKRIFTER o FÖRKLARINGAR

KULÖRER	SKRAFFERINGAR
	VAKANT
	LAGER
	ÖVRIGT
	KONTOR
	INDUSTRI
	HANDEL

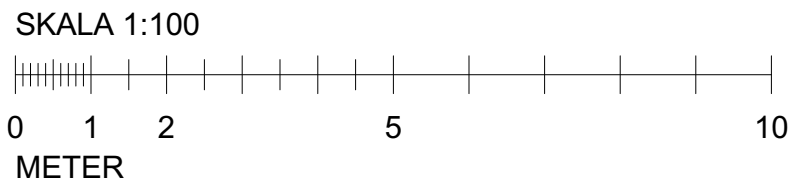

BET	ANT	ÄNDRING AVSER		DATUM	SIGN
RELATIONSHANDLING 2017-05-18					
KV. SKÅLBY, HUS A-H					
JÄRFÄLLA KOMMUN					
VIZ Arkitektkontor AB		tel.nr. 08 - 55 69 19 00			
K					
V/S					
Sp					
E					
B					
UPPDRAG NR		RITAD AV		HANDLÄGGARE	
		H. FRONDELL		J. LARSSON	
DATUM		ANSVÄRIG			
17-10-12		A. LINDQVIST			
HUS F					
PLAN 2, 1tr					
RELATION SAMT					
YTA HYRESGÄSTER					
SKALA		NUMMER			BET
A3 - 1:100 A4 - 1:200		A-40.1-F12			