


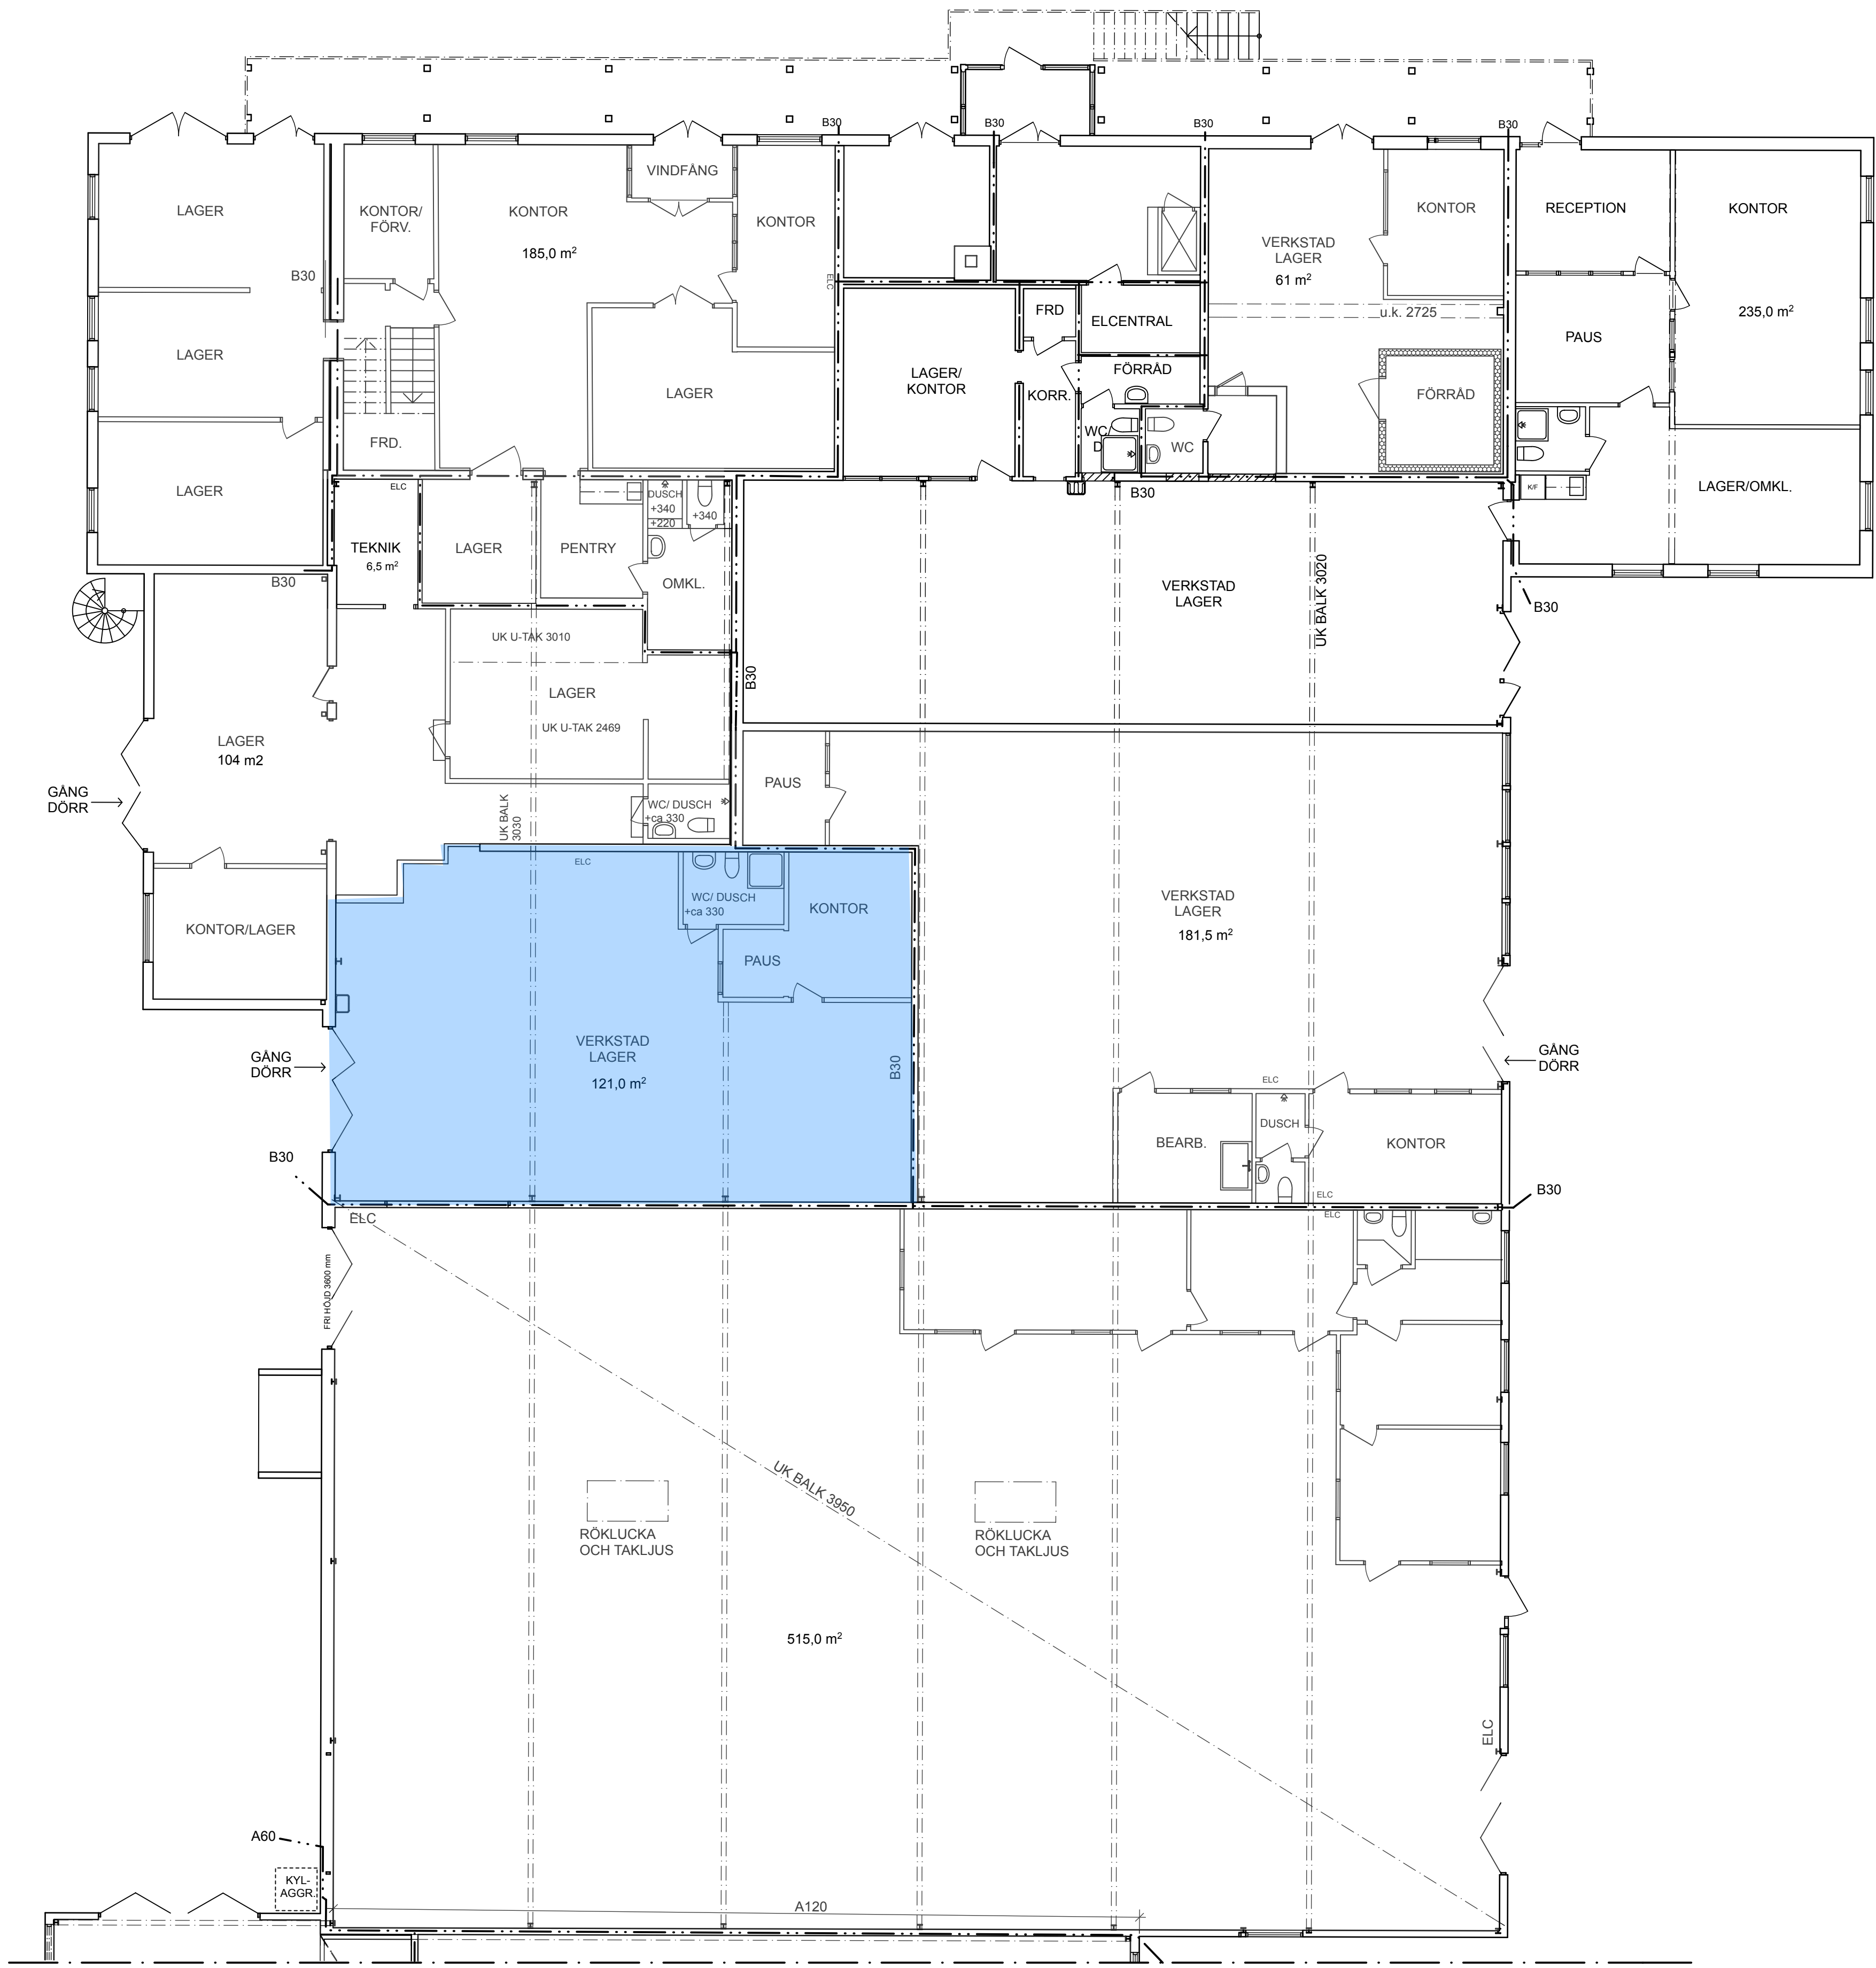

PLAN 1 NORRA DELEN
SKALA 1:100 (A1), 1:200 (A3)

A	-	REV. ENL UPPMÄTN. BRANDCELLER	CLA	2010-10-18
BET	ANT	ÄNDRINGEN AVSER	SIGN	DATUM

RELATIONSHANDLING

NORRA DELEN

SÖDRA DELEN

A2

A

A1

B

C

D

E

N

Båtyxan 1, MALMÖ

Mileway

UPPDRAG NR	RITAD AV	HANDLAGGARE
-	HE/CLA	
DATUM	ANSVARIG	
2009-11-03	BORIS WALL	

PLAN VÄNING 1: NORRA DELEN
BYGGNAD A, B, C
LOKALER

SKALA	NUMMER	BET
1:100 (A1) 1:200 (A3)	A-99.1-011	A