




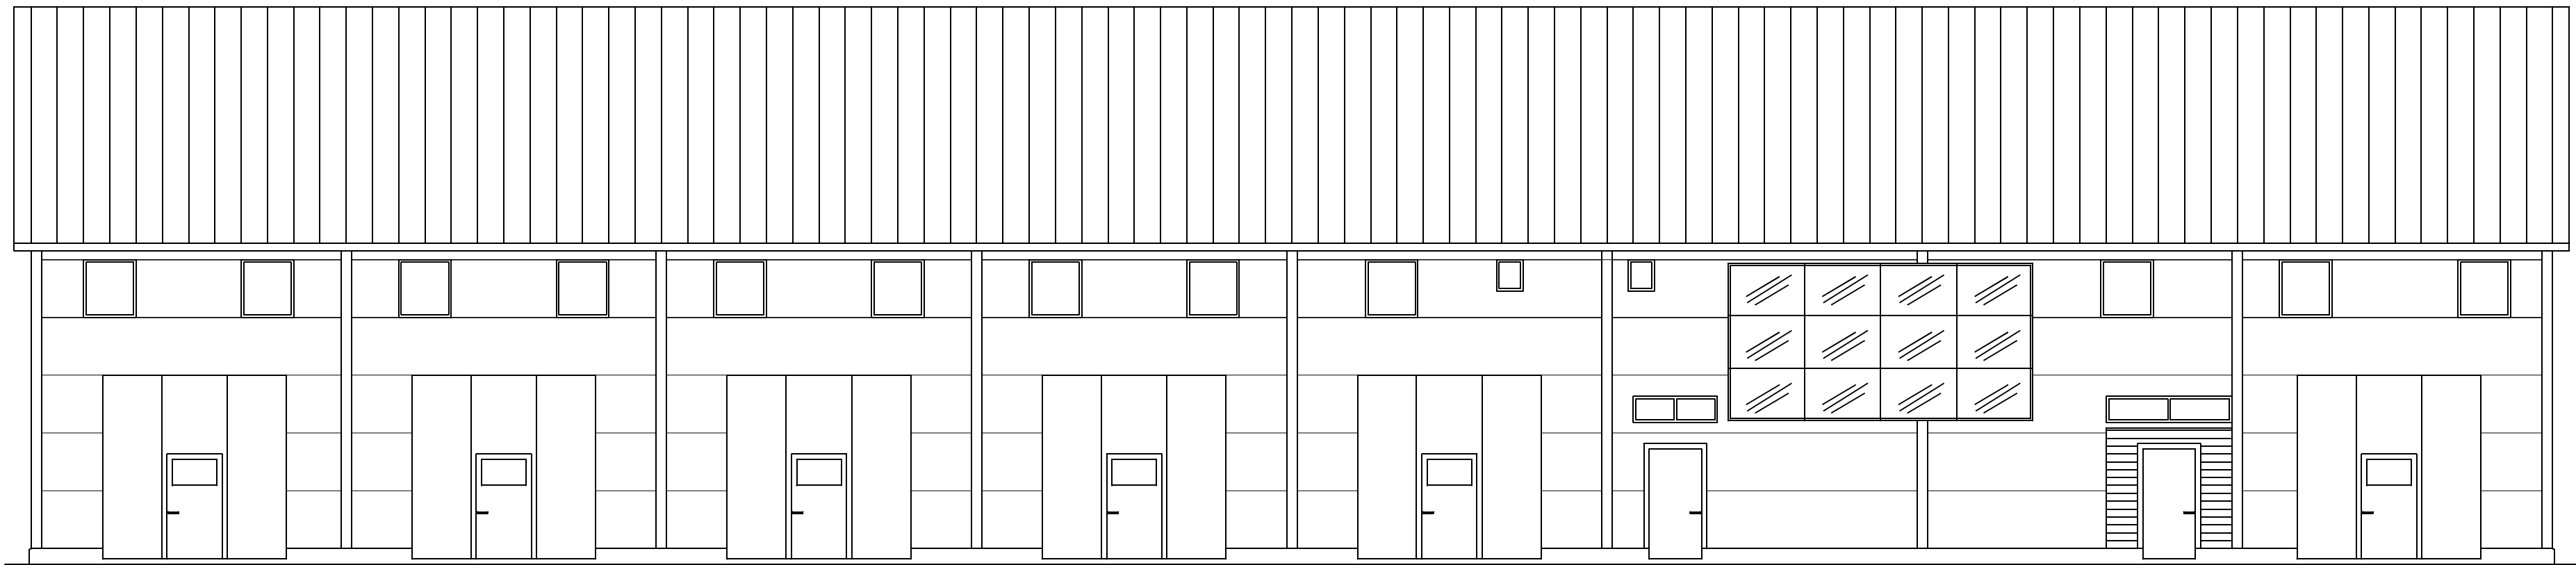


Fasad NÖRR

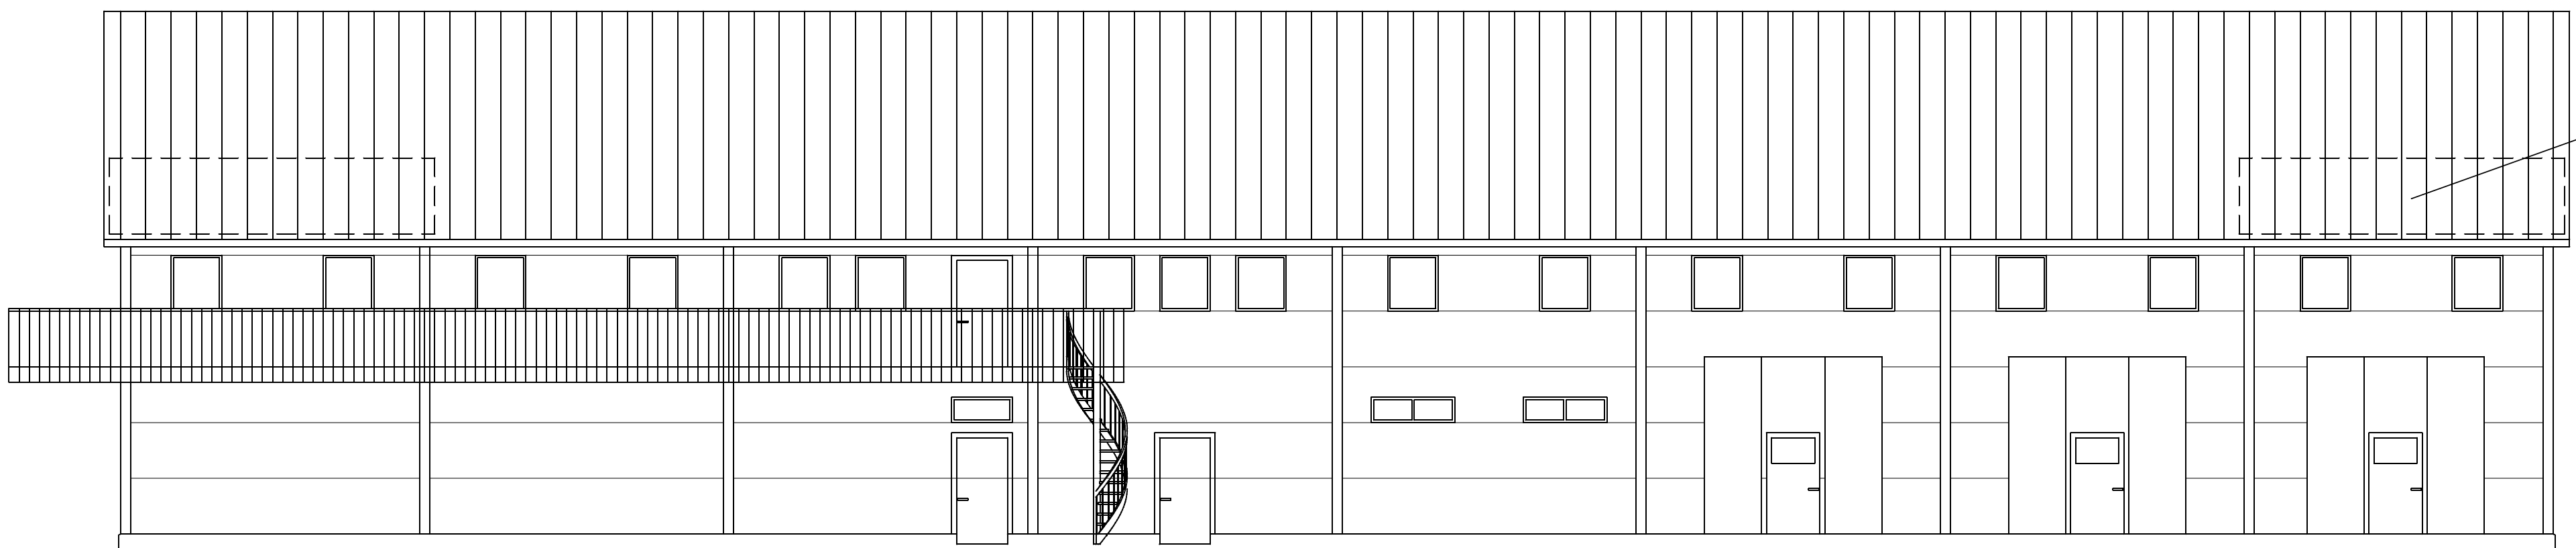


Fasad SÖDER

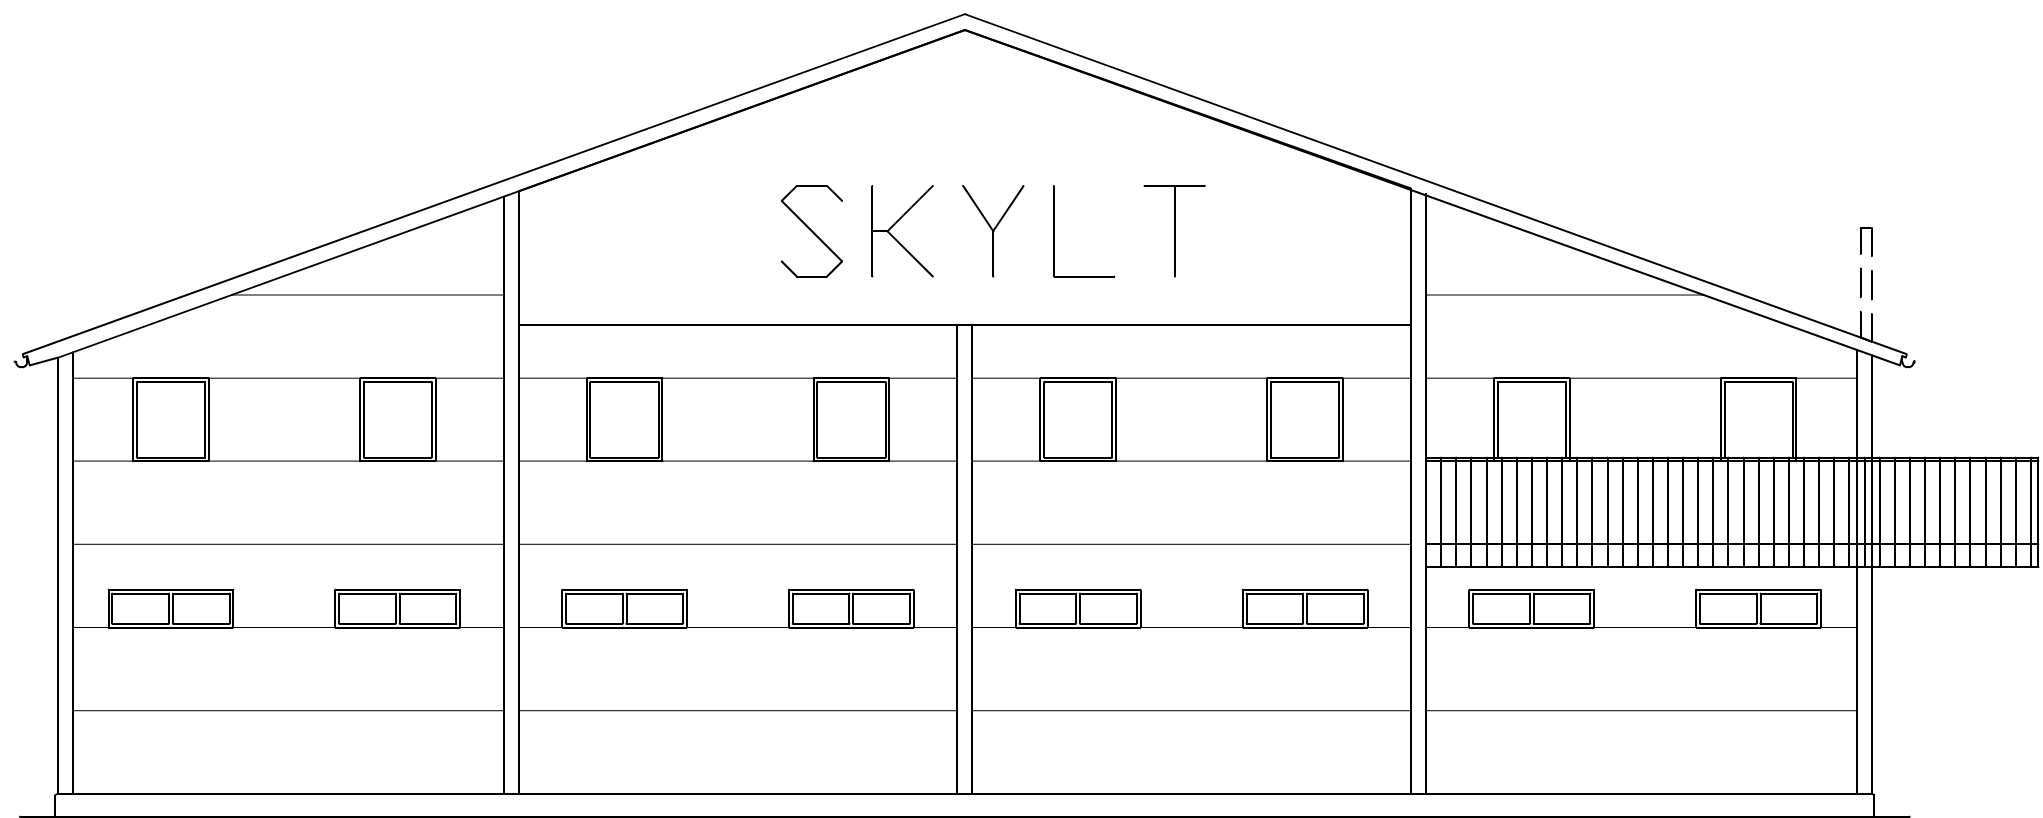

Fasad VÄSTER

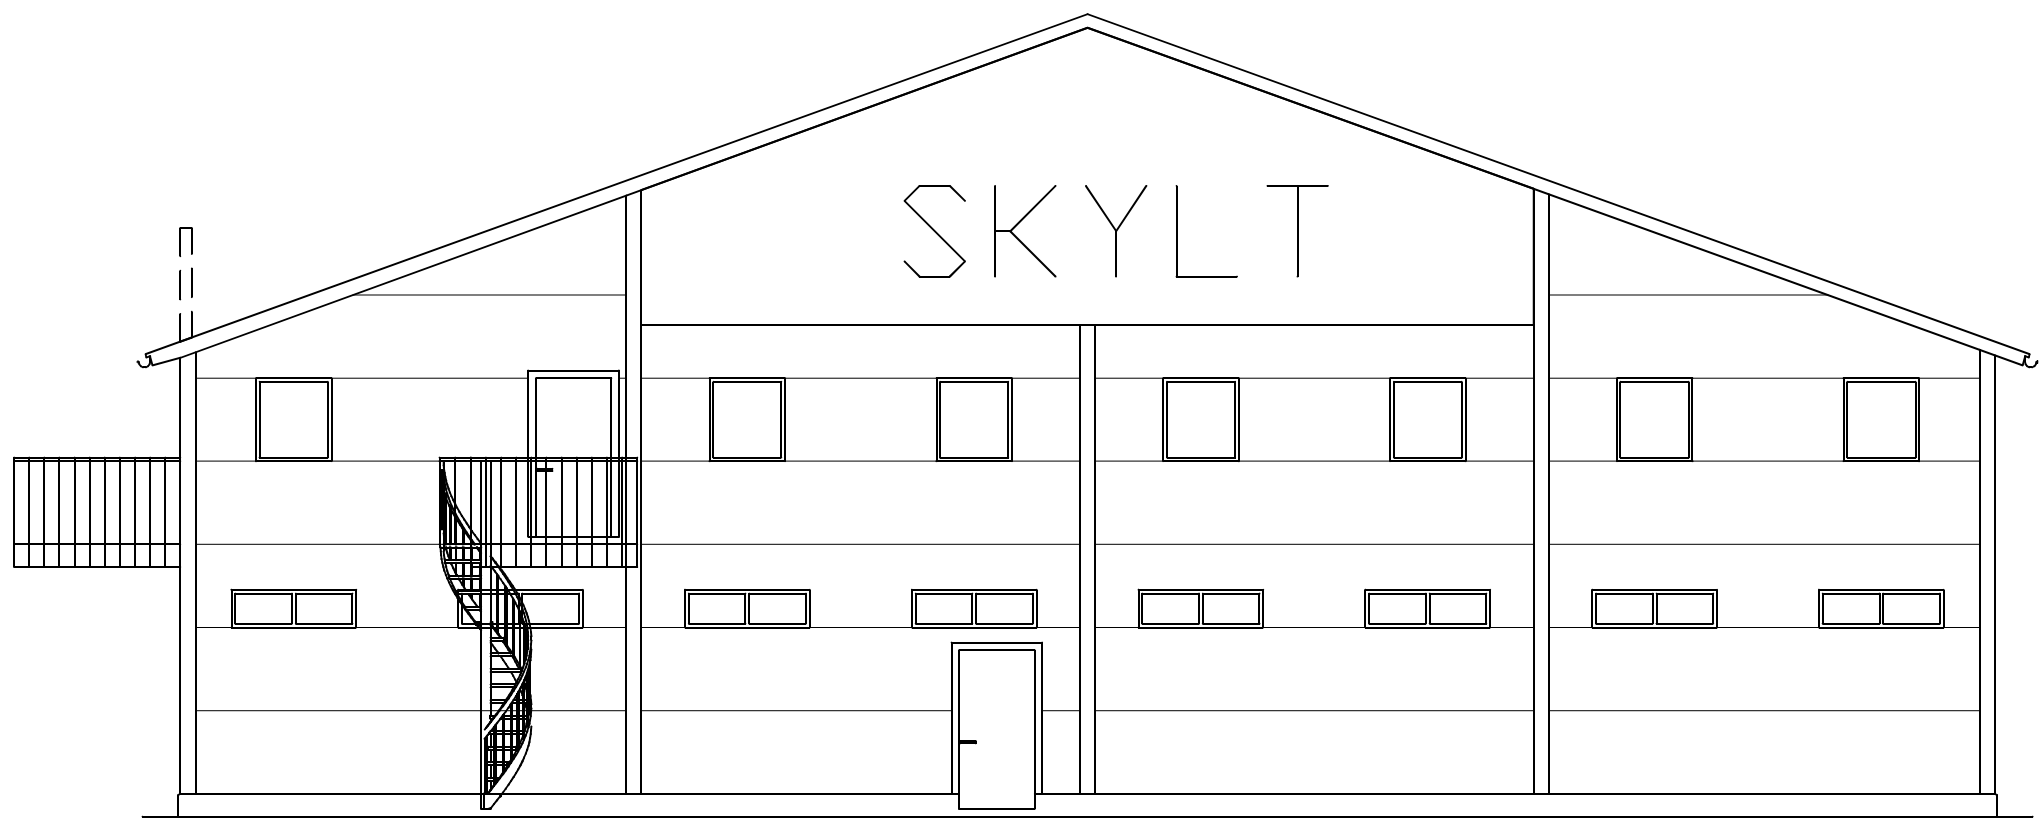

Fasad ÖSTER

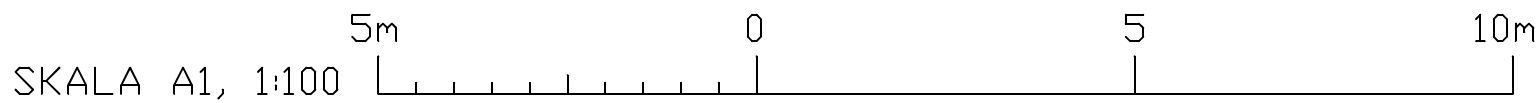

		RELATIONSHANDLING	2021-11-05	DAE
REV	ANT	ÄNDRINGEN AVSER	DATUM	SIGN
RELATIONSHANDLING				
EF Pl&t AB				
Gamlemark 762		Tel 046-30 79 60		
225 93 Lund				
UPPDRAGNR		RITAD AV	HANDLAGGARE	
		Dan-Åke Engqvist		
DATUM		ANSVARIG		
2020-11-20		Thore Egard		
Änsvala 2:132				
Staffanstorps kommun				
FASADER				
SKALA A1		SKALA A3	NUMMER	OriginalFormat: A3
1:100		1:200	A100	REV