


FÖRKLARINGAR

MODELLEN DIGITALISERAD AV FIRETECH/SUNDELL
ARKITEKTER.
MODELLENS PLACERING OCH ORENTERING ÄR JUSTERAD
ENLIGT INMÄTNING UTFÖRD AV TEDDOLUTEN UNDER 2012.
MODELLEN LIGGER I LOKALT KOORDINATSYSTEM.
MODELLER FÖR FASTIGHETER INOM FÖRELLEN 11 ÄR
INBORDIGES PLACERADE ENLIGT OVANFÖRD INMÄTNING.
INMÄTNINGSUNDERLAGET LIGGER SOM BLOCK I EDET
LAGER. INMÄTNINGENS ORIGINALLÄG LIGGER I SWEREF 99.





BET	ANT	ÄNDRINGEN AVSER	DATUM	SIGN
-----	-----	-----------------	-------	------

RELATIONSHANDLING

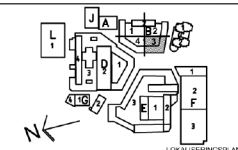

FORELLEN 11

FASTIGHET NR 1105	BYGGEN NR 01	PROJEKTR A	PROJEKTERAD AV HUGE
A HMKV ARKITEKTER			
-	-	-	-
-	-	-	-
UPPDRAG NR	UTFÖRARNUMMER	ANMÄLNING	ANMÄLNING
2019-04-01	MB	M. BAELING	M. BAELING
PROJEKTERINGSANSVARIG MARTA BAELING			
FORELLEN 11			
PLAN 2 - HUS B			
DEL 3			
PLANRITNING			
SKALA	RITNINGSRUMMER	BET	
A1 1:100 A3 1:200	A400-10203-110601	-	

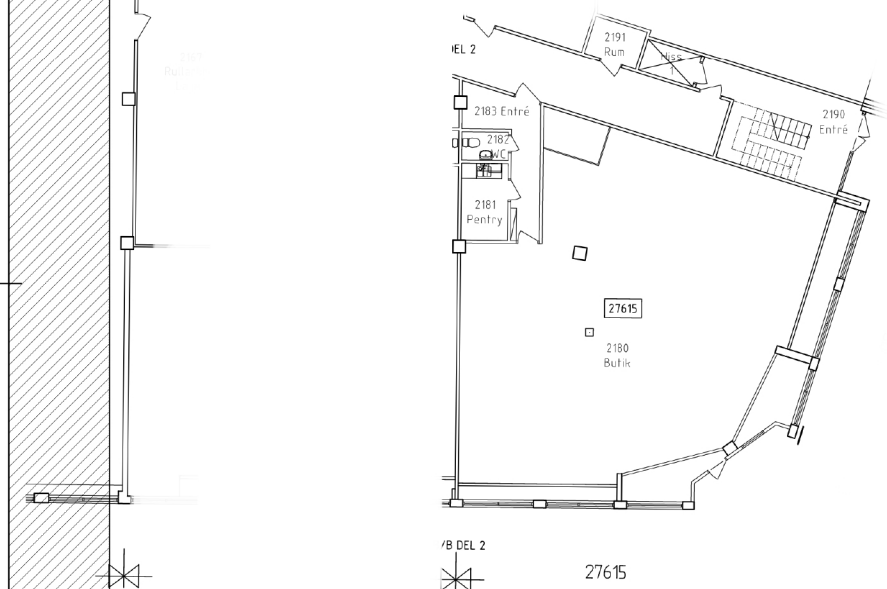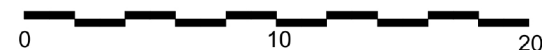

LAGER: