


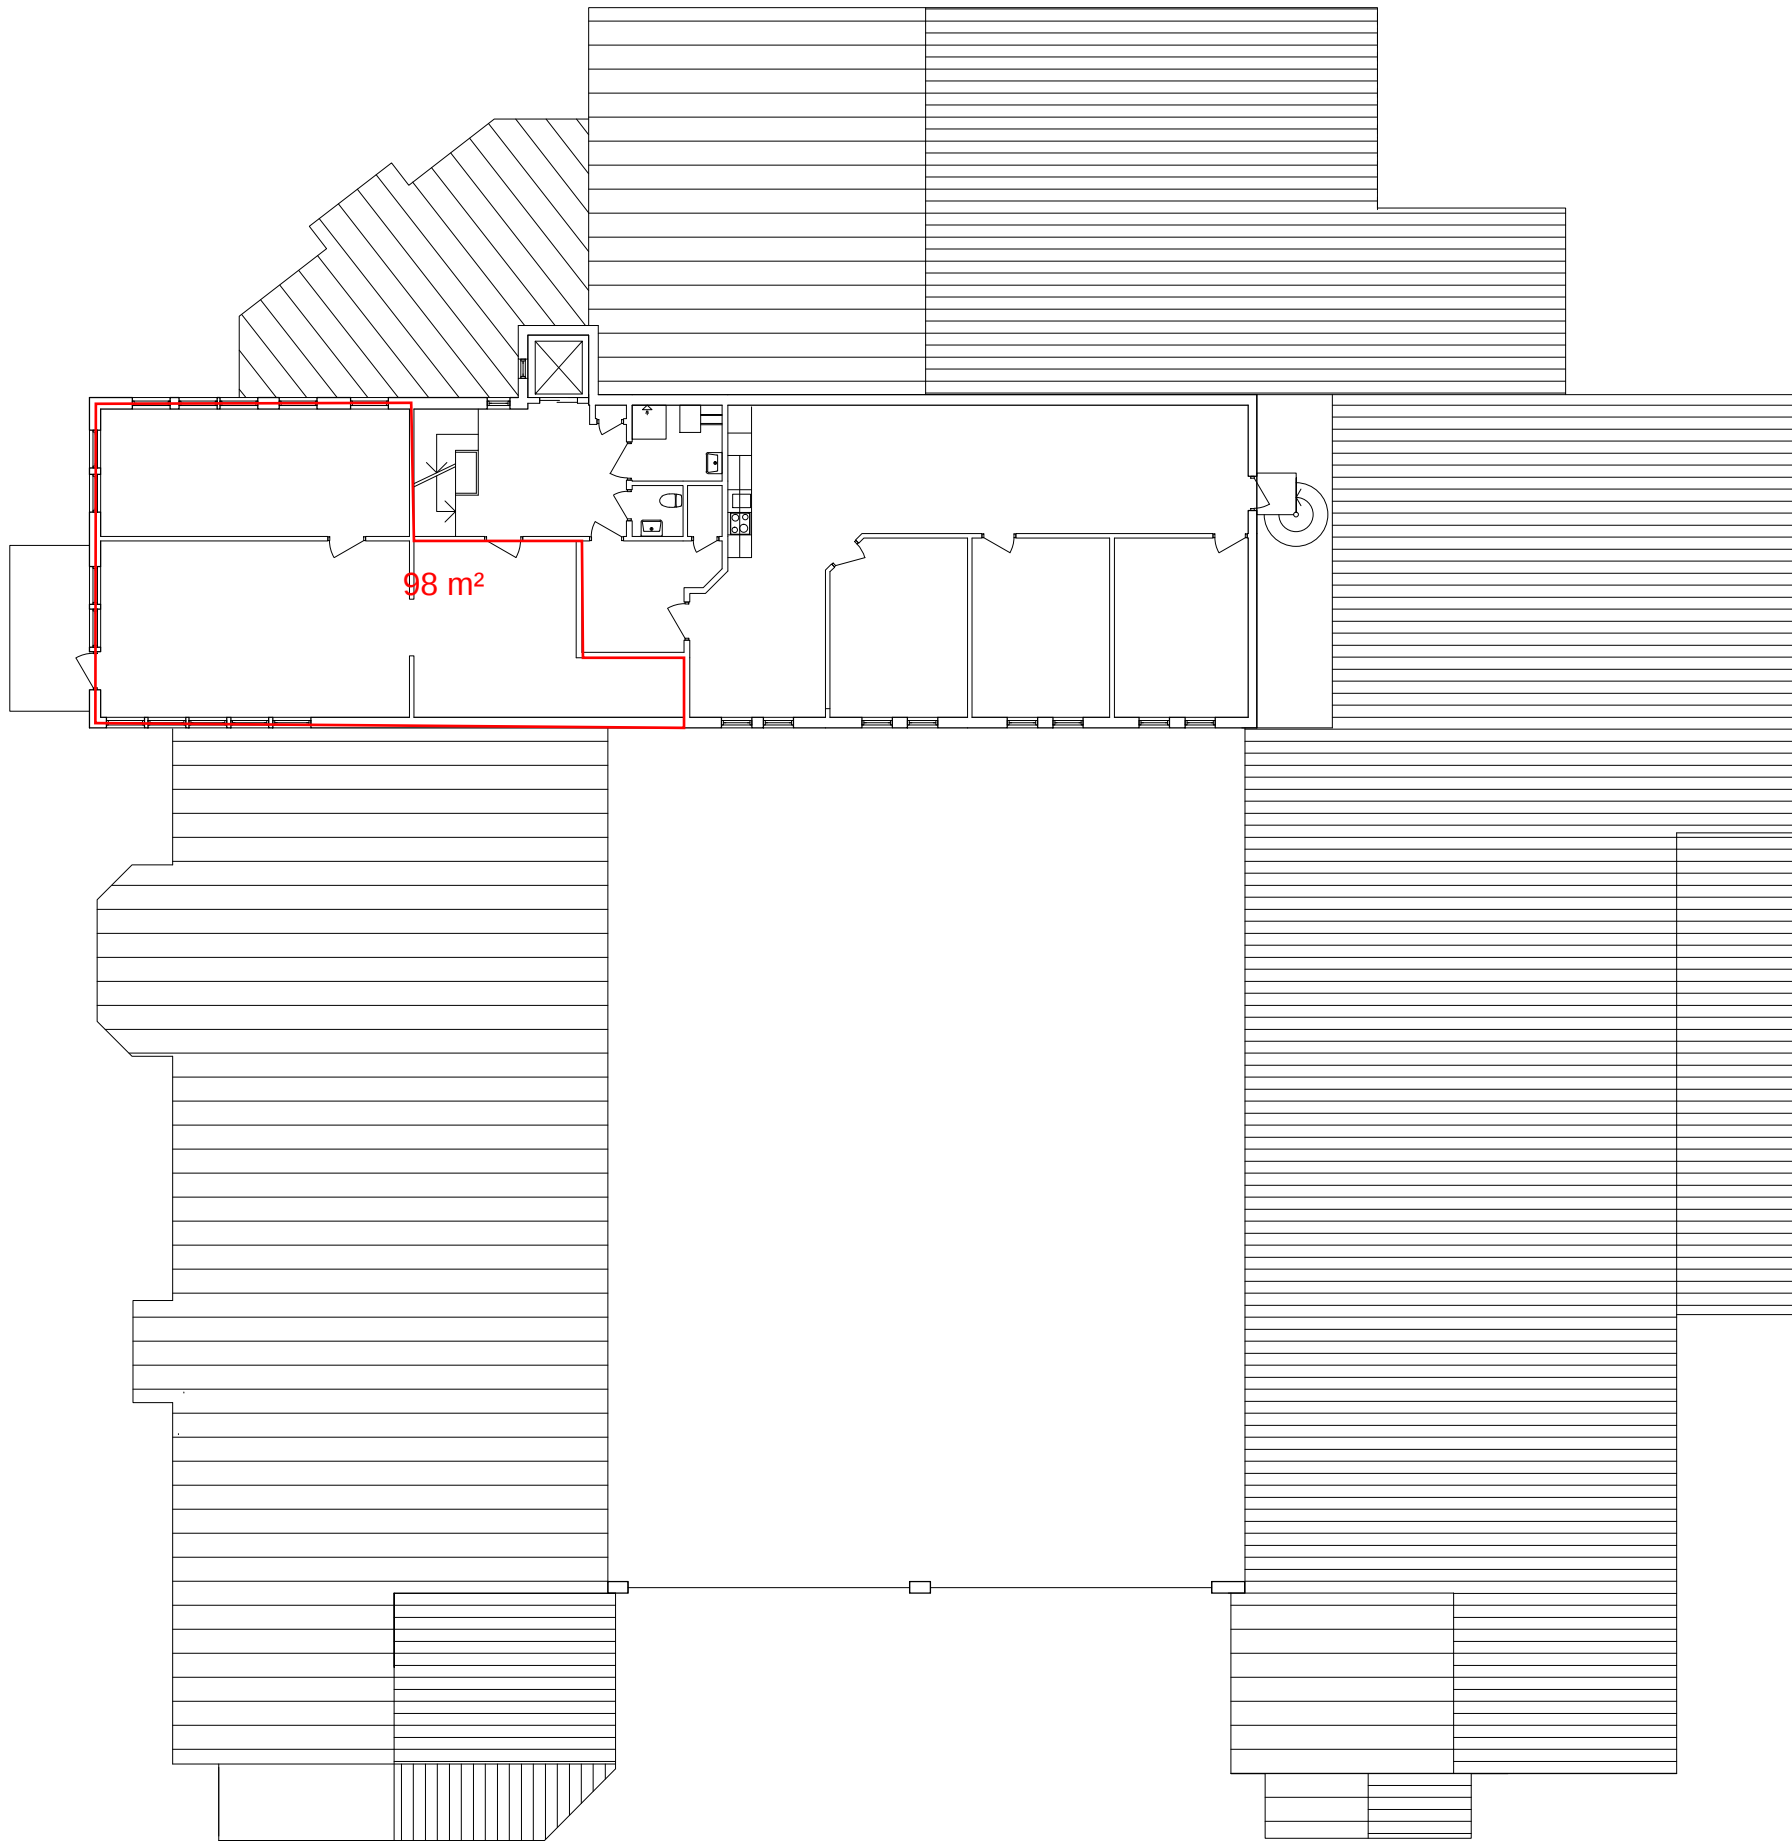

FÖRHANDSKOPIA 2019-04-11

RELATIONSHANDLING				
BET	ANT	ÄNDRINGEN AVSEER	DATUM	SGN
 CASTENFORS ARKITEKTER AB Neglinge Center Vikingav. 17 A 133 33 Saltsjöbaden www.castenfors.se		Sune Carlssons Båttvarv Uppmätning		
RITAD/KONSTR AV		UPPDRAG NR		1:200 (A3)
ORT/DATUM Saltsjöbaden 2019-04-xx		KOD/TYP/POS		SKALA 1:100(A1)
		RITNINGNUMMER		ANDR BET
		A3		