


FÖRKLARINGAR

- = GENOMLYSTA SKYLTA
- ⇨ = EFTERLYSANDE SKYLTA

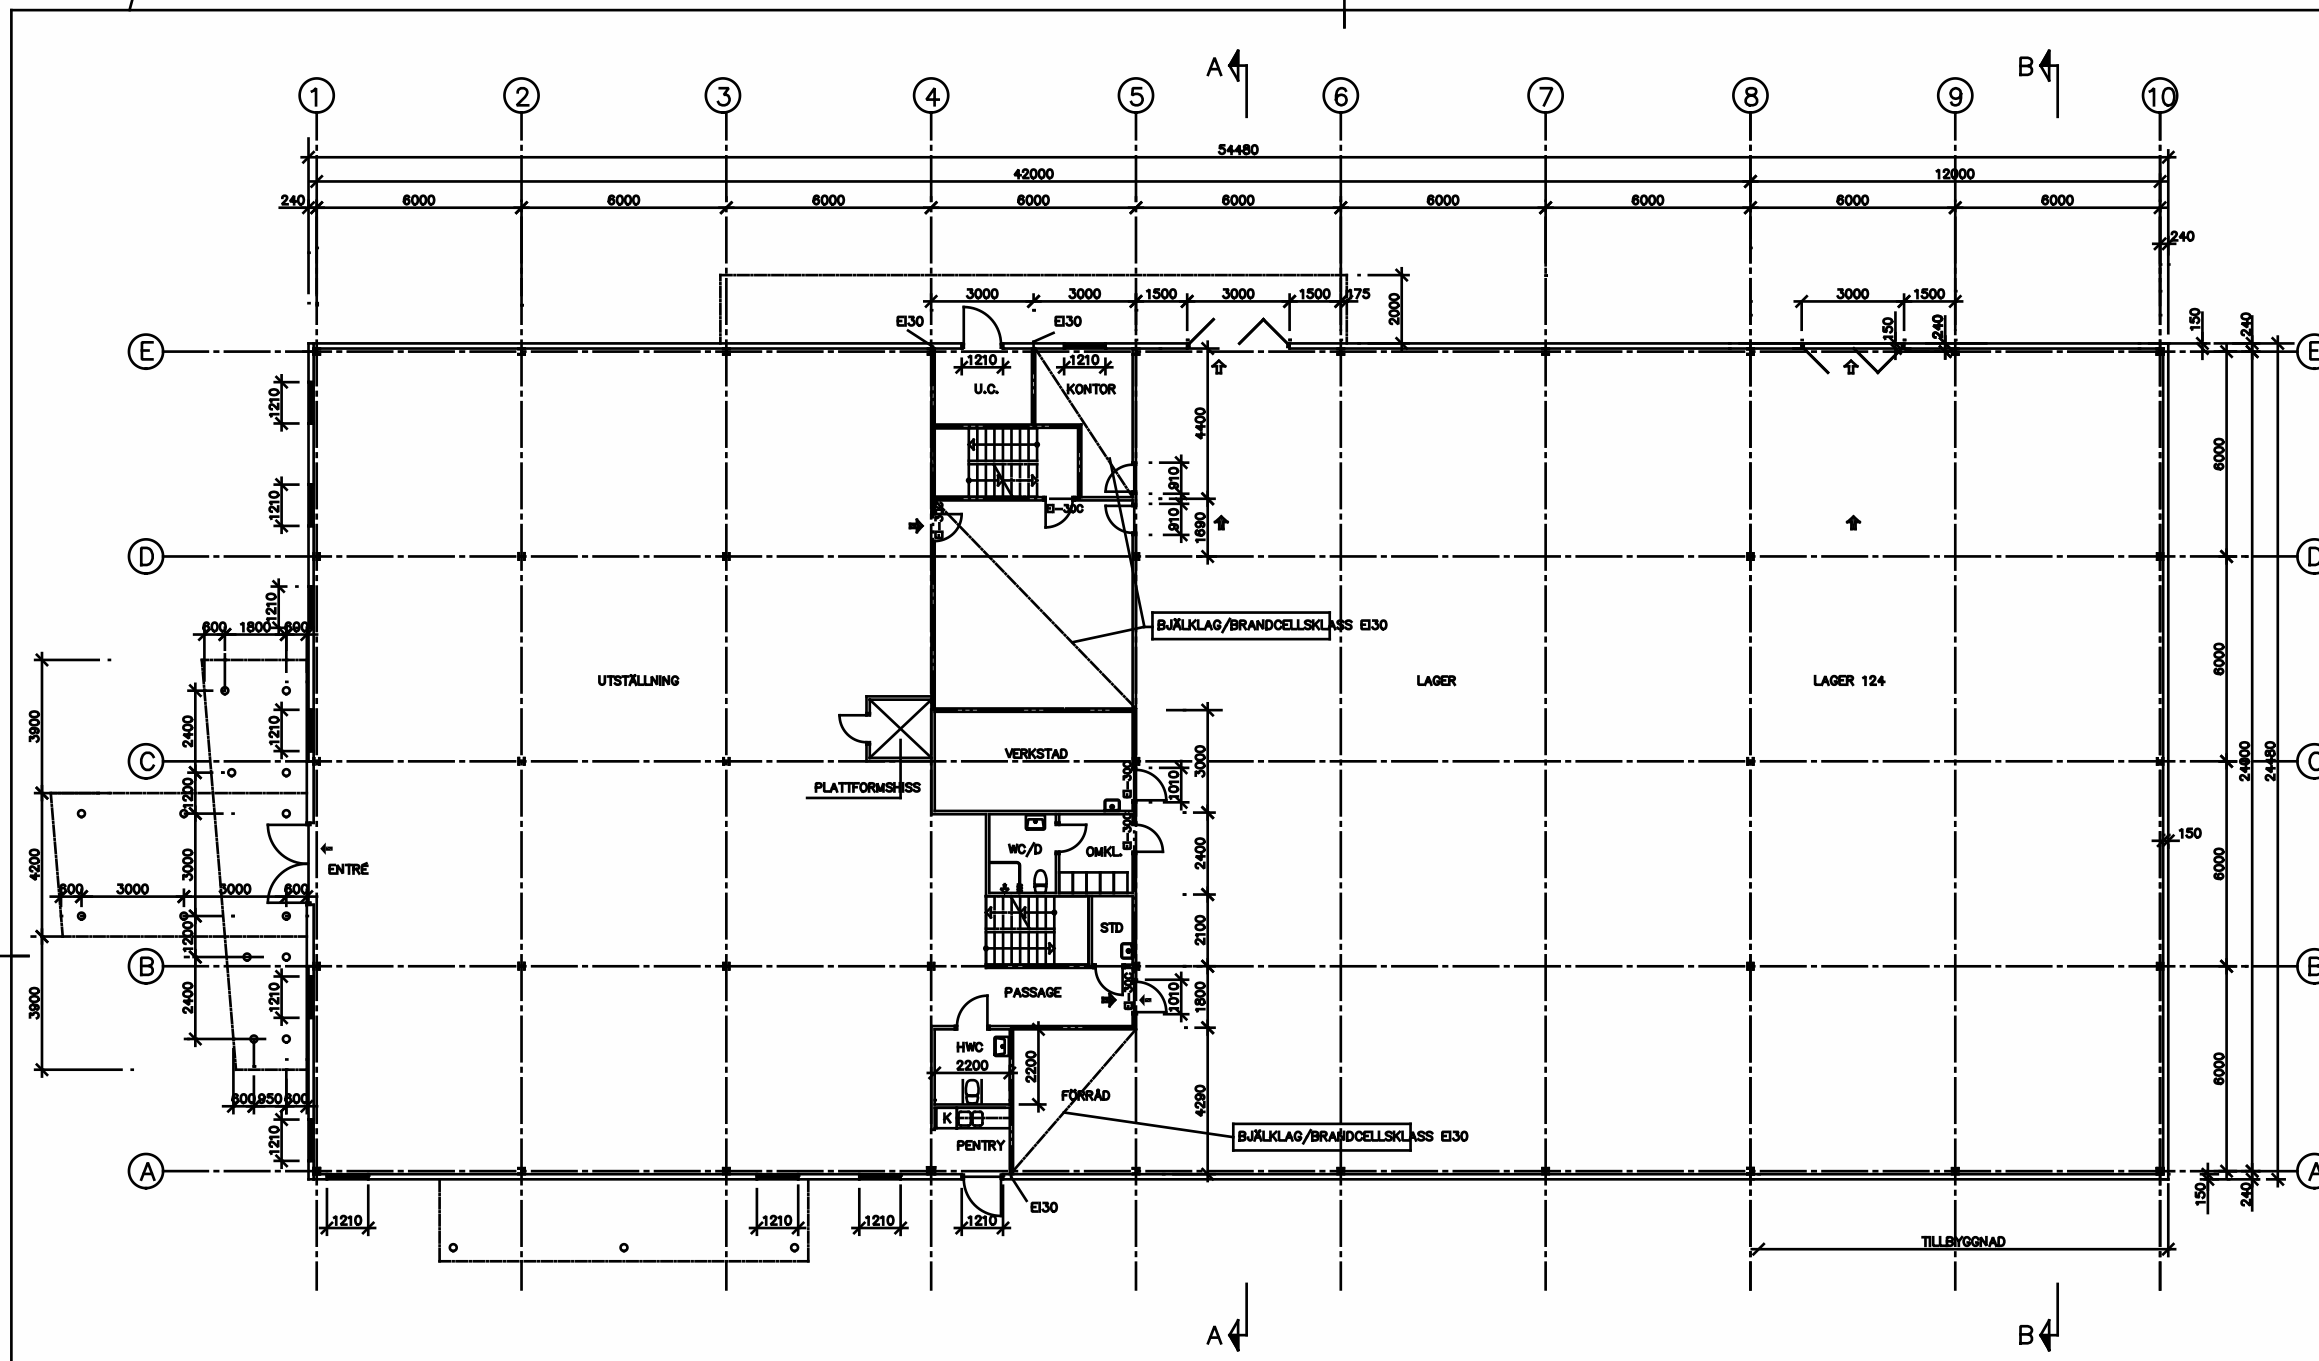

PLAN BV

RELATIONSHANDLING	FS	071010
BYGGLOVSHANDLING		

BYGGLOVSHANDLING

SCANDI KAKEL AB, HYLTEBRUK
KV SLINGAN 2, HALMSTAD



Artifaktor

Uppdrags nr: 61648-206
Byggnadschef: LOUL/FS
Handläggare: P-MH

Datum: 2002-03-25
Ärendenr: ER-MIKAEL HENRIKSSON
NYBYGGNAD AV KONTOR OCH LAGER

PLAN BV		
SKALA	1:100	A30:001