




PLAN 6 B + C

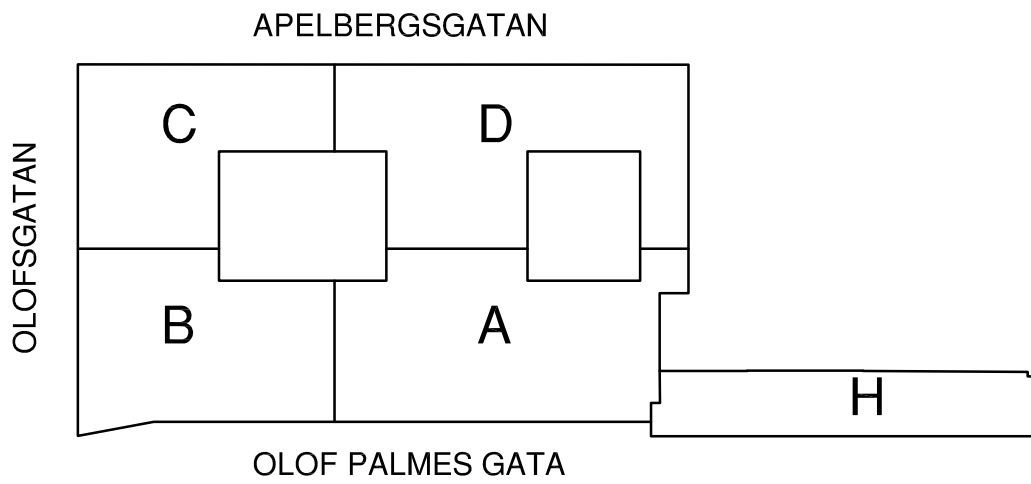

S	Aleris Gastro del C		MB	21-10-20
Q	Savills del B/C, Enkla del C		MB	20-06-10
N	Cityakut del B/C, Innofactor del A		MB	19-04-29
L	Cityakuten del B/C		MB	18-04-04
K	Cityakuten del B		MB	16-12-01
H	Vent.projekt, samt ritn.nummer		MB	15-12-07
C	Swordfish, del A och B		MB	12-05-04
B	SIX del C och D, samt rumsnr		MB	12-04-11
A	Generellt		MB	11-03-24
BET	ANT	ÄNDRINGEN AVSER	SIGN	DATUM

RELATIONSHANDLING			
KV SVÄRDFISKEN			
			
ARBETSNUMMER	RTAD AV	GRANSKAD	
2009-04-07	SKAR	MB	
DATUM	ANSVARIG		
2009-04-07	Magnus Barr		
DEL B / C			
Plan 6 Relationshandling			
SKALA	A1 1:100 A3 1:200	RITNINGNUMMER	A30:612
		BET	S