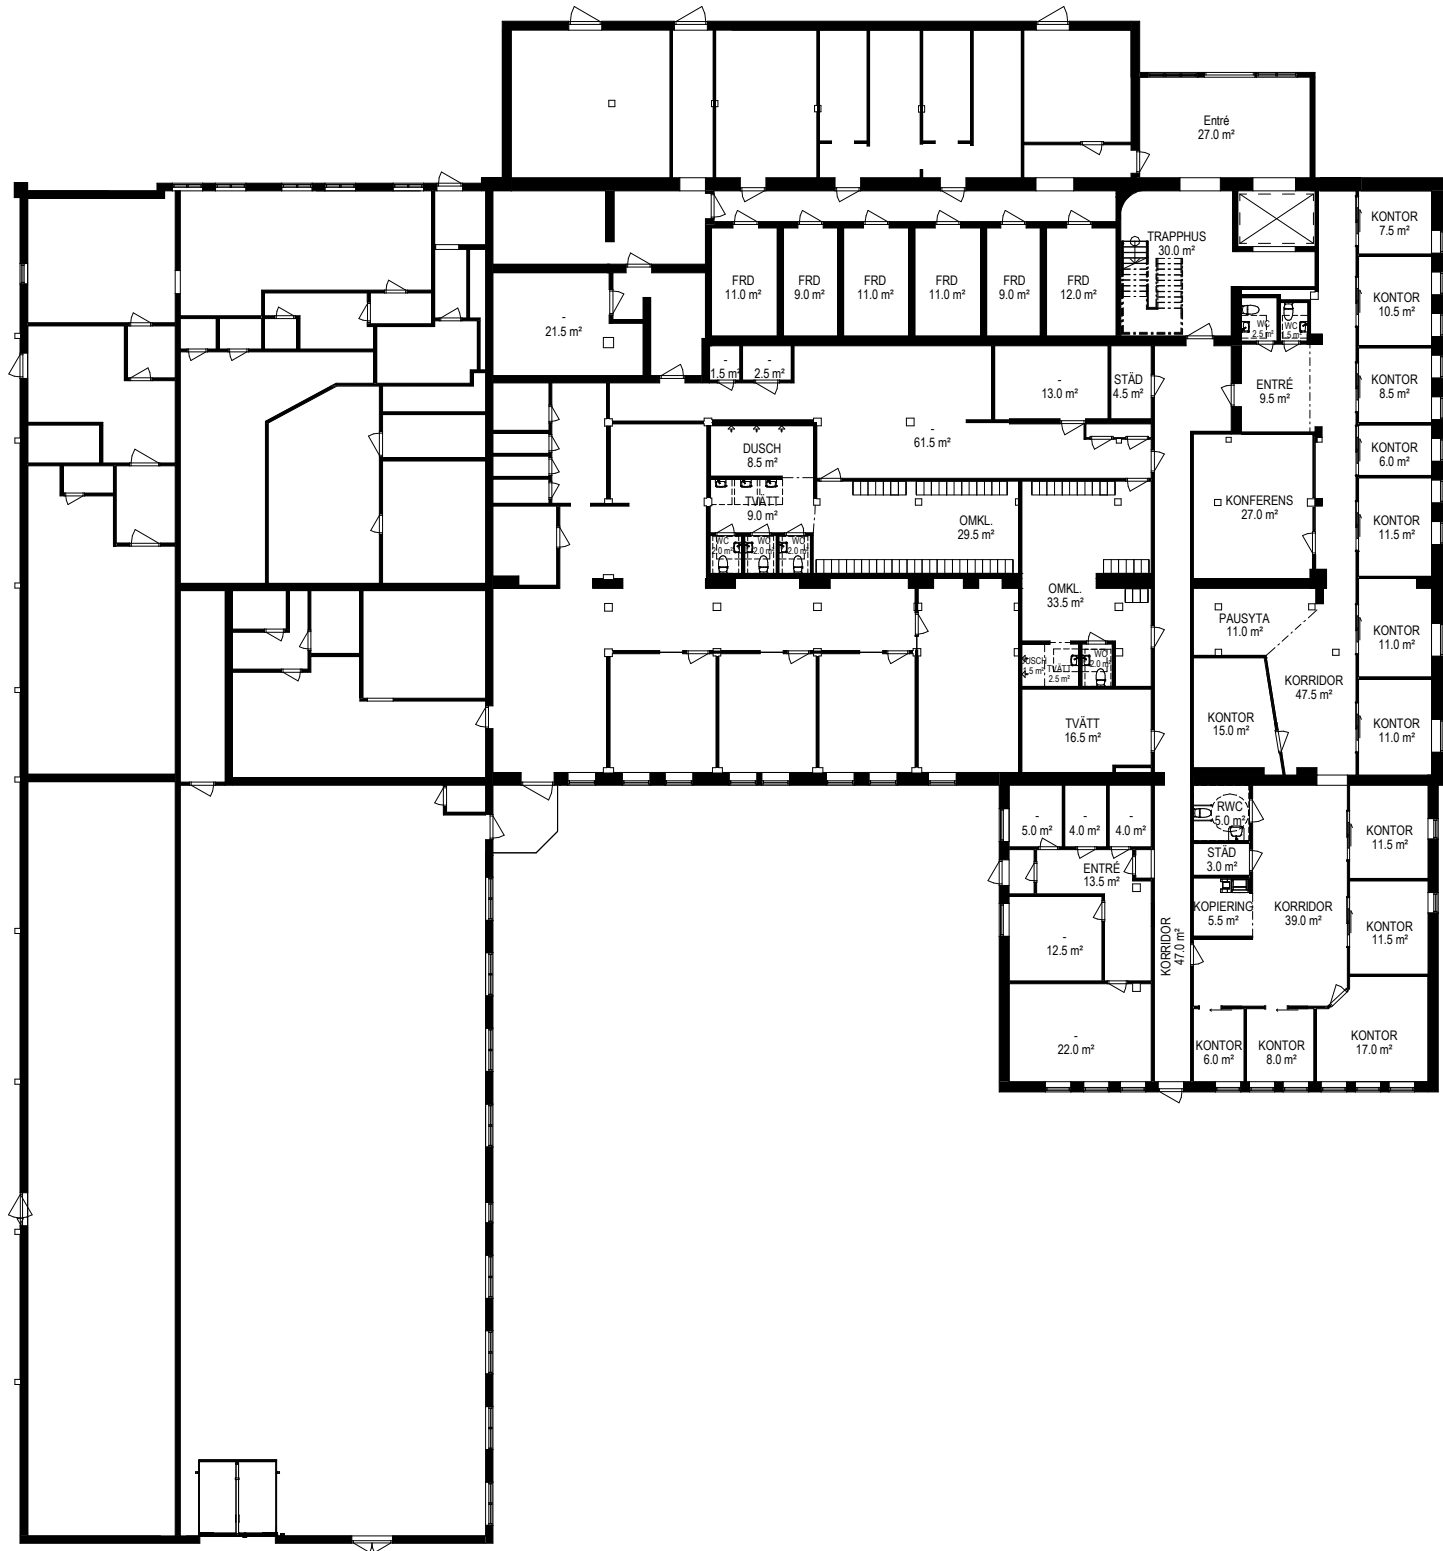


BET	ÄNDRINGEN AVSER	DATUM	SIGN
RELATIONSHANDLING			
SÅGEN 7 HSB KONTOR			
		Tynisgatan 6 652 16 KARLSTAD 054-22 22 80 karlstad@mondo.se	
UPPDRAG NR	RITAD/KONSTR AV	HANDLAGGARE	
04-1244A	TN/MA/ME	DAP	
DATUM	ANSVARIG		
2023-01-13	Dan Anders Persson		
OMBYGGNAD			
00 - SKISS			
ÖVERSIKT PLAN 1			
SKALA	NUMMER		BET
A1 1:150	A-001		
A3 1:300			