



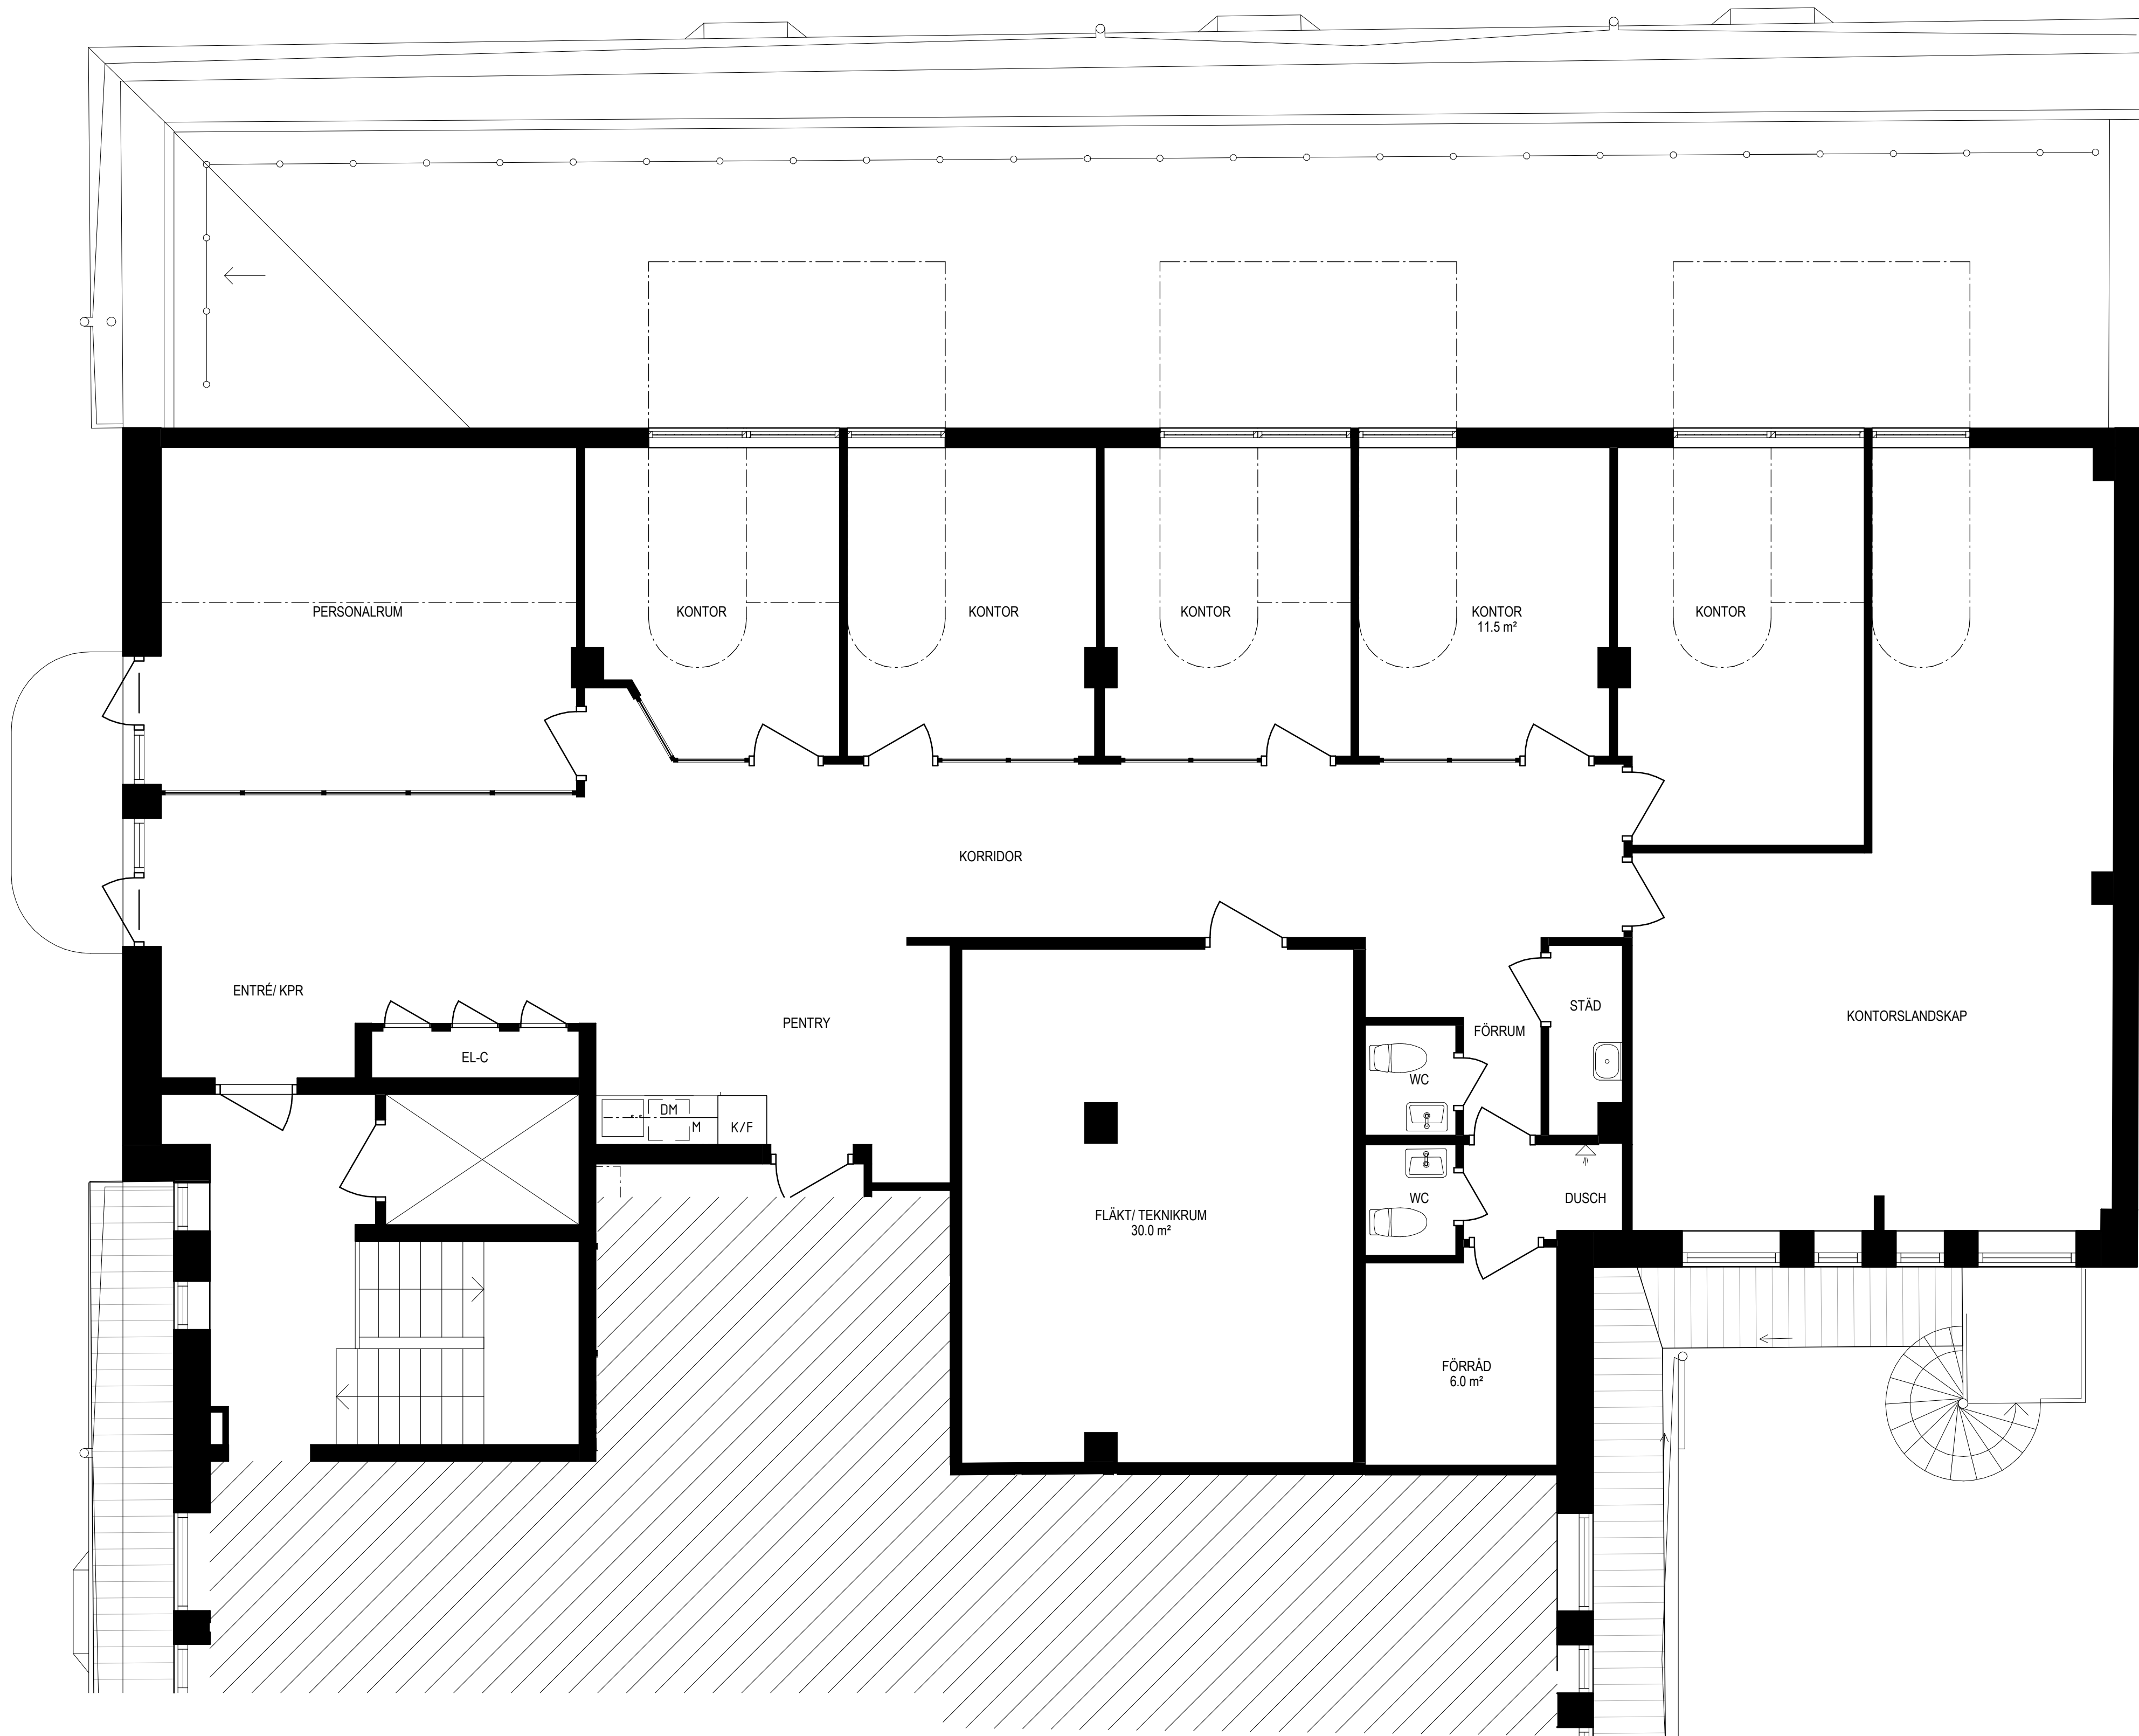

BET	ÄNDRINGEN AVSER	DATUM	SIGN
RELATIONSHANDLING			
DUVAN 3 KARLSTAD KOMMUN			
 STADSRUM FASTIGHETER			
 A R K I T E K T E R		Tynäsgatan 6 652 16 KARLSTAD 054-22 22 80 karlstad@mondo.se	
UPPDRAG NR 04-1056	RITAD/KONSTR AV PY	HANDLÄGGARE PY	
DATUM 2023-12-19	ANSVARIG TN		
PLAN 7			
SKALA A1 1:50 A3 1:100	NUMMER A-40-1-37111	BET	

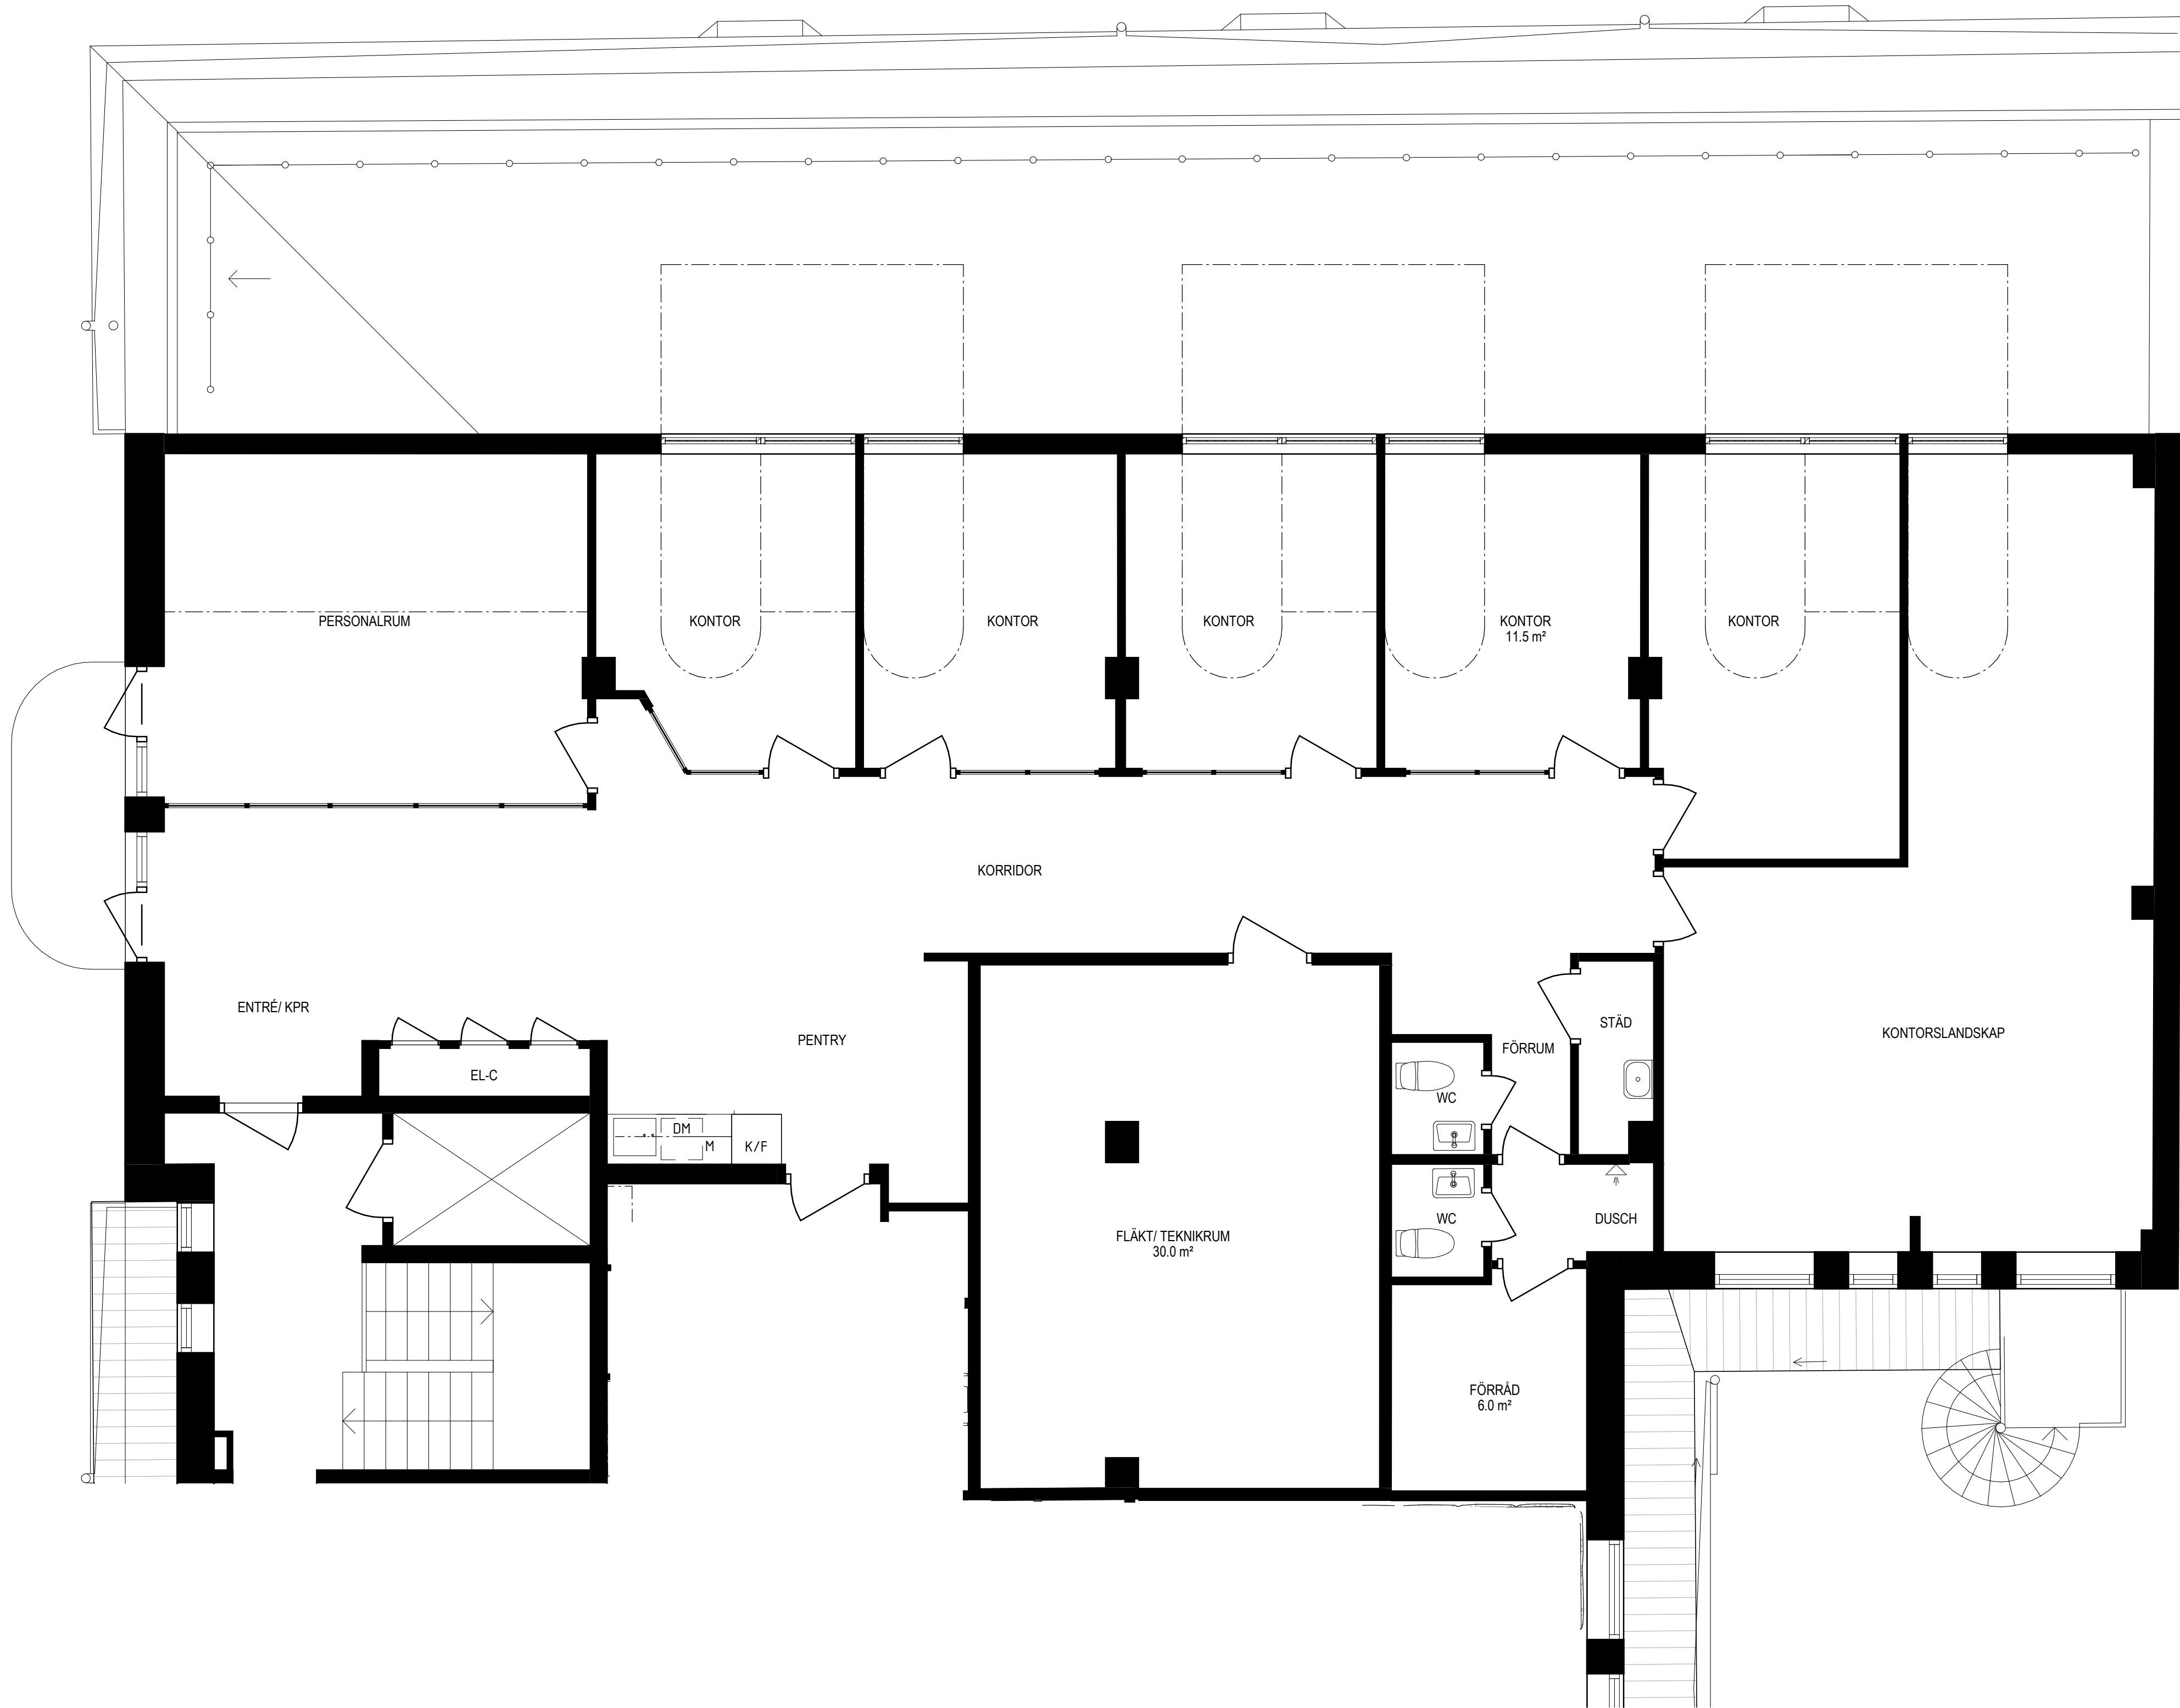

BET	ÄNDRINGEN AVSER	DATUM	SIGN
RELATIONSHANDLING			
DUVAN 3 KARLSTAD KOMMUN			
 STADSRUM FASTIGHETER			
 A R K I T E K T E R		Tynåsgatan 6 652 16 KARLSTAD 054-22 22 80 karlstad@mondo.se	
UPPDRAG NR 04-1056	RITAD/KONSTR AV PY	HANDLÄGGARE PY	
DATUM 2023-12-19	ANSVARIG TN		
PLAN 7			
SKALA A1 1:50 A3 1:100	NUMMER A-40-1-37111	BET	