


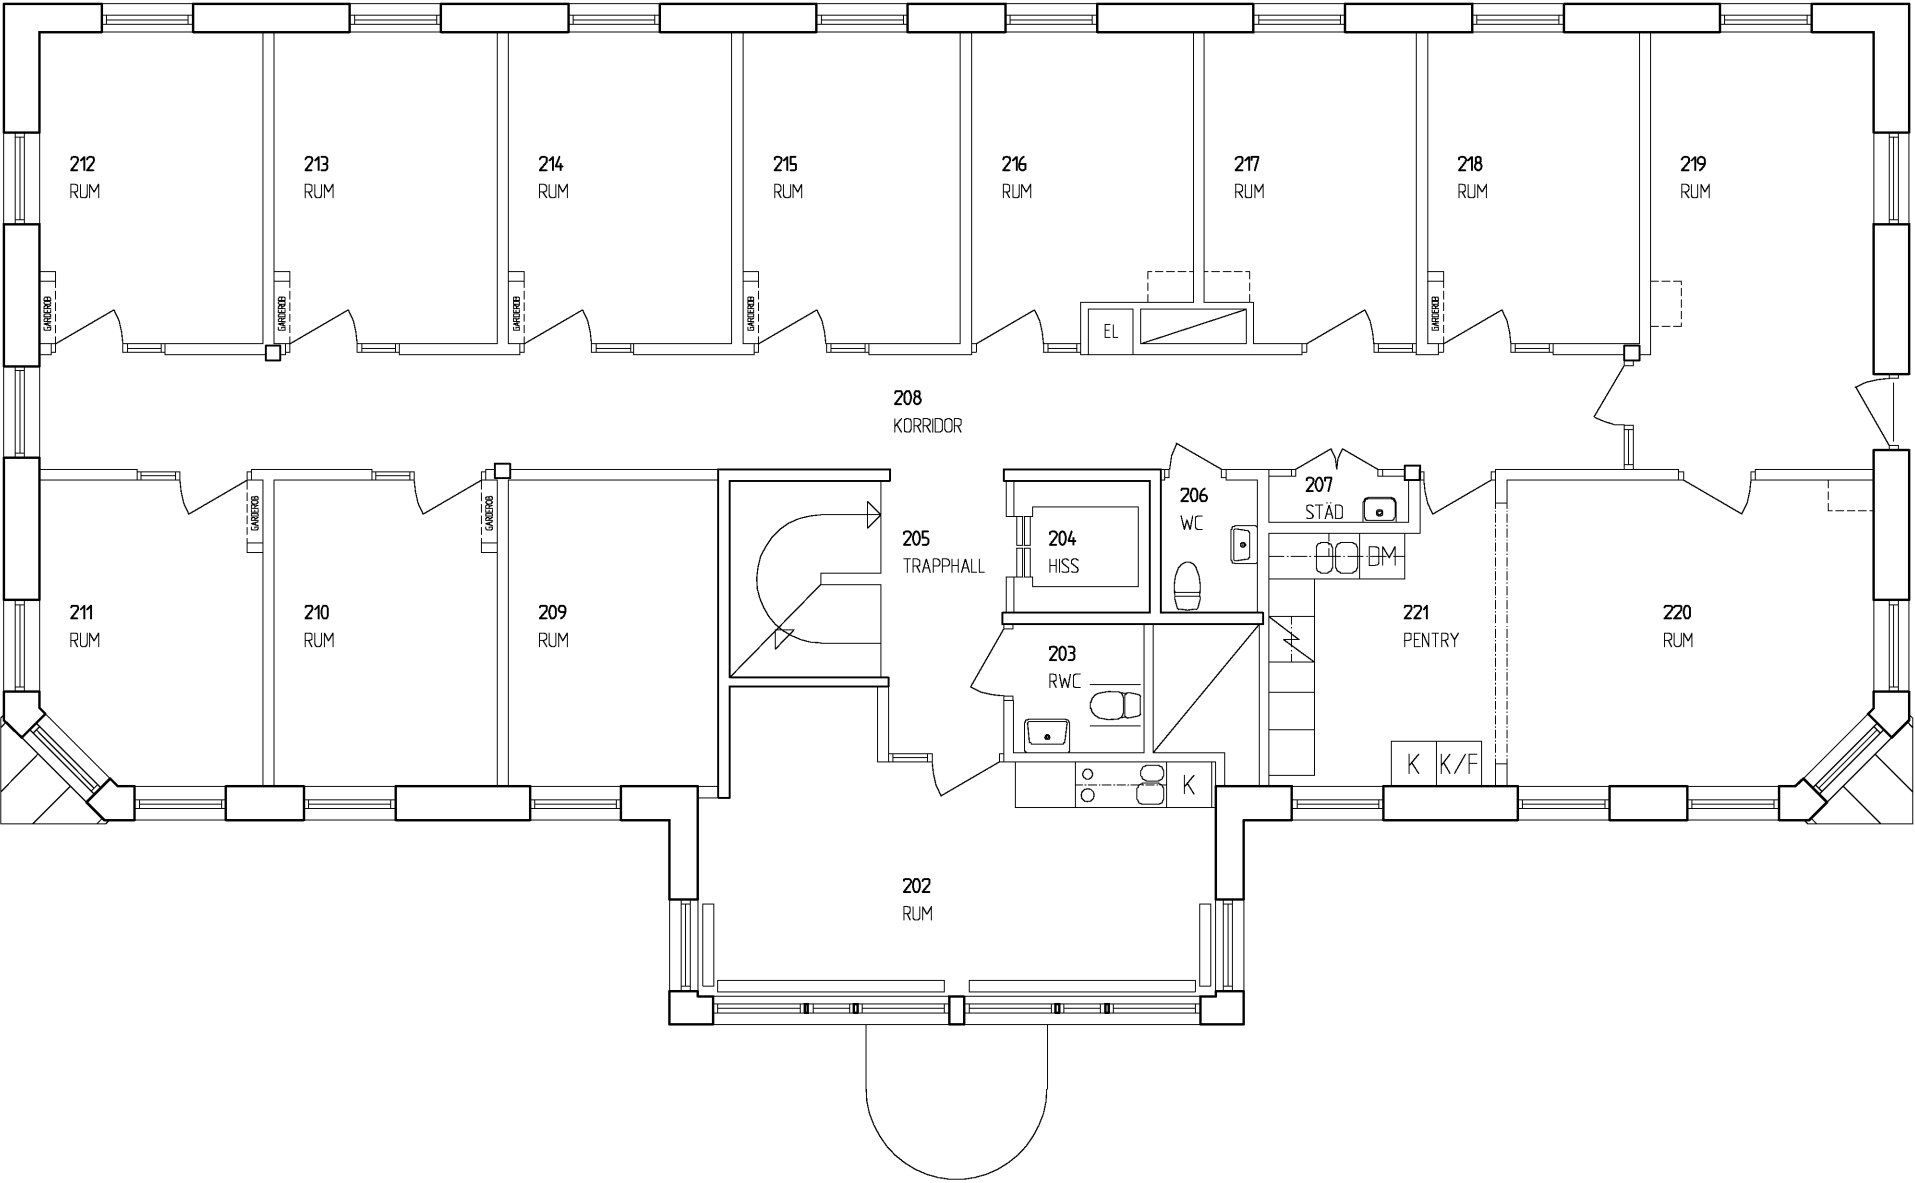

5.0 M

|                                                                                       |                                              |                 |                        |      |  |
|---------------------------------------------------------------------------------------|----------------------------------------------|-----------------|------------------------|------|--|
|                                                                                       |                                              |                 |                        |      |  |
| BET                                                                                   | ANT                                          | ÄNDRINGEN AVSER | DATUM                  | SIGN |  |
|  |                                              |                 | RELATIONSHANDLING      |      |  |
|                                                                                       |                                              |                 | UPPSALAHEM AB          |      |  |
|                                                                                       |                                              |                 | Box 136 751 04 UPPSALA |      |  |
|                                                                                       |                                              |                 | Tel. 018 - 727 34 00   |      |  |
| PL                                                                                    |                                              |                 |                        |      |  |
| A                                                                                     | Larry Lundahl Arkitektkontor AB 018-18 38 25 |                 |                        |      |  |
| K                                                                                     |                                              |                 |                        |      |  |
| VS                                                                                    |                                              |                 |                        |      |  |
| L                                                                                     |                                              |                 |                        |      |  |
| E                                                                                     |                                              |                 |                        |      |  |
| M                                                                                     |                                              |                 |                        |      |  |
| UPPDRAGSNUMMER                                                                        | RITAD AV                                     | HANDLÄGGARE     |                        |      |  |
| 20040301                                                                              | L L                                          | LARRY LUNDAHL   |                        |      |  |
| DATUM                                                                                 | ANSVARIG                                     |                 |                        |      |  |
| 2004-02-03                                                                            | LARRY LUNDAHL                                |                 |                        |      |  |
| OMRÅDE                                                                                | HUS                                          | PROJEKTNUMMER   |                        |      |  |
| STORVRETA                                                                             |                                              |                 |                        |      |  |
| STORVRETA CENTRUM                                                                     |                                              |                 |                        |      |  |
| del av STORVRETA 47:277, UPPSALA KOMMUN                                               |                                              |                 |                        |      |  |
| PLAN 2, VÅNING 1 TRAPPA                                                               |                                              |                 |                        |      |  |
| SKALA                                                                                 | NUMMER                                       |                 | BET                    |      |  |
| A1- 150                                                                               |                                              |                 |                        |      |  |
| A3-1100                                                                               | A306:03                                      |                 |                        |      |  |

2.5 M

0