


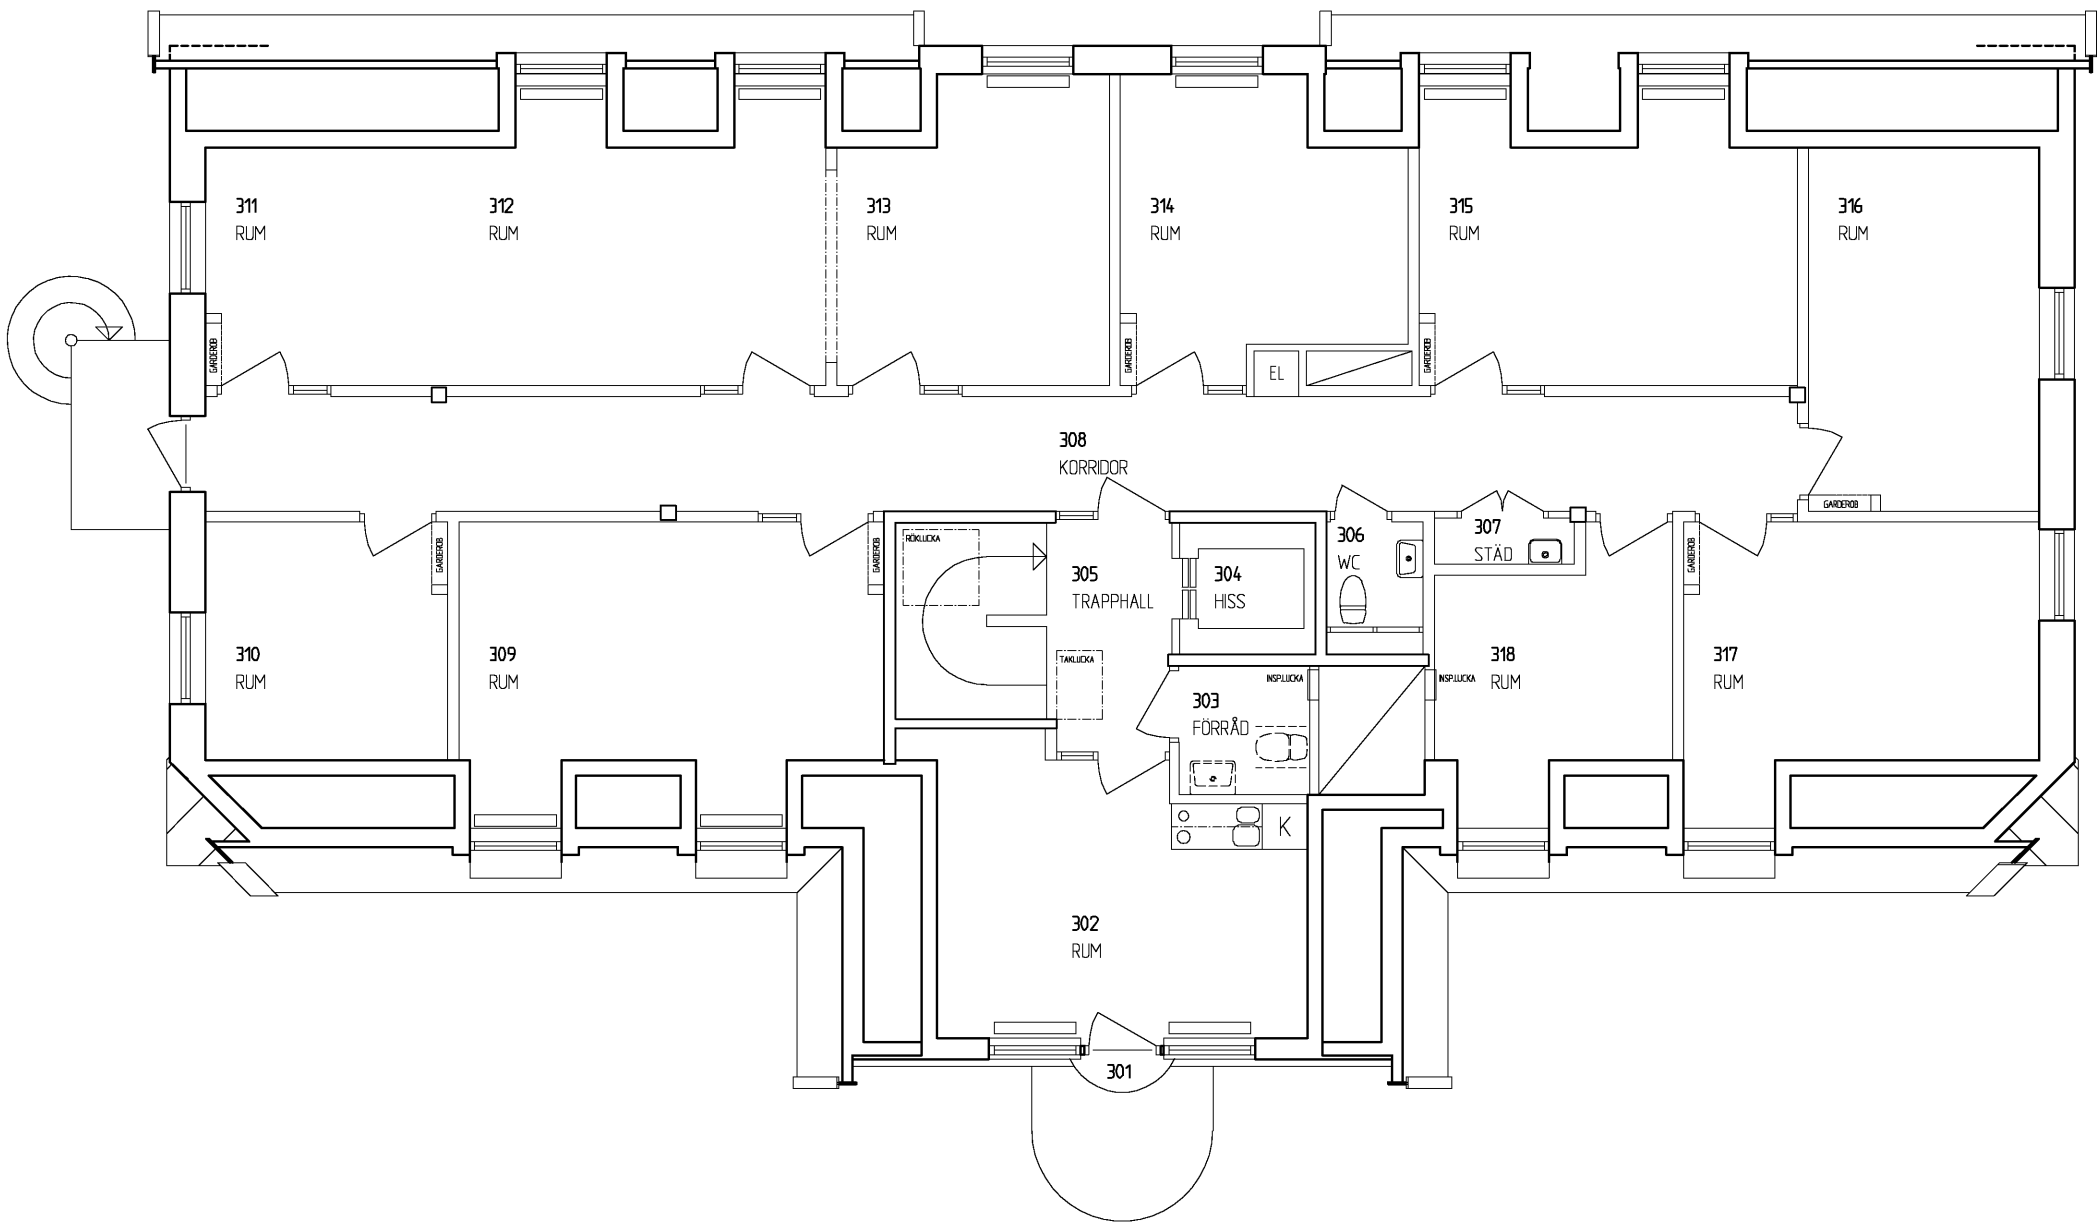

5.0 M

BET	ANT	ÄNDRINGEN AVSER	DATUM	SIGN	
			RELATIONSHANDLING		
			UPPSALAHEM AB		
			Box 136 751 04 UPPSALA		
			Tel. 018 - 727 34 00		
PL					
A	Larry Lundahl Arkitektkontor AB 018-18 38 25				
K					
VS					
L					
E					
M					
UPPDRAGSGNUMMER	20040301	RTAD AV	L L	HANDLAGGARE	LARRY LUNDAHL
DATUM	2004-02-03	ANSVARIG	LARRY LUNDAHL		
OMRÅDE	STORVRETA	HUS	PROJEKTNUMMER		
STORVRETA CENTRUM					
del av STORVRETA 47:277, UPPSALA KOMMUN					
PLAN 3, VÅNING 2 TRAPPOR					
SKALA	A1 - 150	NUMMER	A306.04		
	A3 - 1100				

2.5 M

0