





1 Plan 1
A1 1 : 100

Fasad MOT VÄST / A2

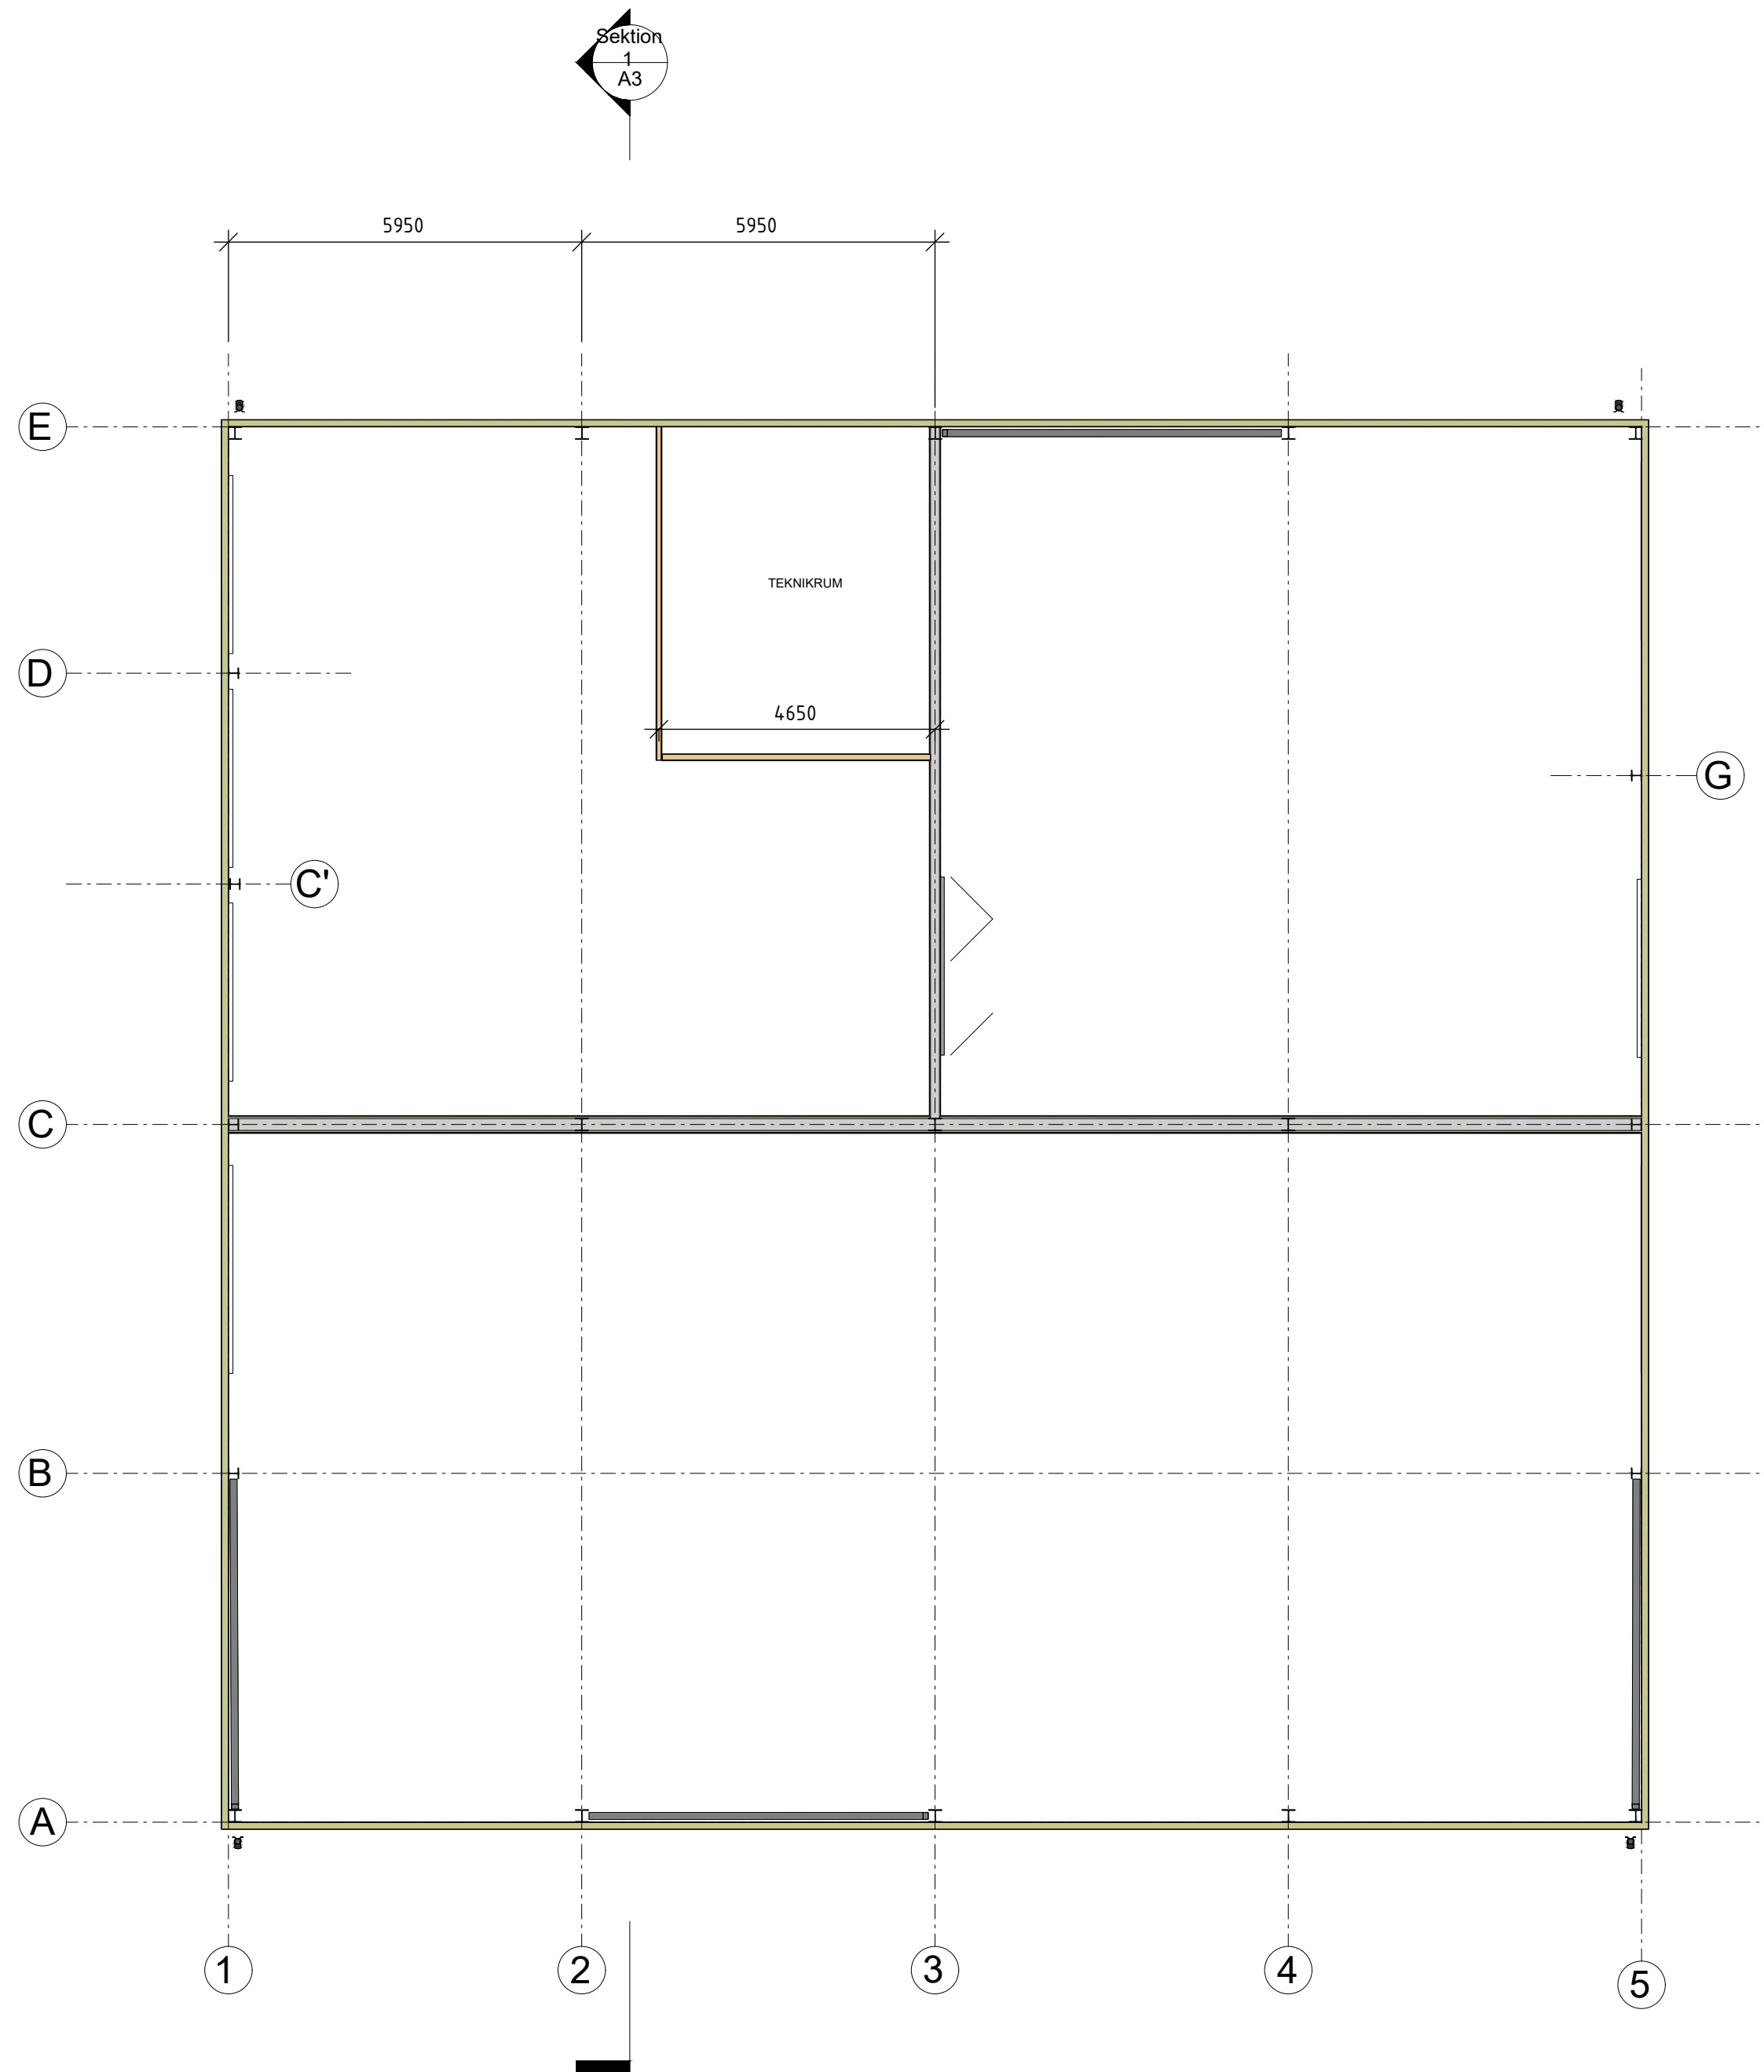

2 Plan 2
A1 1 : 100

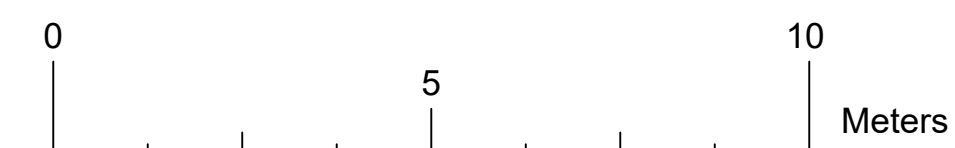

För granskning		STATUS
RELATIONSHANDLING		HANDLING
DATUM	2023-04-24	ÄNDRING
INLEDNINGEN 1		PROJEKT
ANSVARIG PART		ANSVARIG PART
KONTAKTPERSON		SKAPAD AV
GODKÄND AV		UPPDRAGSNUMMER
Plan		RITNINGSKATEGORI
PLAN		INNEHÅLL
A-01.1-001		FORMAT
		SKALA
		BET