


FÖRKLARINGAR

- TILLGÅNGLIGHET
- DÖRR
- ===== VÄGG
- BRANDCELLSGRÄNS EI 30

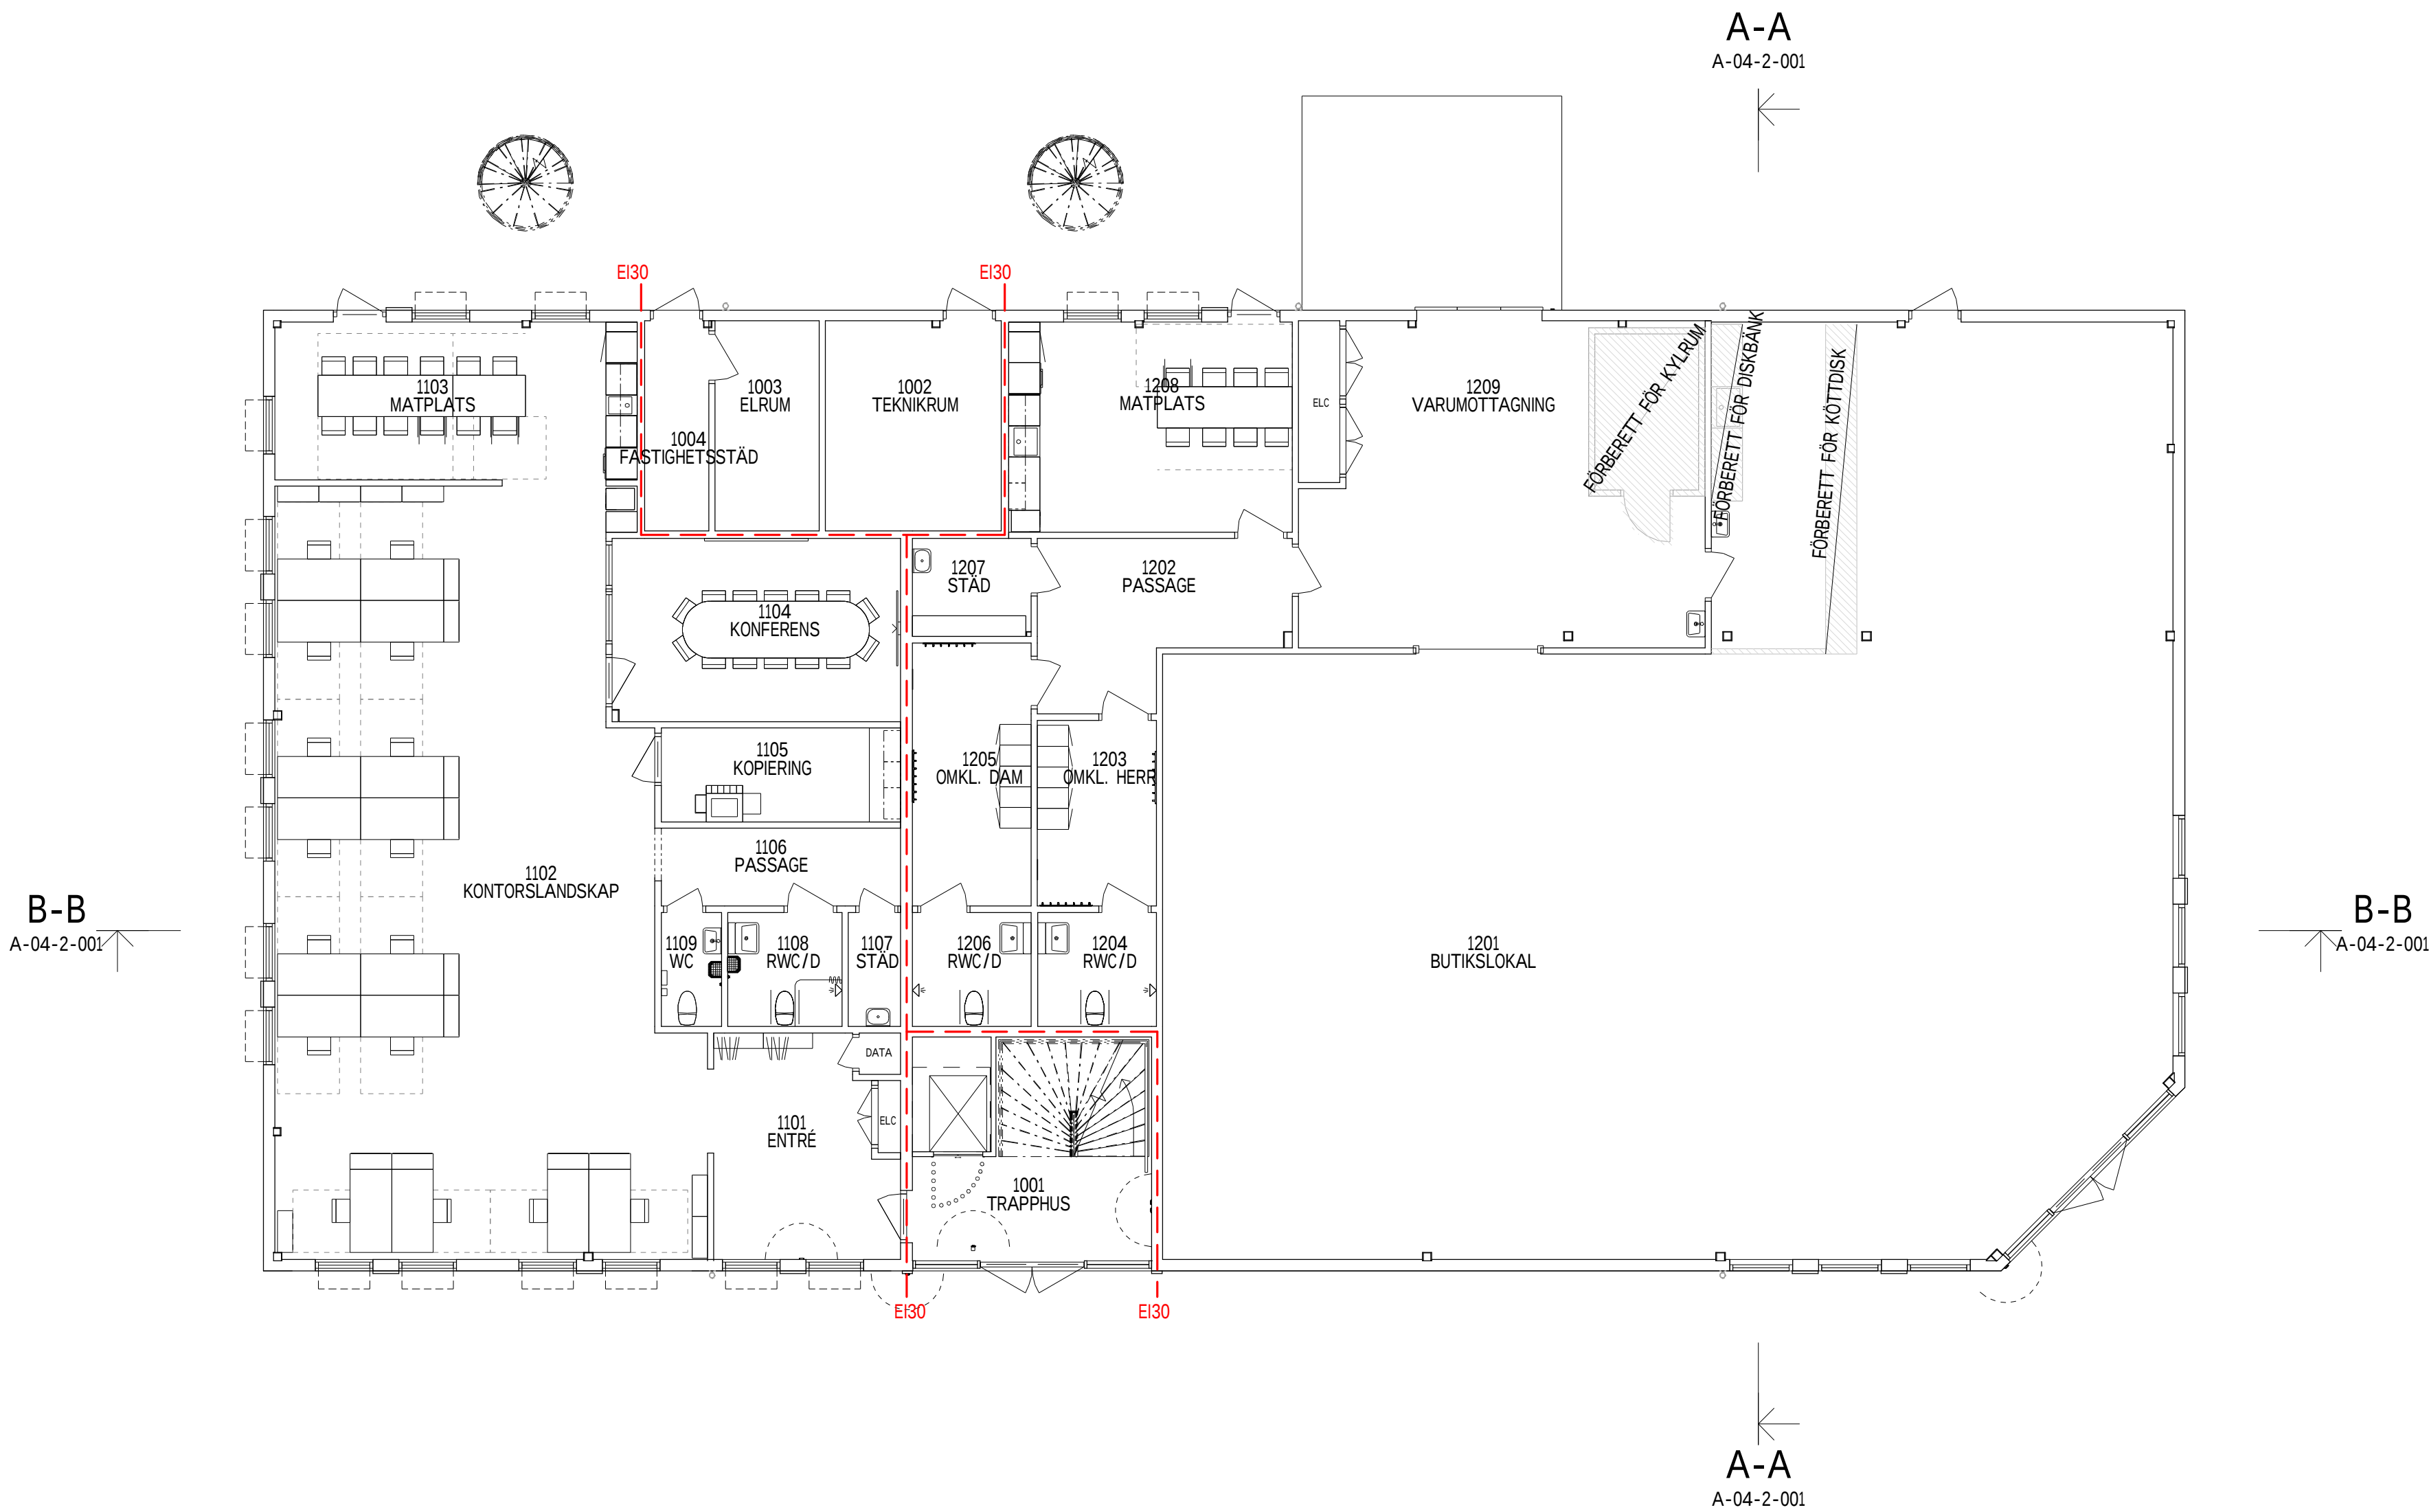

BET	ÄNDRINGEN AVSER		DATUM	SIGN
RELATIONSHANDLING				
IBE Lärkängens Bygg & Entreprenad AB				
FJÄDERN 8, VÅXNÄS KONTORSLOKAL				
X	A	KLARA arkitekter ab	054-190330	
K		Skåre Byggkonstruktion AB	070-6671822	
E		Värmlands Elsystem AB	076-2138029	
V		Väner Fläkt Installation AB	0709449707	
W		KVE-Konsult AB	054-222 692	
BR		Skydd100 AB	0706154400	
UPPDRAG NR LÅBE 0001		RITAD/KONSTR AV WW	HANDLÄGGARE SD	
DATUM 2023-08-07		ANSVARIG		
VÅNING 1 PLAN				
SKALA A1 1 : 100 A3 1 : 200		NUMMER A-04-1-001		BET

I:\LÅBE 0001 Fjäder 8, Kontorslok 1\Modell\Relationer\A-Fjäder 8_2023_Relation.rvt
2023-08-07 15:24:06