


FÖRKLARINGAR

- TILLGÅNGLIGHET
- DÖRR
- ===== VÄGG
- BRANDCELLSGRÄNS EI 30

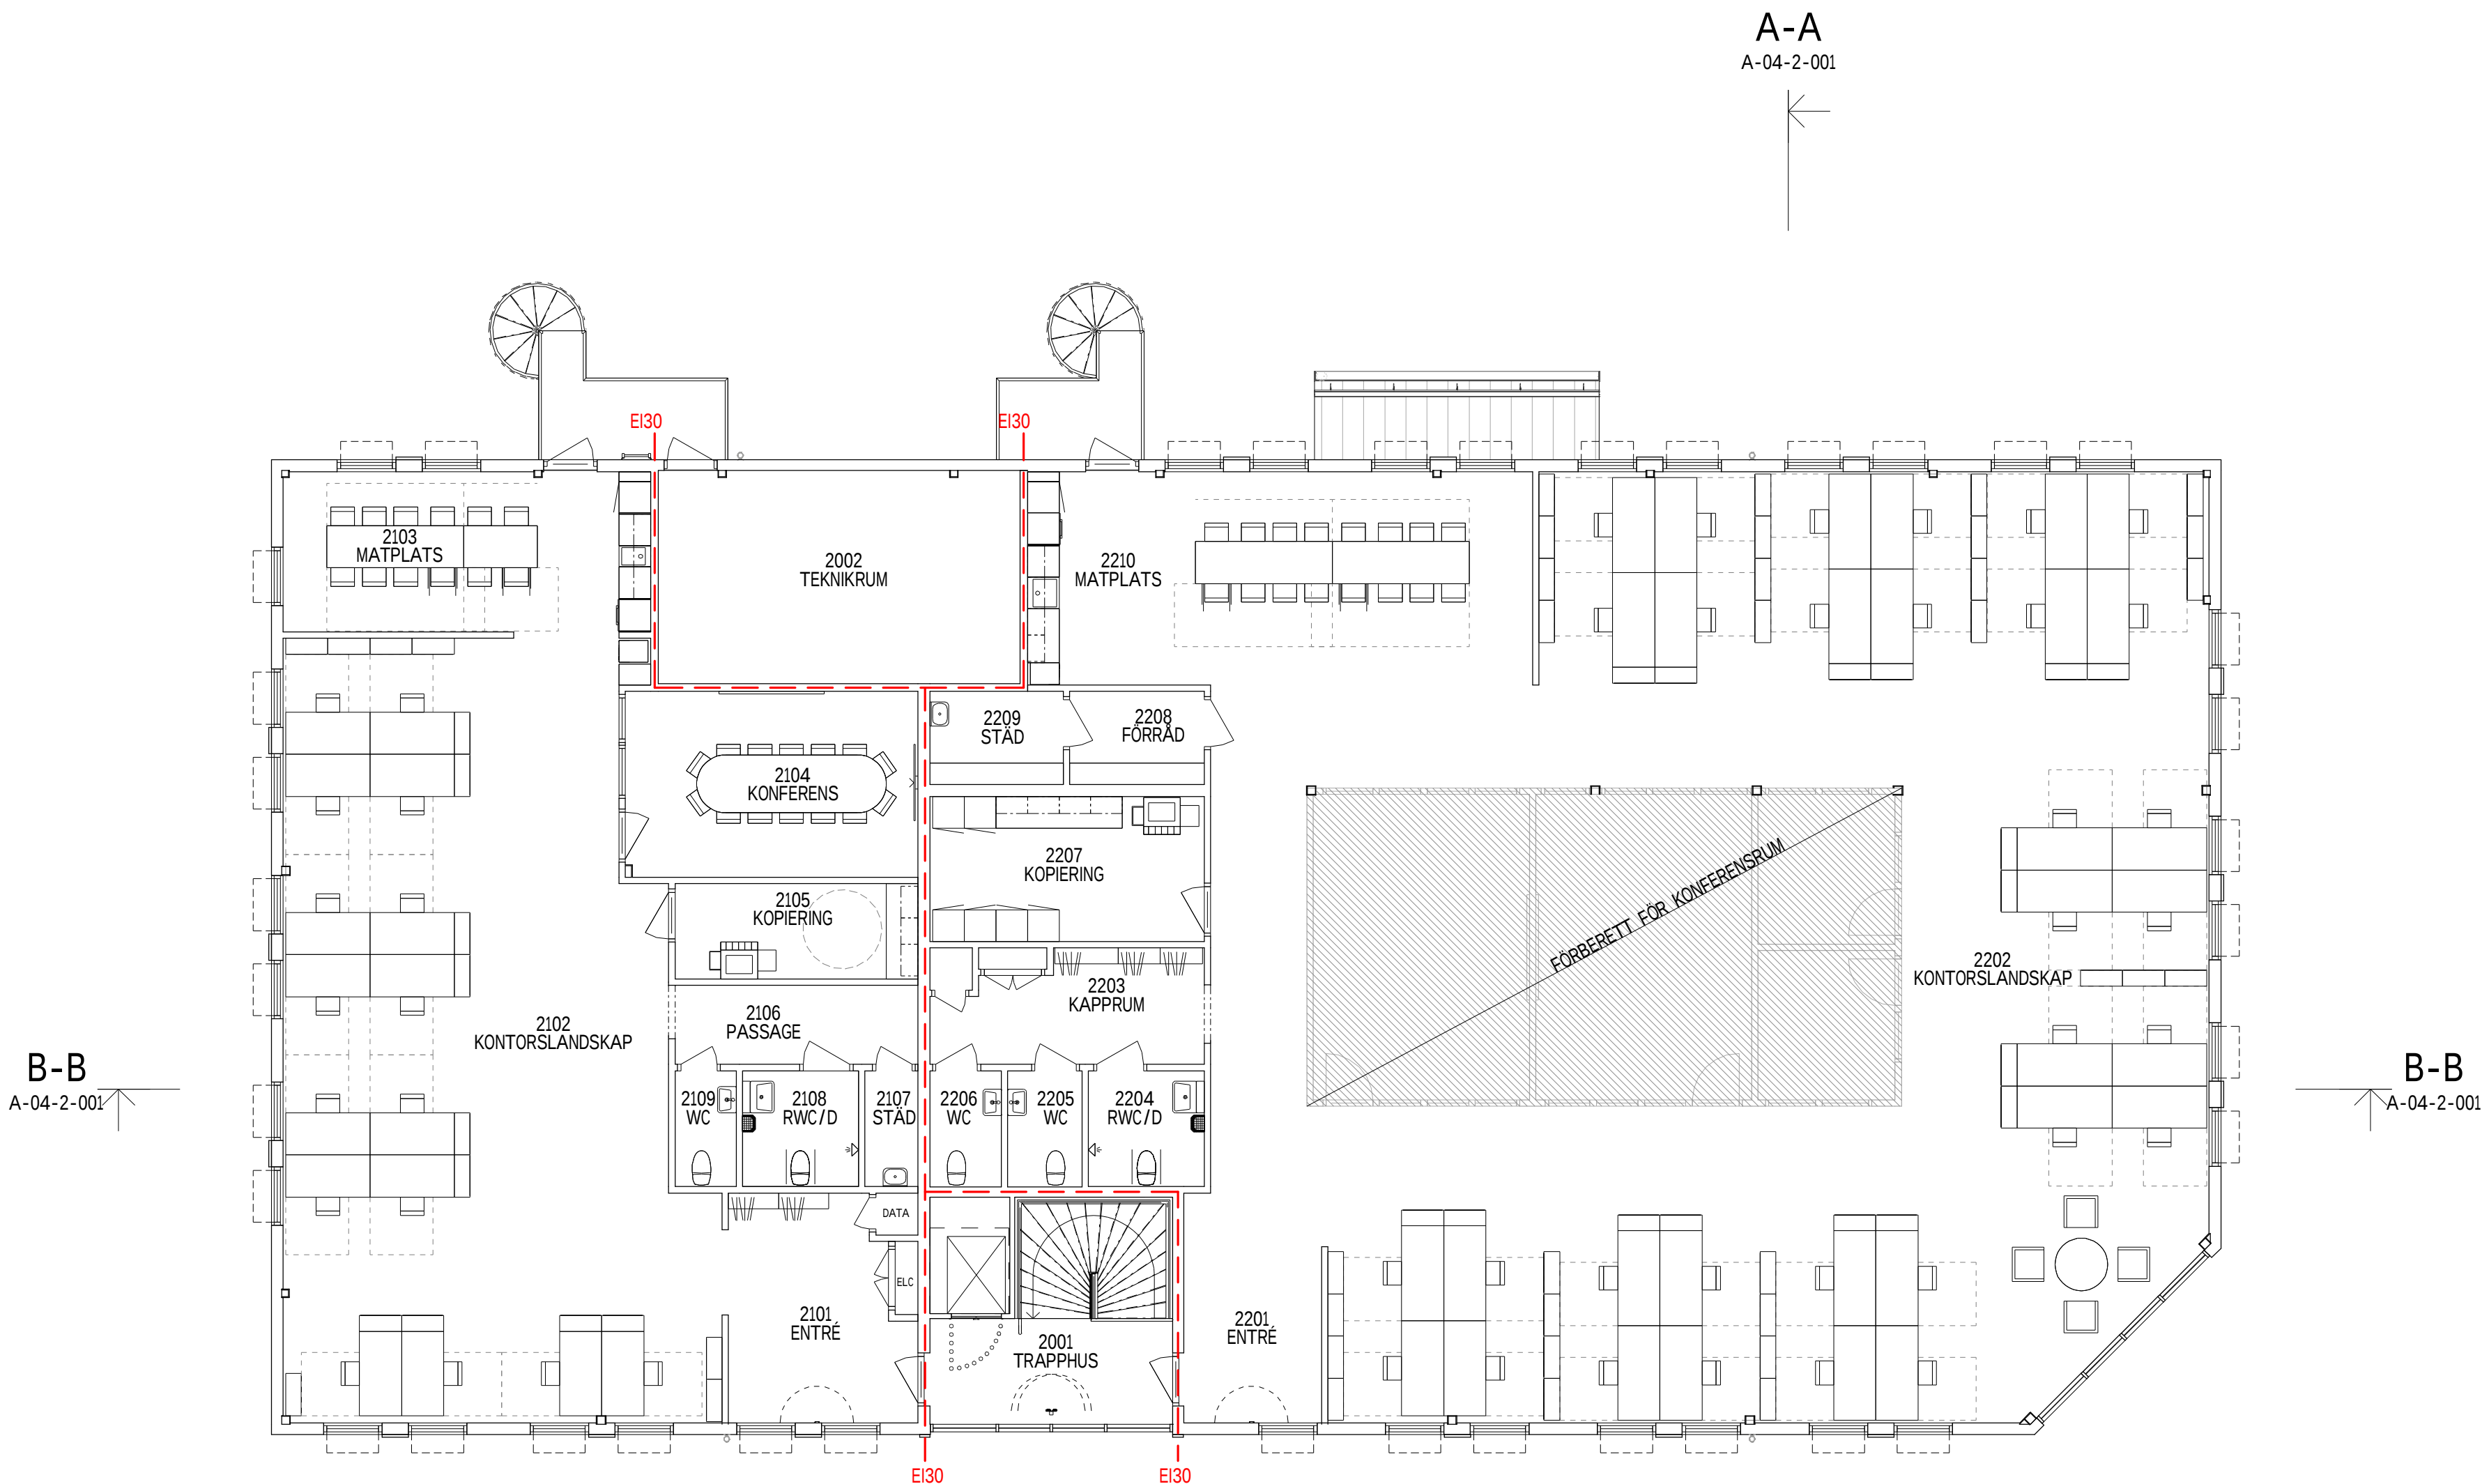


A-A
A-04-2-001


B-B
A-04-2-001

B-B
A-04-2-001

A-A
A-04-2-001

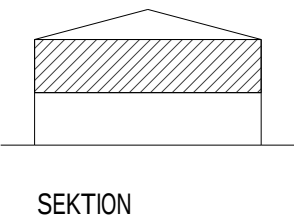

SEKTION

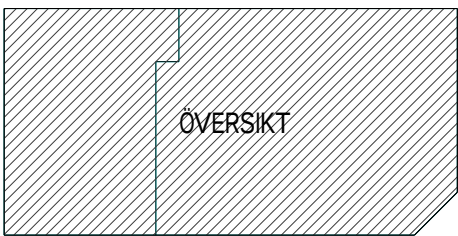

PLAN

←

0 5 10 m

BET	ÄNDRINGEN AVSER		DATUM	SIGN
RELATIONSHANDLING				
IBE Lärkängens Bygg & Entreprenad AB				
FJÄDERN 8, VÅXNÄS KONTORSLOKAL				
✗ A	KLARA arkitekter ab		054-190330	
K	Skåre Bygghus AB		070-6671822	
E	Värmlands Elsystem AB		076-2138029	
V	Väner Fläkt Installation AB		0709449707	
W	KVE-Konsult AB		054-222 692	
BR	Skydd100 AB		0706154400	
UPPDRAG NR LÅBE 0001		RITAD/KONSTR AV WW	HANDLÄGGARE SD	
DATUM 2023-08-07		ANSVARIG		
VÅNING 2 PLAN				
SKALA A1 1 : 100 A3 1 : 200		NUMMER A-04-1-002		BET

I:\LÅBE 0001 Fjäder 8, Kontorslok A\Modell\RelationA_Fjäder 8_2023_Relation.rvt
2023-08-07 15:24:03