

284067


Dahlgren
byggprojektering
0155/217369
0708/777914

Nyköpings kommun
kv. Säven 12
Rhens gummi
tillbyggnad kallförråd
fasader


A3

071109


Relationsritning

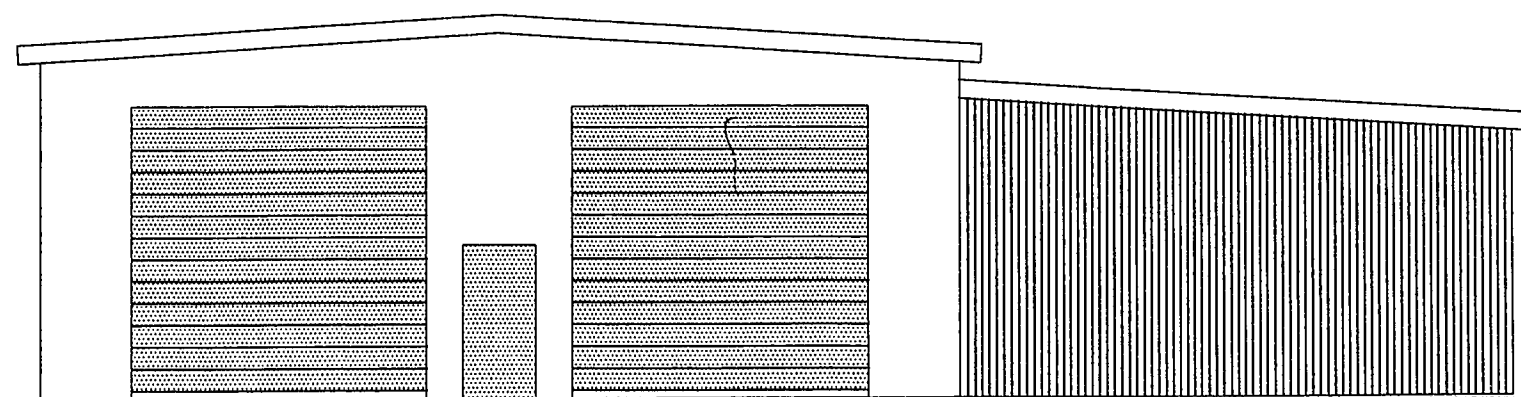

fasad öster

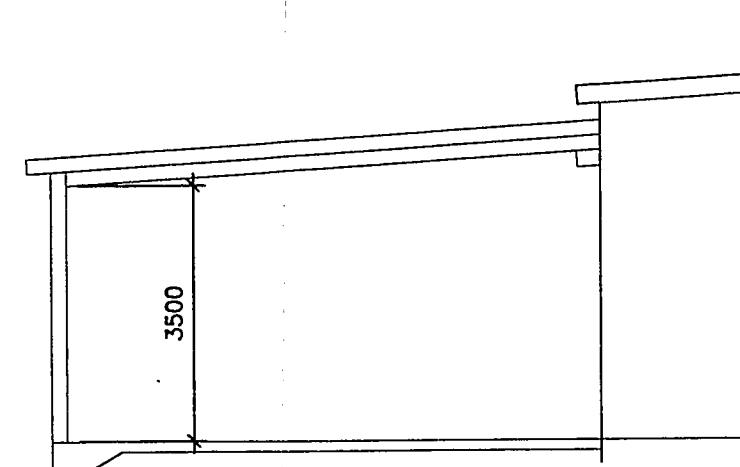

sektion

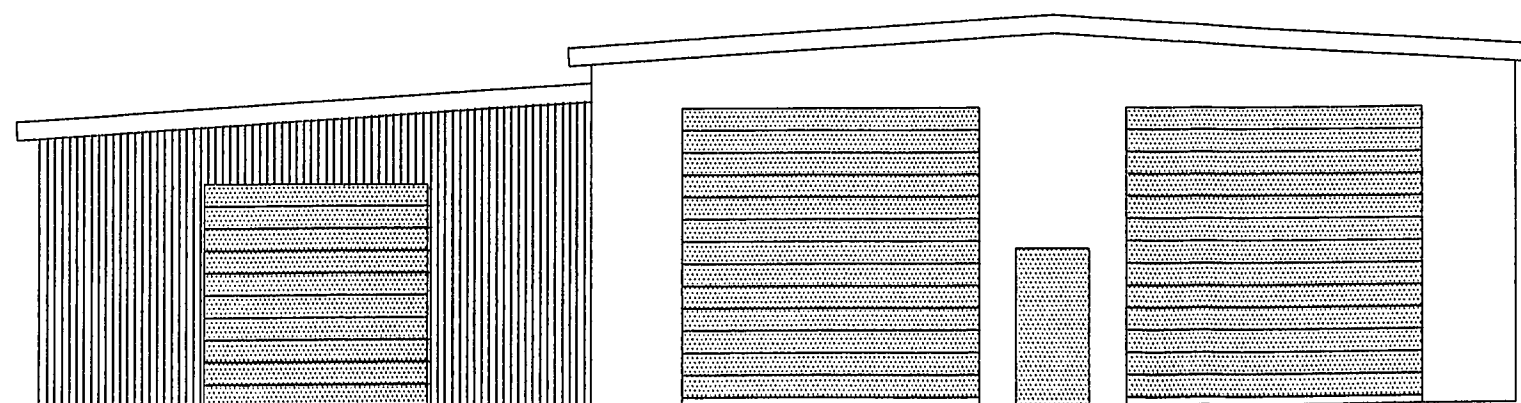

fasad väster

NYKÖPINGS KOMMUN
Samhällsbyggnad

2007-11-27

Dnr. C 2007-290

0 1 2 3 4 5 6 7 8 9 10